STRANDGATA 37 BÍLGEYMSLA / GEYMSLA OG ÞVOTTUR. 8400-0370 • 02 • 03

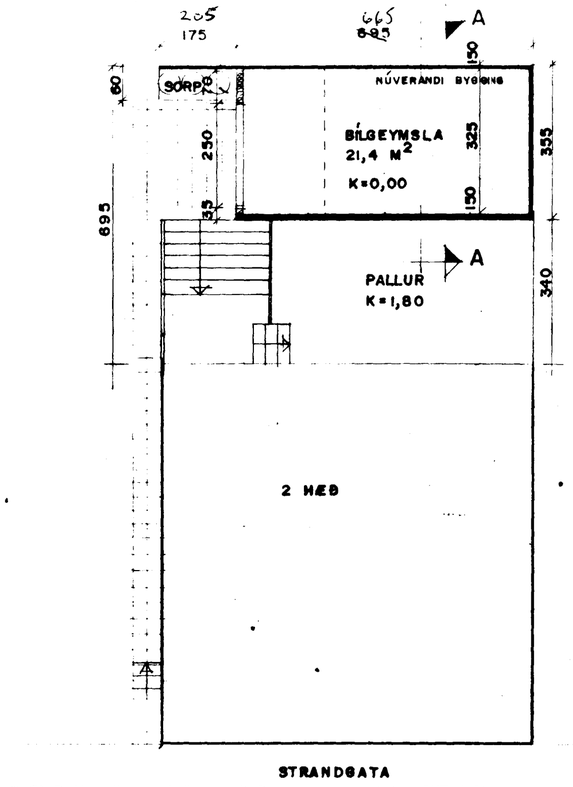


GRUNNMYND M= 1:100

SKÝRINGAR
BÍLGEYMSLA 24,67 M² BRÚTTO
— " — 76,50 M³ —
VEGGIR: STAÐSTEYPTIR OG TIMBURVEGGIR
ÞAK: TIMBUR SPERRUR OG KLÆÐNING 1"x6"
GARÐASTAL OG STEINULL.

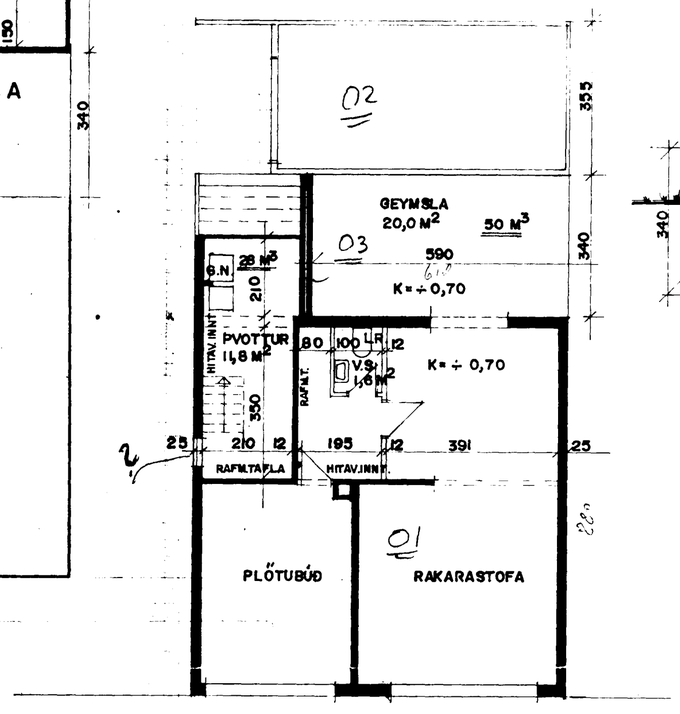


GRUNNMYND JARÐHÆÐ M= 1:100

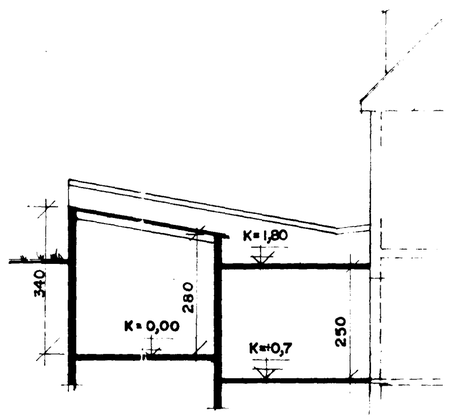


SNEIÐING A – A. M= 1:100

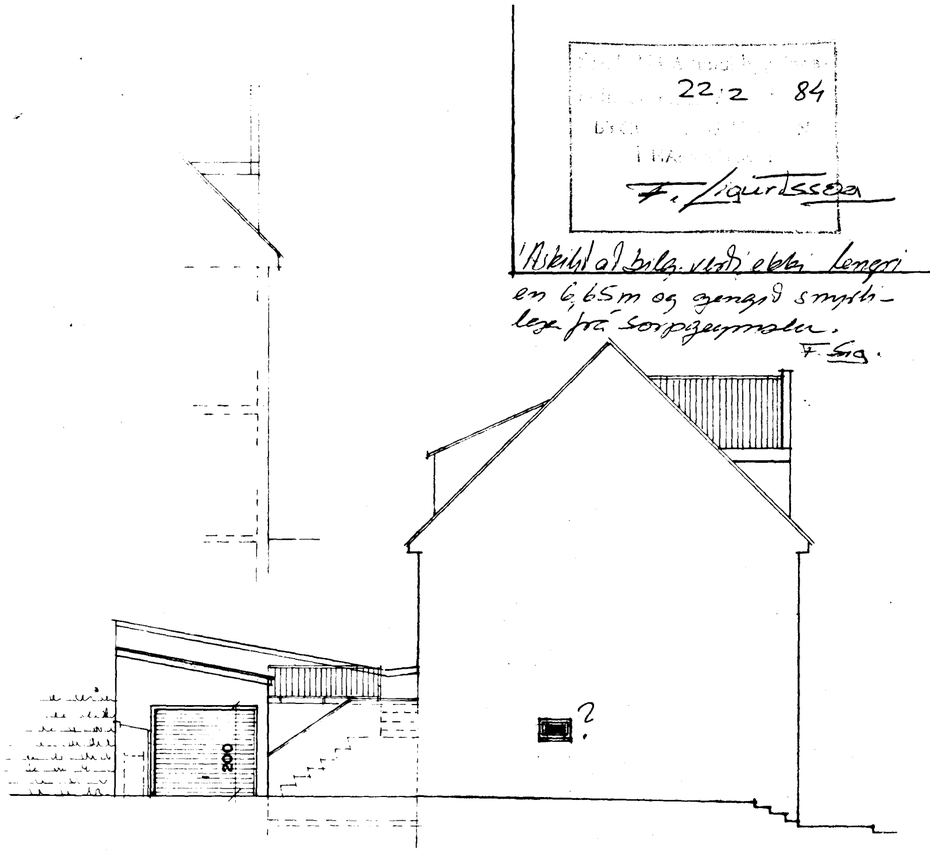


GAFLMYND M= 1:100

22.2 84
F. Ligurtssoa

Áskilt að bílg. verði ekki lengri en 6,65m og gengið smyrtilega frá sorpgeymslu.
F. Sig.

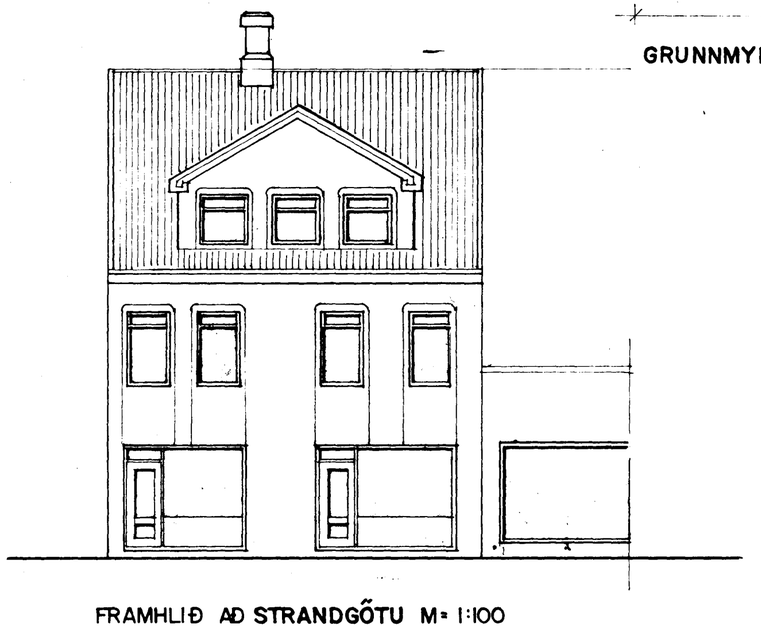

FRAMHLIÐ AÐ STRANDGÖTU M= 1:100

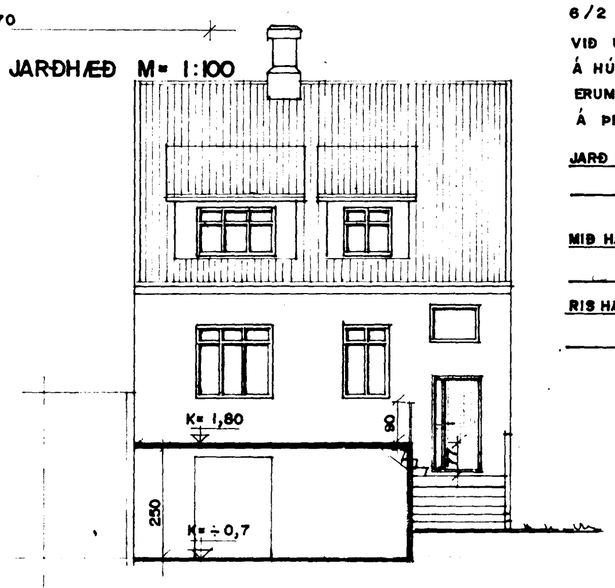


BAKHLIÐ Í PORTI M= 1:100

6/2 1984.
VIÐ UNDIRRITAÐIR ÞINGLÝSTIR EIGENDUR Á HÚSI NR. 37 VIÐ STRANDGÖTU HAFNARF. ERUM SAMÞYKKIR ÞEIM BREYTINGUM SEM ERU Á ÞESSUM UPPDRÆTTI.

JARÐ HÆÐ Magnus Ulfarsson

MIÐ HÆÐ Ragnar H. Johannsson

RIS HÆÐ Helgi J. Sigurðsson

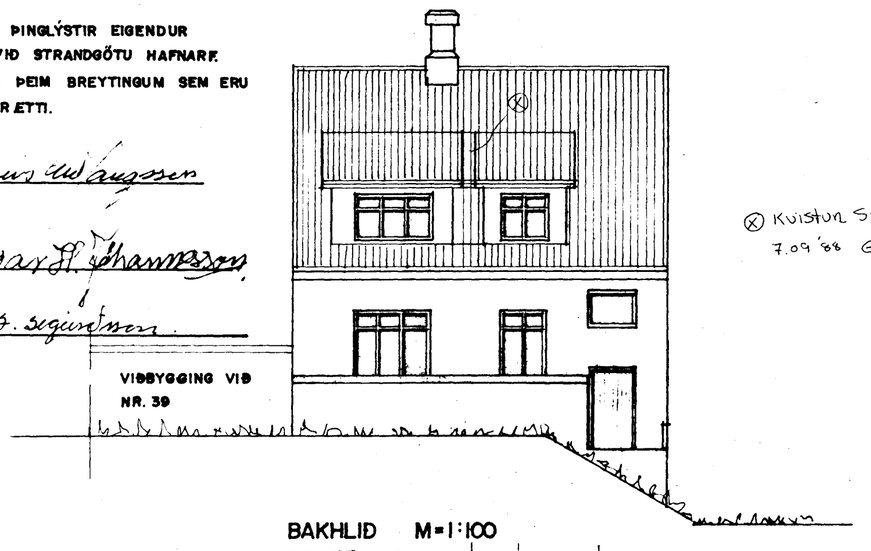


⊗ Kvistur Samfeldur 7.09.'88 EV.

BAKHLIÐ M=1:100

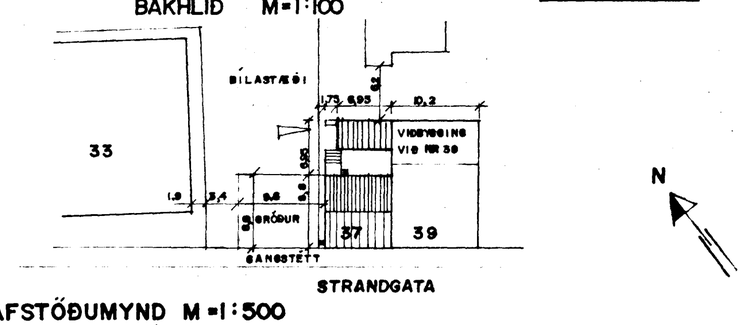


AFSTÖÐUMYND M=1:500

BREYTT FEBRÚAR 1984. E.H.

Erlendur Árni Hjálmarsson.

Í OKT. 1983 ERLENDUR ÁRNI HJÁLMARSSON BYGGINGAFRÆÐINGUR. B.F.Í. ÁLFASKEIÐI 80. S=91-53860.