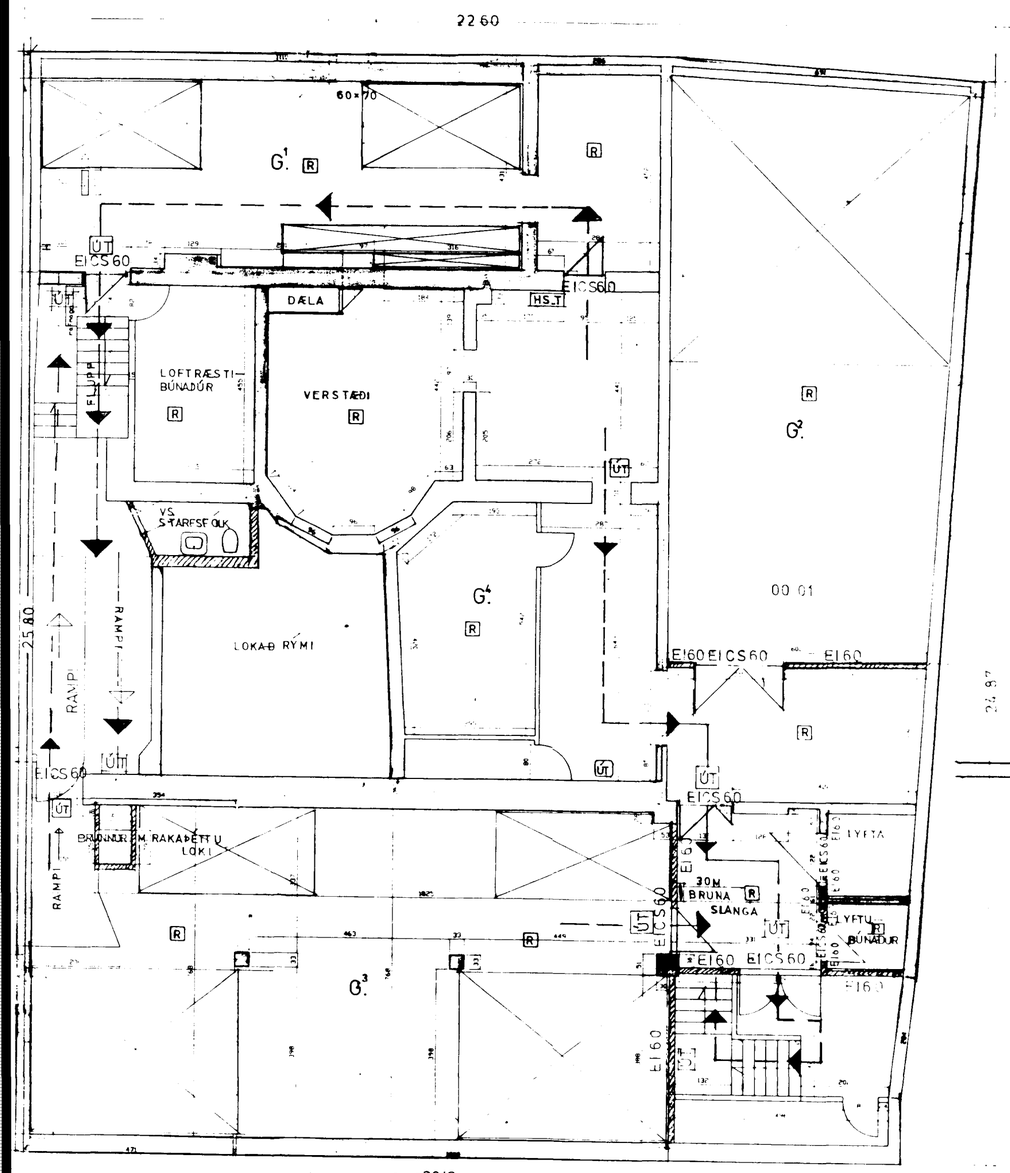

KJALLARI M. 1:100 UTANMÁL NÆRRI LAGI
LISTVERKAGEYMSLUR

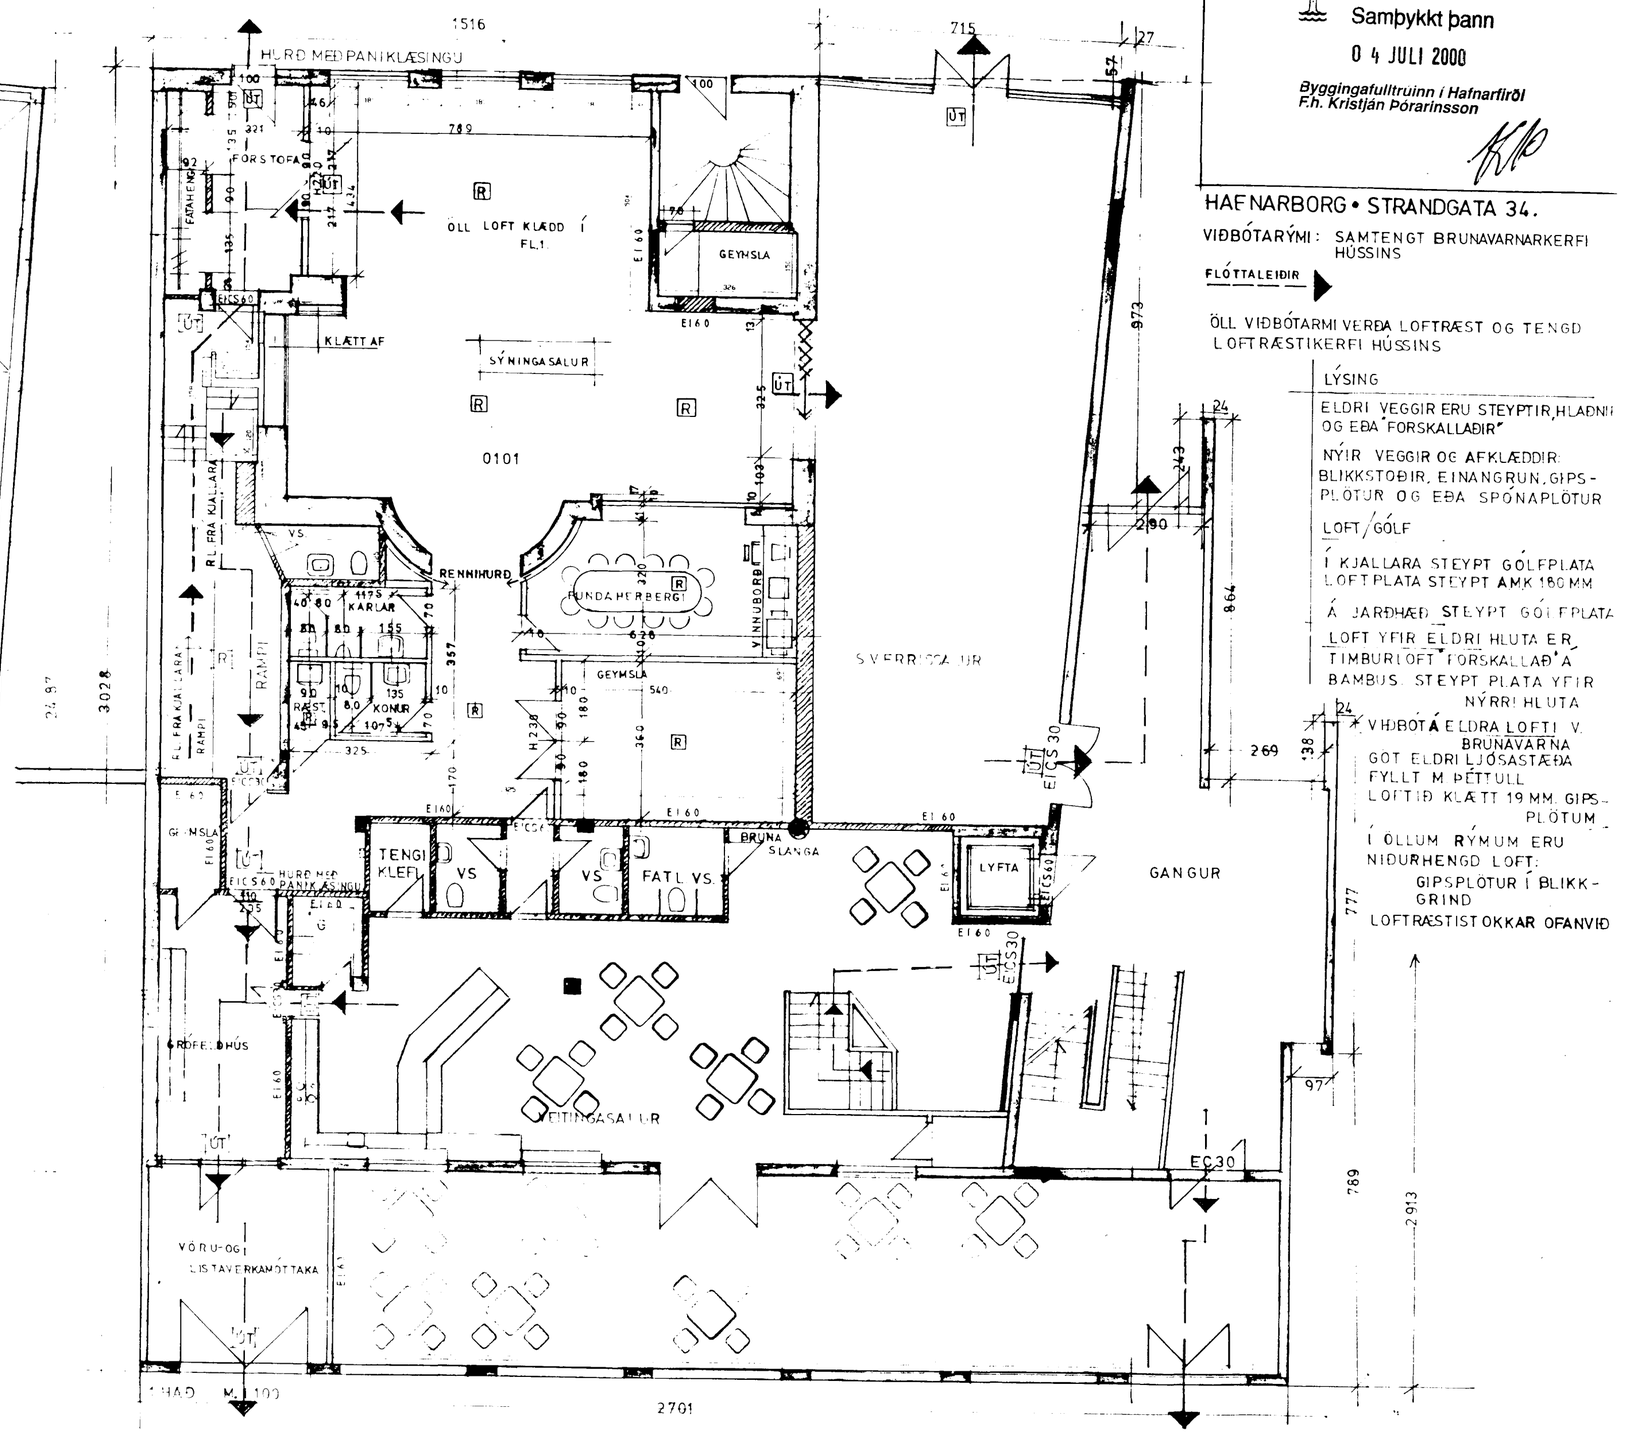

Samþykkt þann
04 JULI 2000
Byggingafulltrúinn í Hafnarfirði
F.h. Kristján Þórarinsson

HAFNARBORG • STRANDGATA 34.

VIÐBÓTARÝMI: SAMTENGT BRUNAVARNARKERFI HÚSSINS

FLÓTTALEIÐIR

ÖLL VIÐBÓTARMI VERÐA LOFTRÆST OG TENGD LOFTRÆSTIKERFI HÚSSINS

LÝSING

ELDRI VEGGIR ERU STEYPTIR, HLAÐNIR OG EÐA FORSKALLAÐIR

NÝIR VEGGIR OG AFKLÆÐDIR: BLIKKSTOÐIR, EINANGRUN, GIPS-PLÖTUR OG EÐA SPÓNAPLÖTUR

LOFT/GÓLF

Í KJALLARA STEYPT GÓLFPLATA
LOFTPLATA STEYPT AMK 180 MM

Á JARÐHÆÐ STEYPT GÓLFPLATA
LOFT YFIR ELDRI HLUTA ER TIMBURLOFT FORSKALLAÐ Á BAMBUS. STEYPT PLATA YFIR NÝRRI HLUTA

VIÐBÓT Á ELDRA LOFTI V. BRUNAVARNA
GOT ELDRI LJÓSASTÆÐA FYLLT M. ÞÉTTULL
LOFTIÐ KLÆTT 19 MM. GIPS-PLÖTUM

Í ÖLLUM RÝMUM ERU NIÐURHENGD LOFT:
GIPSPLÖTUR Í BLIKK-GRIND
LOFTRÆSTISTOKKAR OFANVIÐ

TEIKINGAGRUNNUR VINNUSTOFAN KLÖPP HF.
MÆLT UPP AF EMBÆTTI BÆJARVERKFRÆÐINGS

23 FEBR. 1998
BREYTT OG LEIÐRÉTT 23. MARS 1998
28 MARS 1998

BREYTT Í MAÍ 2000

REYKLOSUNARKASSAR FELDIR NIÐUR OG Í STAÐ ÞEIRRA KOMI INERGEN EÐA ARGONIT SLÖKKVIKERFI. RÝMINGARLEIÐUM BREYTT. TÁKN UPPFÆRÐ. GERT Í SAMR. V BRUNAM.ST.

14 júní 2000

LITLA TEIKNISTOFAN
Kirkjuvegi 15 • 220 Hafnarfirði
Kt. 210636-7069 • Sími 555 3770

ARK. FOT. F. 554.1