
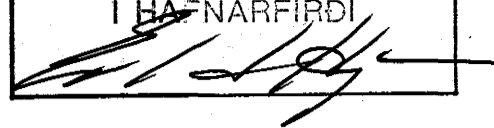
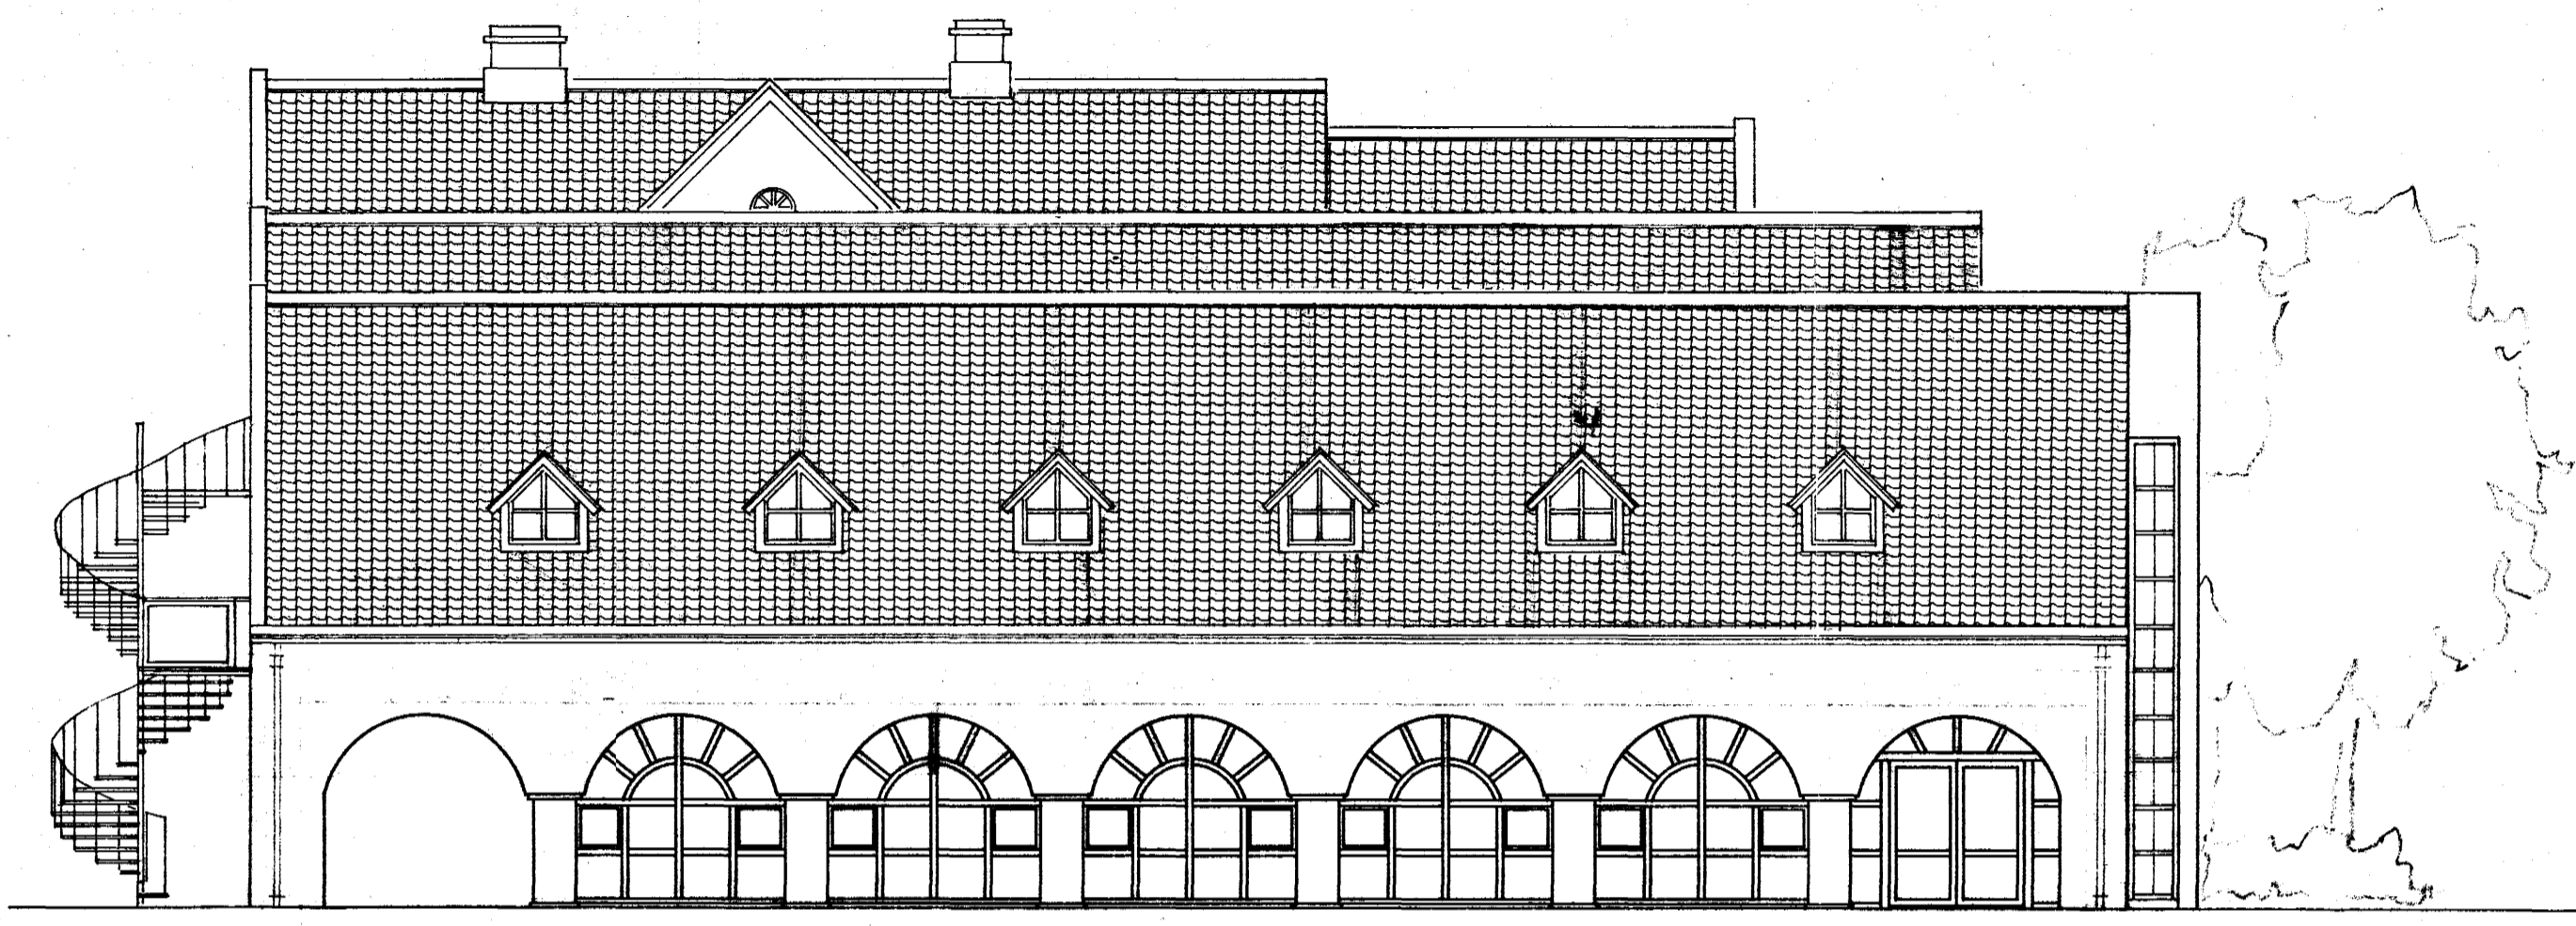


Samþykkt á fundi bygginga-  
nefndar þ. 26. 4. 1990

BYGGINGAFULLTRÚINN  
Í HAFNARFIRDI

ÚTLIT VESTURHLÍÐAR

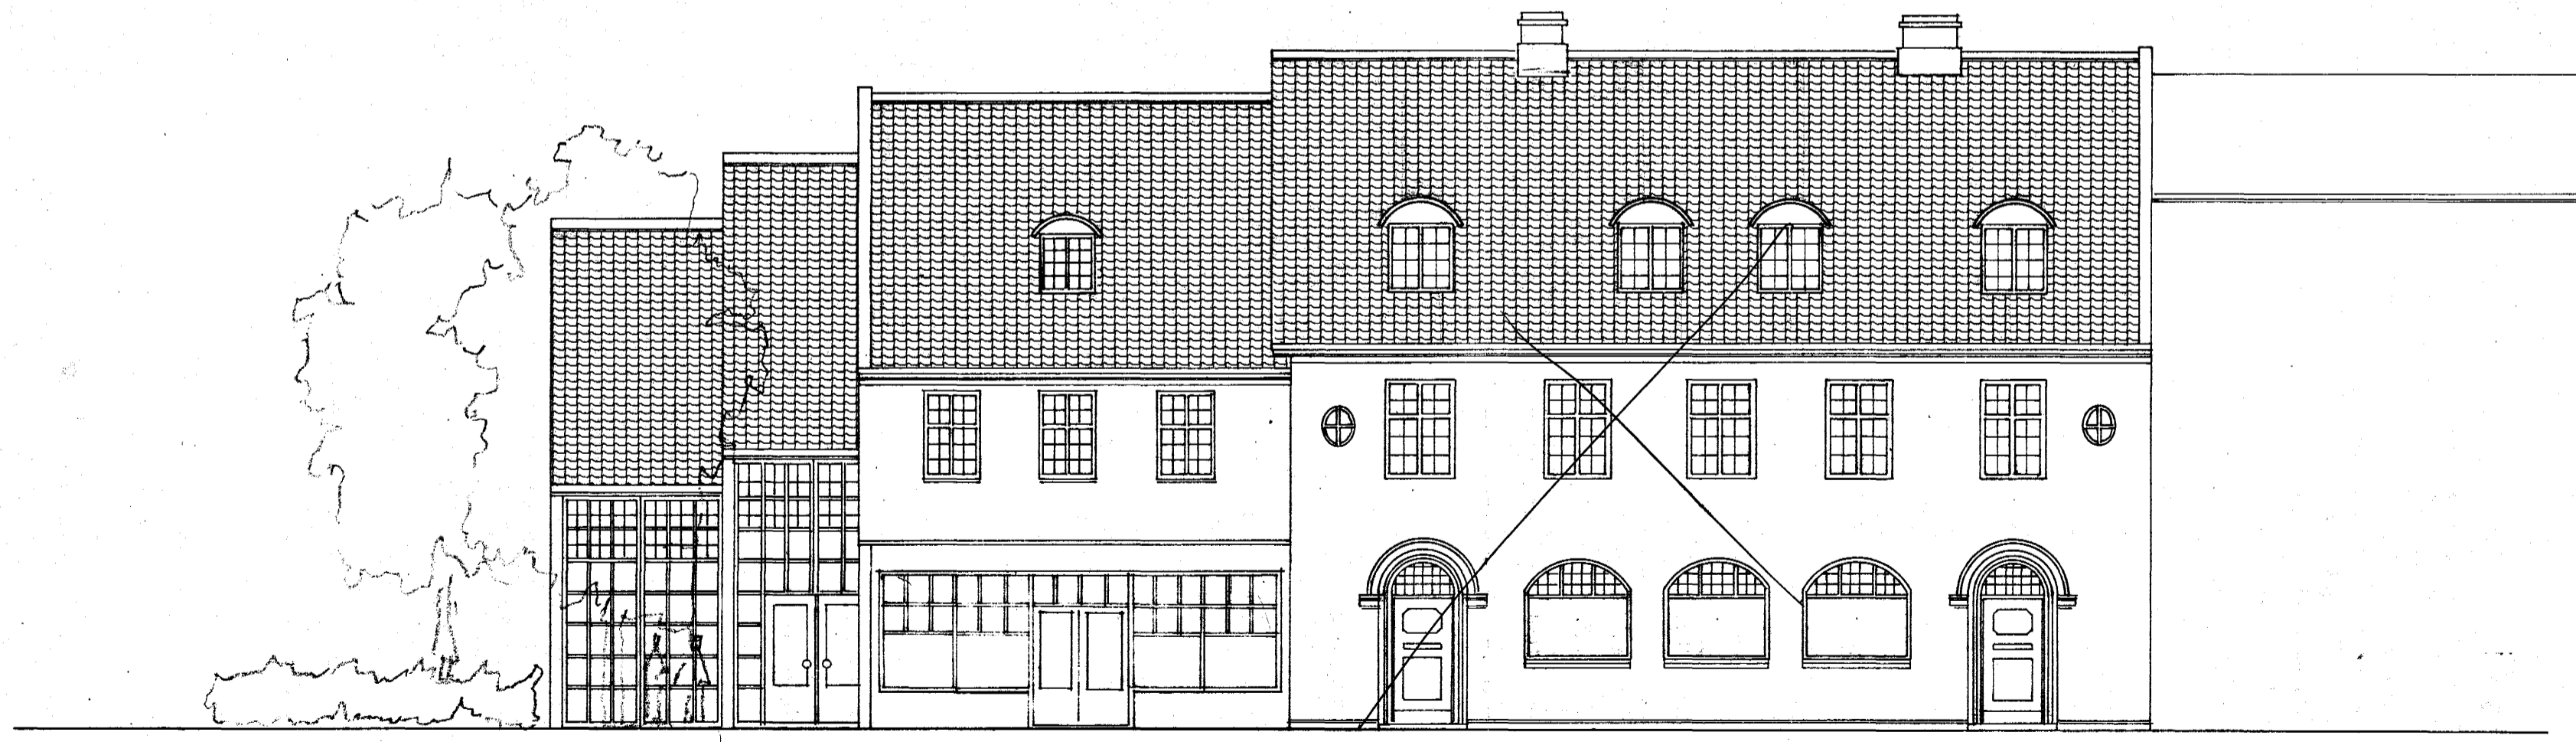

ÚTLIT AUSTURHLÍÐAR

VINNUSTOFAN KLÖPP HF 

ARKITEKTAR - VERKFRÉÐINGAR  
Láugavegi 26 - Pósthólf 766  
Reykjavík - Sími 27777

90-04-10 *Ólafur H. Longmann*

BREYTT: ÚTLITI VESTURHLÍÐAR 19-4-88 SE  
NEYÐARSTIG I 7-6-88 SE  
ÚTLIT AUSTURHLÍÐ 5-4-90 BS

VERKHEITI		HAFNARBORG MENNINGAR- OG LISTASTOFNUM	
HEITI TEIÐNINGAR	ÚTLIT AUSTUR- OG VESTURHLÍÐAR	VERK NR.	89-202
TEIÐNING NR.	1305	TEIÐNING NR.	1305
HANNAÐ	IHI	TEIKNAD	IHI
VEIRFARID		DAGS	84.04.04
KVARD		KVARD	1:100