



GRUNNMYND 1.HÆÐ

1:50

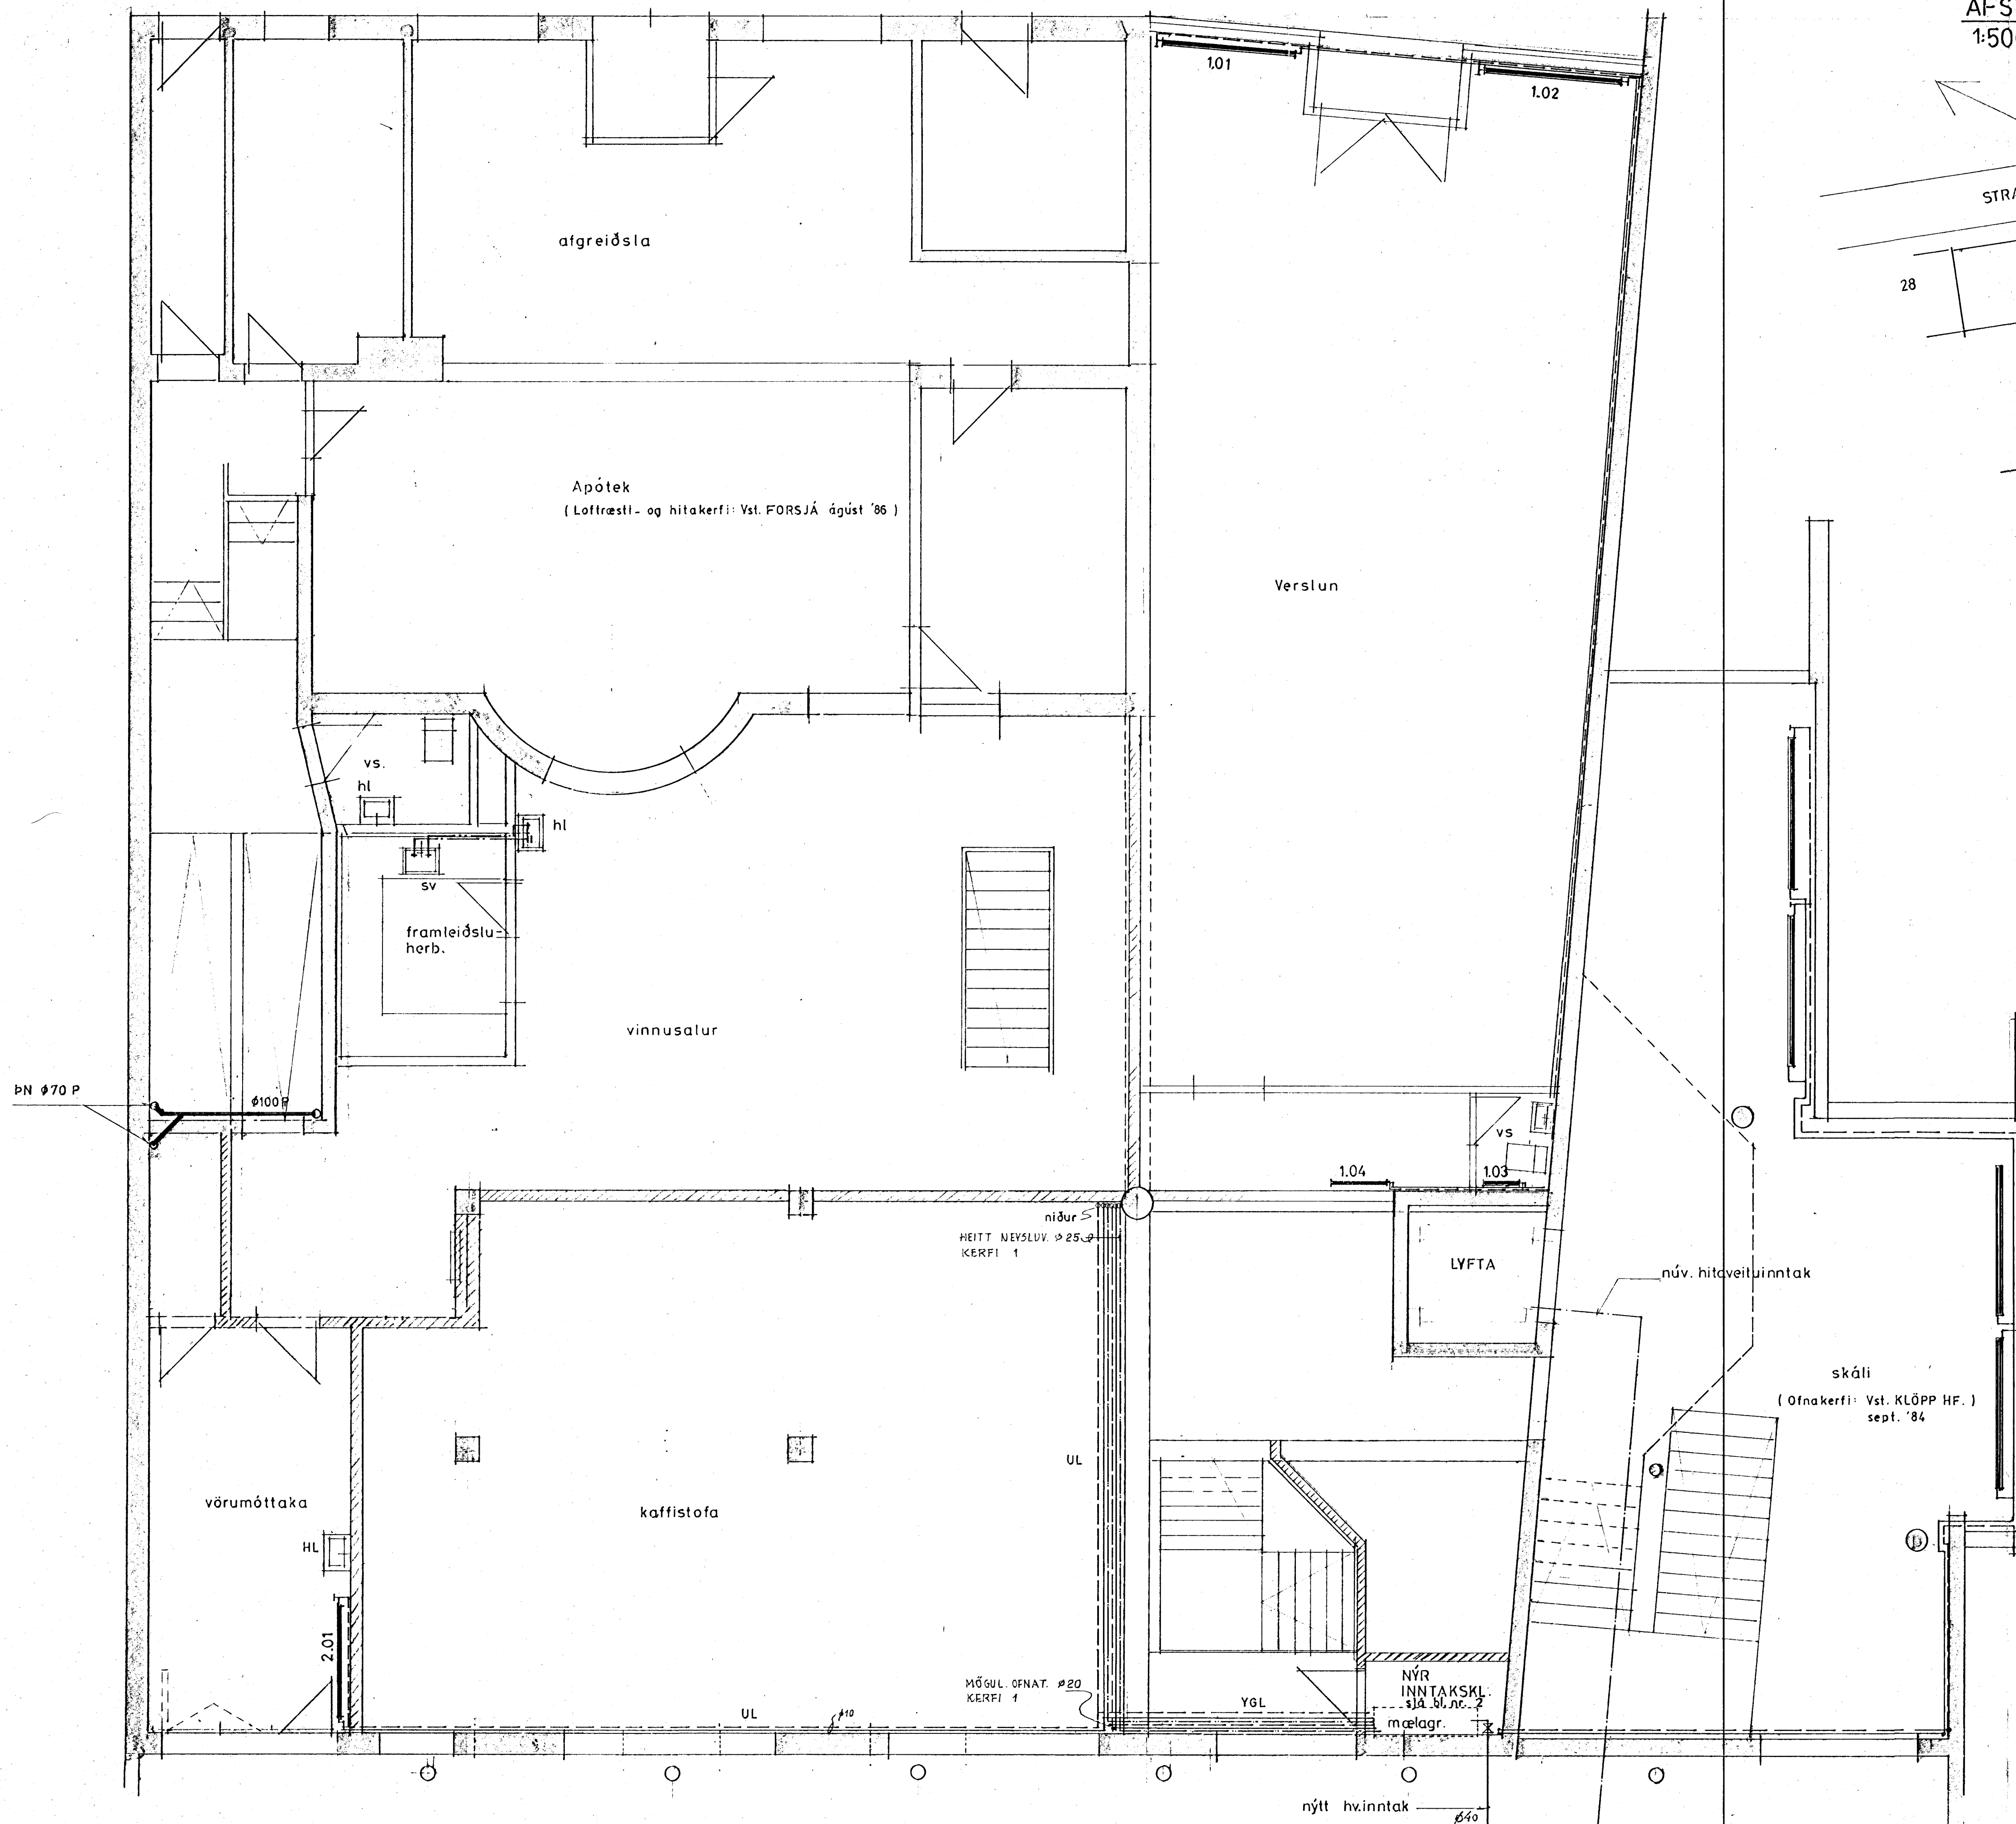


AFSTÖÐUMYND

1:500

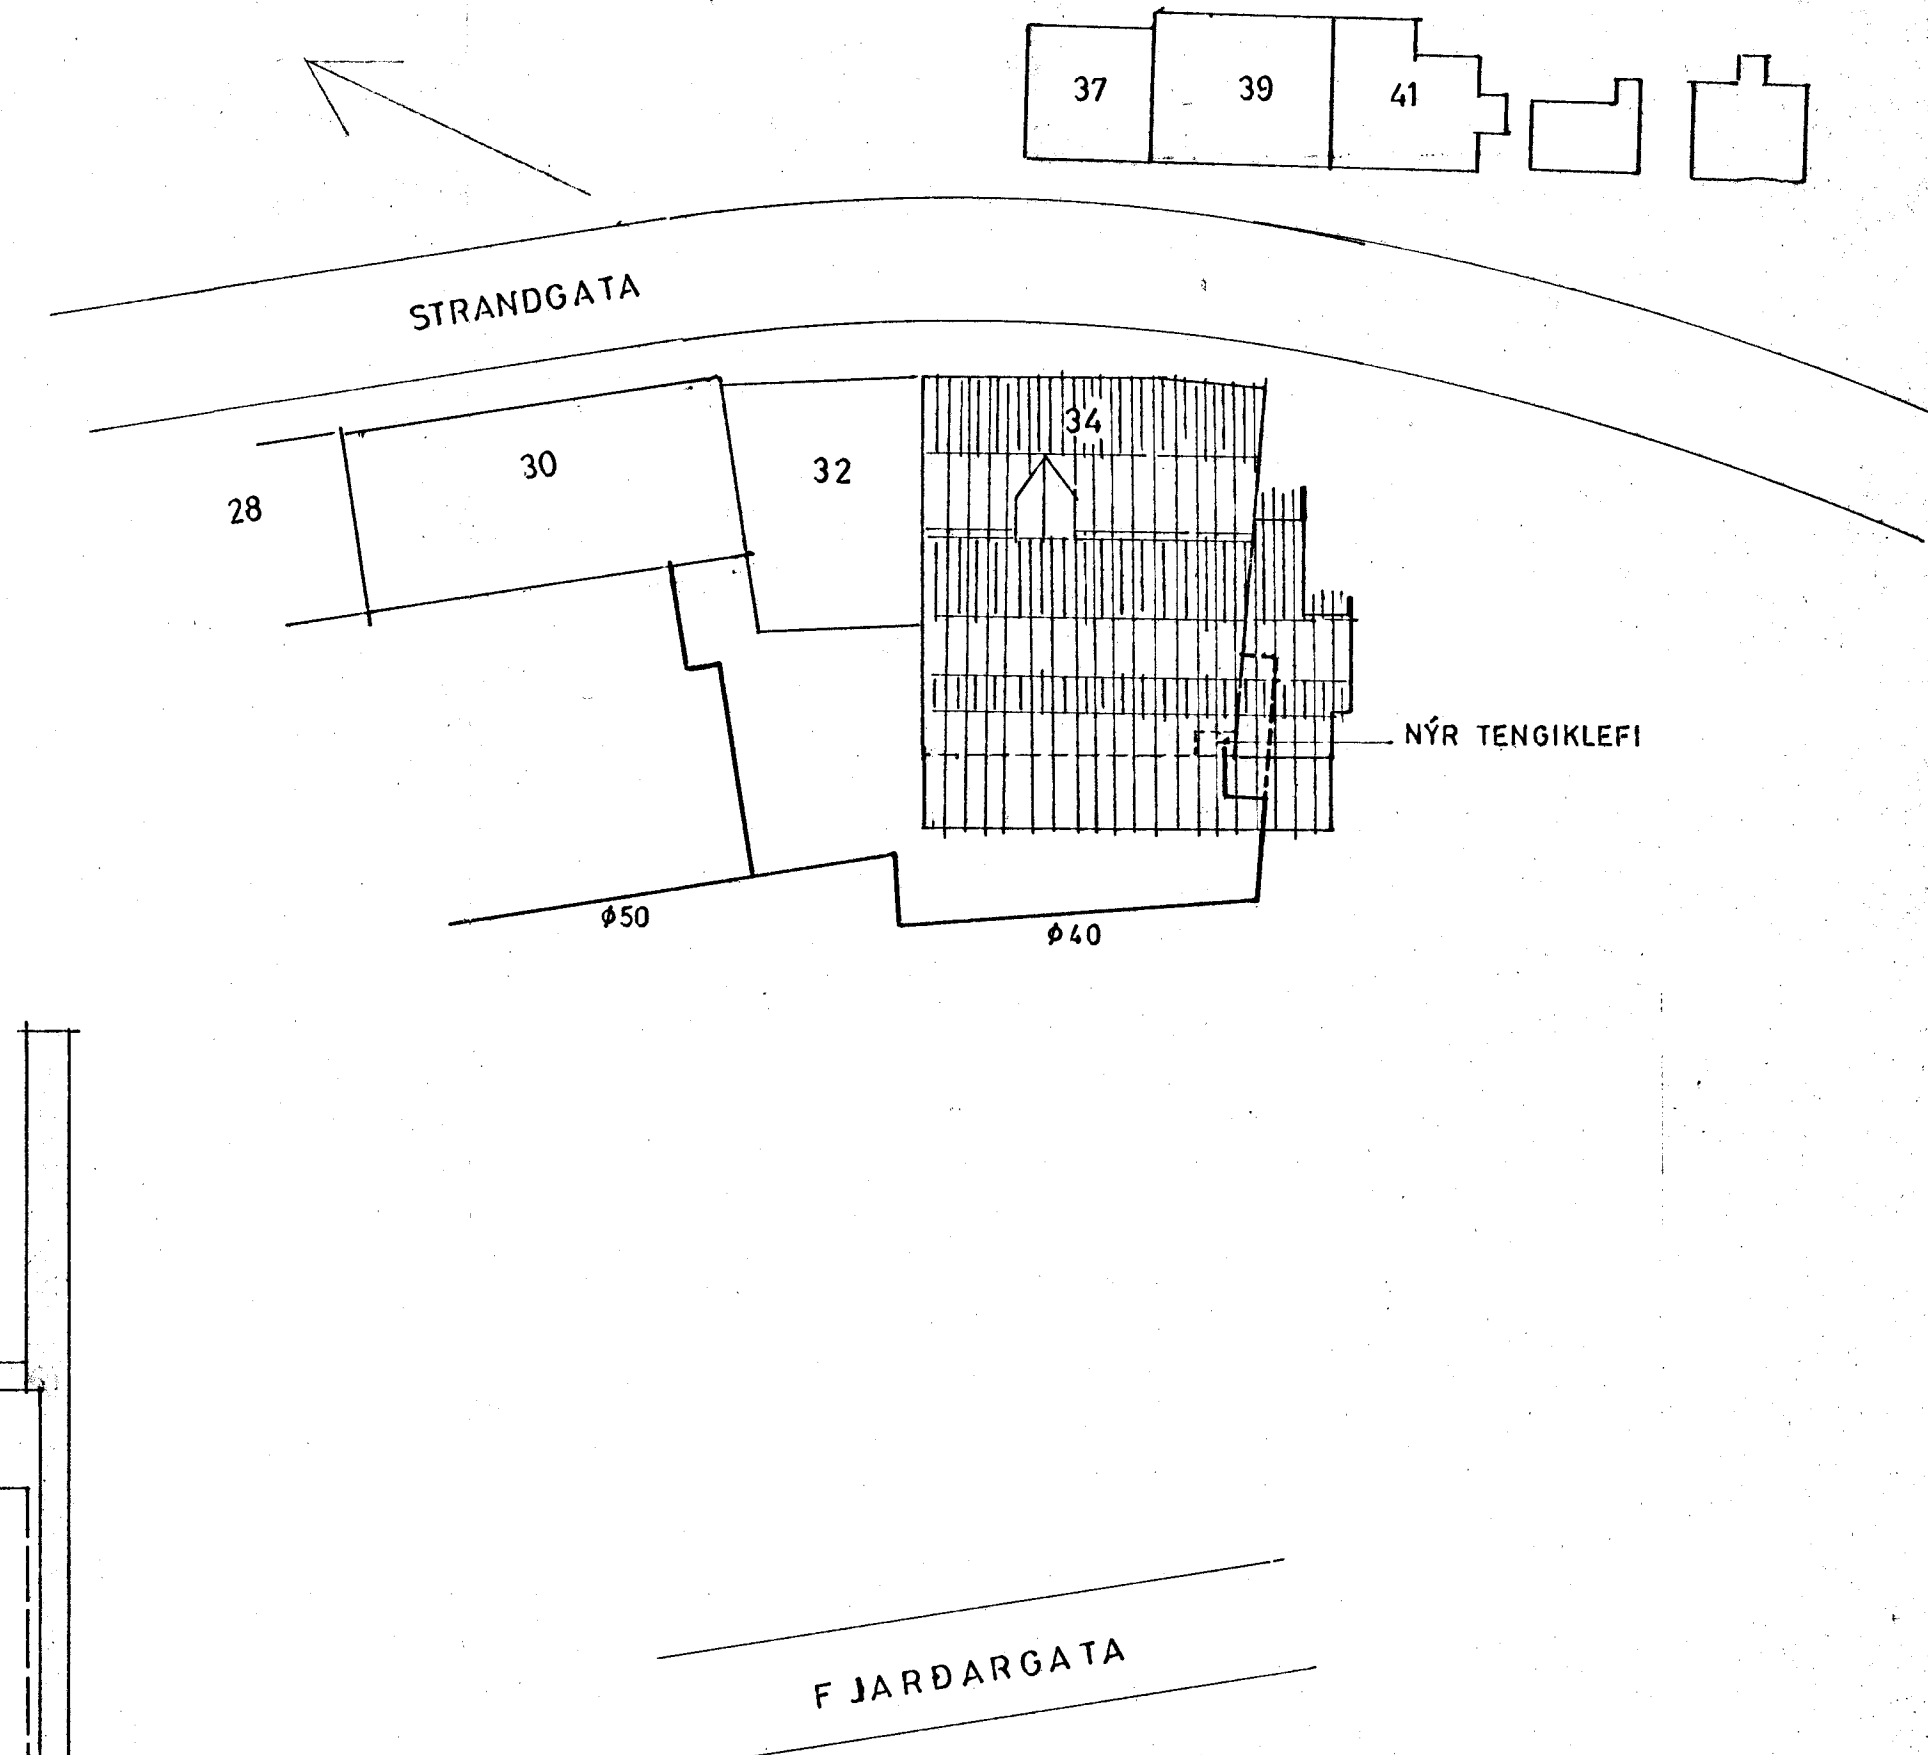

SKÝRINGAR :
 ÞESSAR TEIKNINGAR 8652-1 OG 2 SÝNA FYRST OG FREMST
 BREYTINGAR Á HITAVEITUNNTAKI.
 Í HÚSINU VERÐA TVÖ HITAKERFI: KERFI 1 ca. 4200 m²
 KERFI 2 ca. 1330 m²
 GEISLAHITUNARKERFI SKV. TEIKN. BALDURS SVEINSS. OKT. 1961
 VERÐUR AFTENGT EN ÞESS Í STAÐ KOMA ÖFNA- OG
 LOFTHITAKERFI.

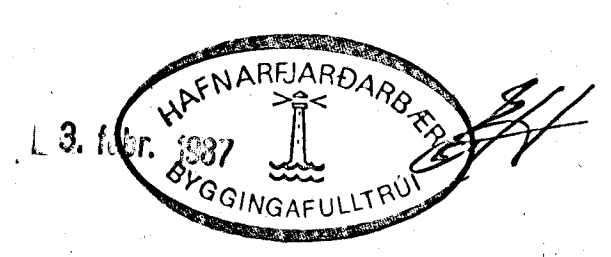

HAFNARBORG STRANDGÖTU 34			
HREINLÆTIS- OG HITALAGNIR			
1. HÆÐ			
DR	DAG	BREYTING Á	LEGA USKR
REYKJAVÍK P. 30.09.86		KVARDI 1:50	
PORKELL JÓNSSON		TEIKN.	REKNA.
BYGGINGATEKNIFRÆÐINGUR FT.FÍ.		ATH.	SAMP.
STRÝTUSELI 8, REYKJAVÍK		VERK	BL. NR. DR.
		8652	1