


REYNDARTEIKNING

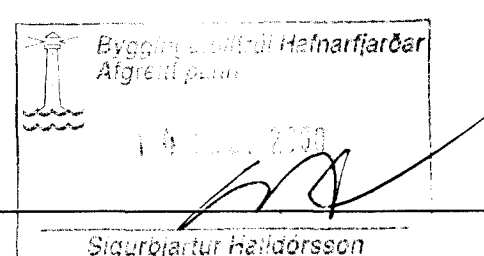

Strendingur ehf. Verkfræðisjónusta Reykjavíkurgata 88 - 220 Hafnarfjörður Sími: 5655640 - Fax: 5655641		Hafnarborg Strandgata 34	
Hagstofa: SG Teiknot: SG Hafnarfirði: Jún. 2000 Sigurður Halldórsson		Lagur í kjallara Frænnislagur	
Dags:	jan. 2000	Teiknúmer:	201
Malkvarði:	1:50		A1

Breytingar	Nafn
