



GRUNNMYND RISHÆÐAR

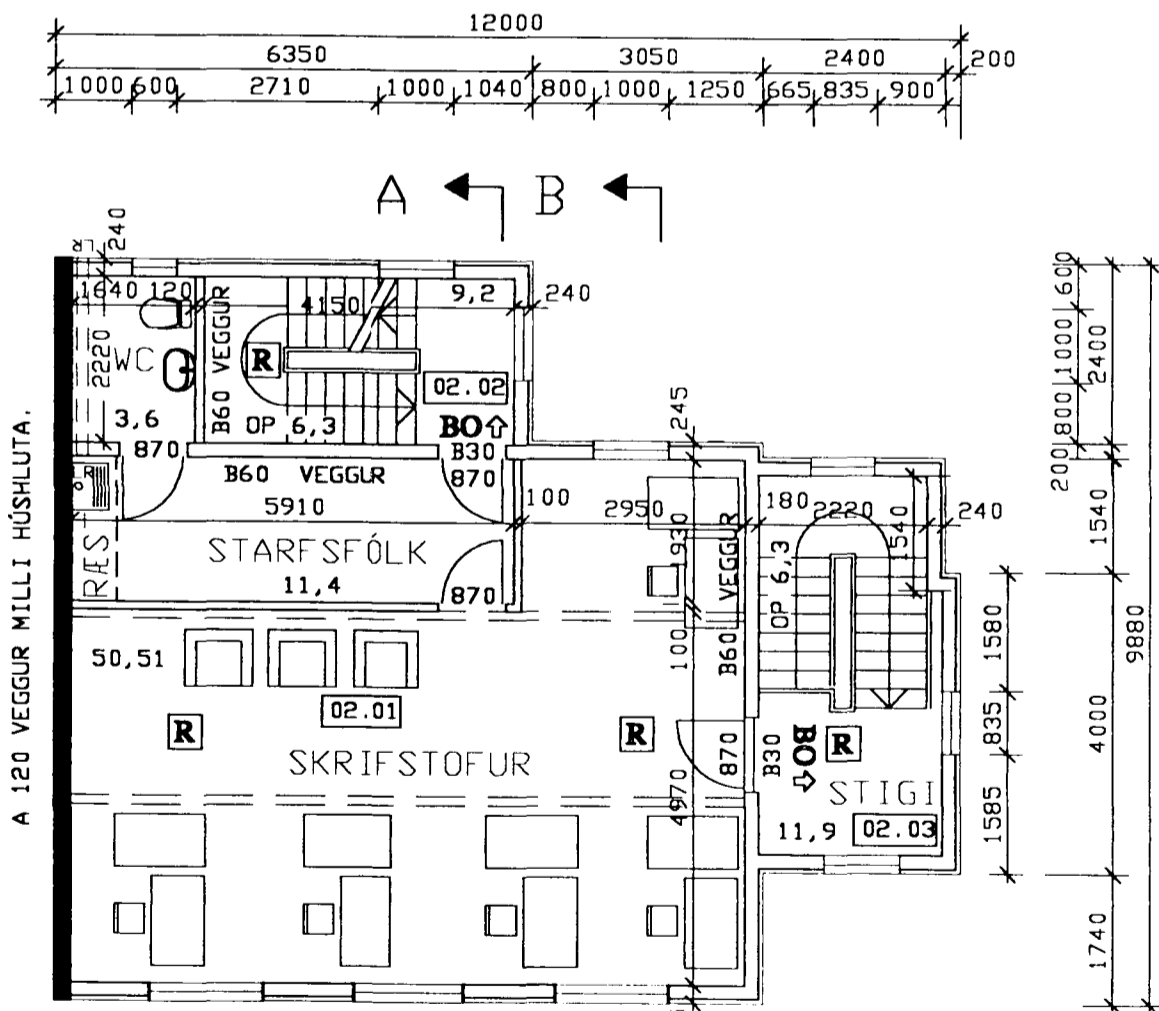


GRUNNMYND 2. HÆÐAR

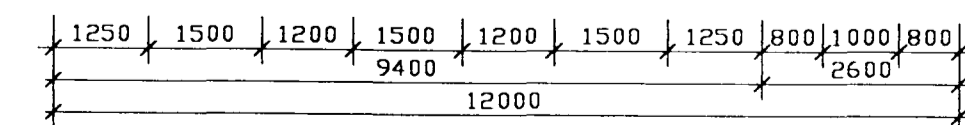


HEILBRIGÐISEFTIRLIT  
HAFNARFJARDARSVÆÐIS  
Heilsugeslústóðinni Sólvangi  
Pósthólf 440 - 222 Hafnarfjörður  
Sími 565 2600  
1. apríl 1998  
Caterina X. Gunnarsson

*EKKI HENDI*

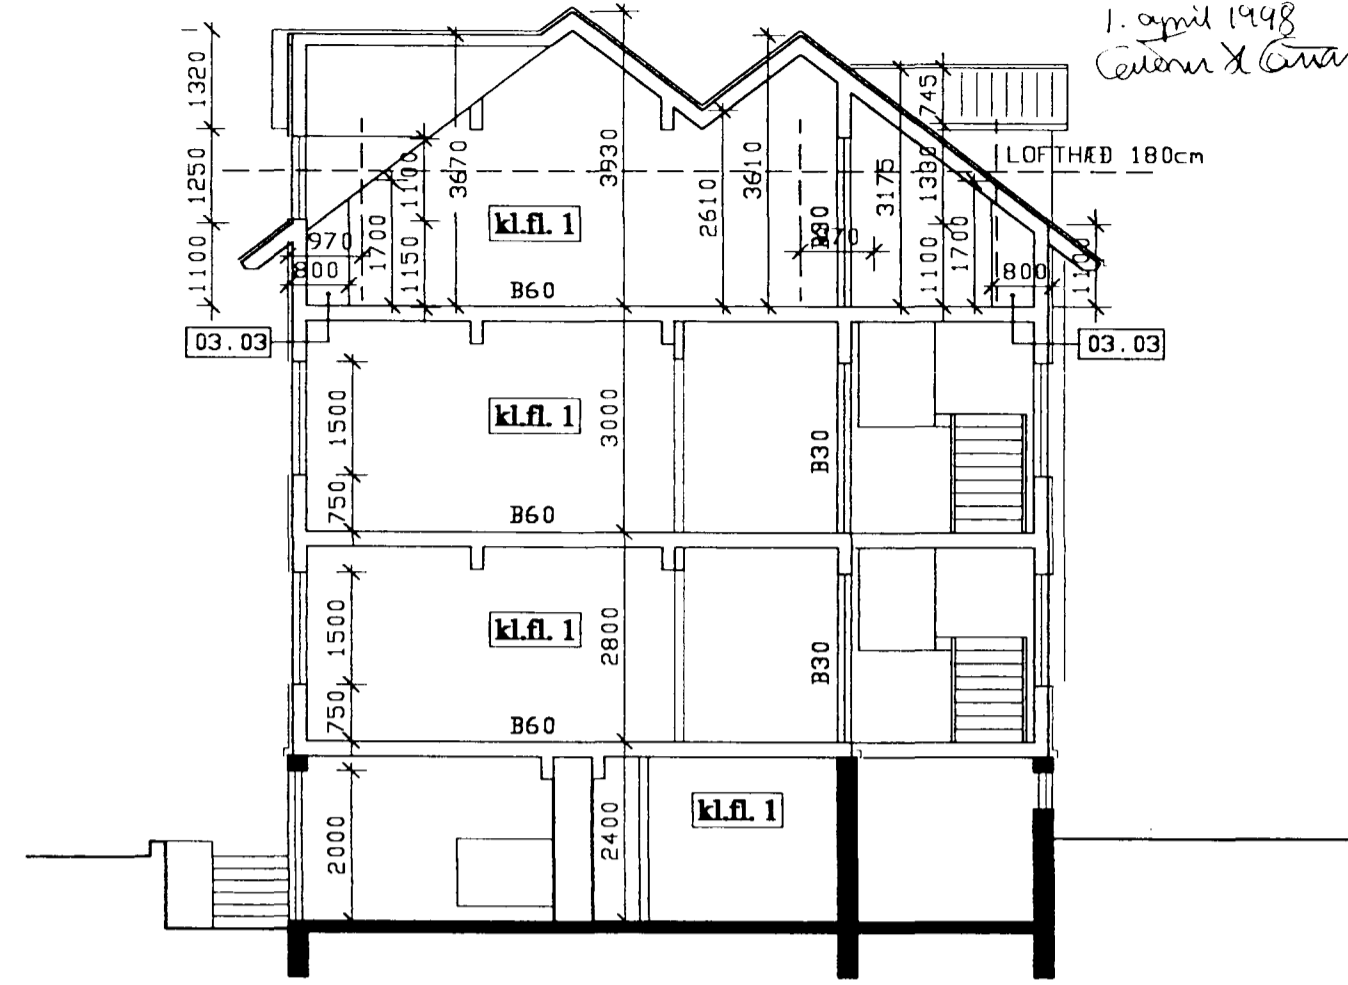

SNEIÐING A-A

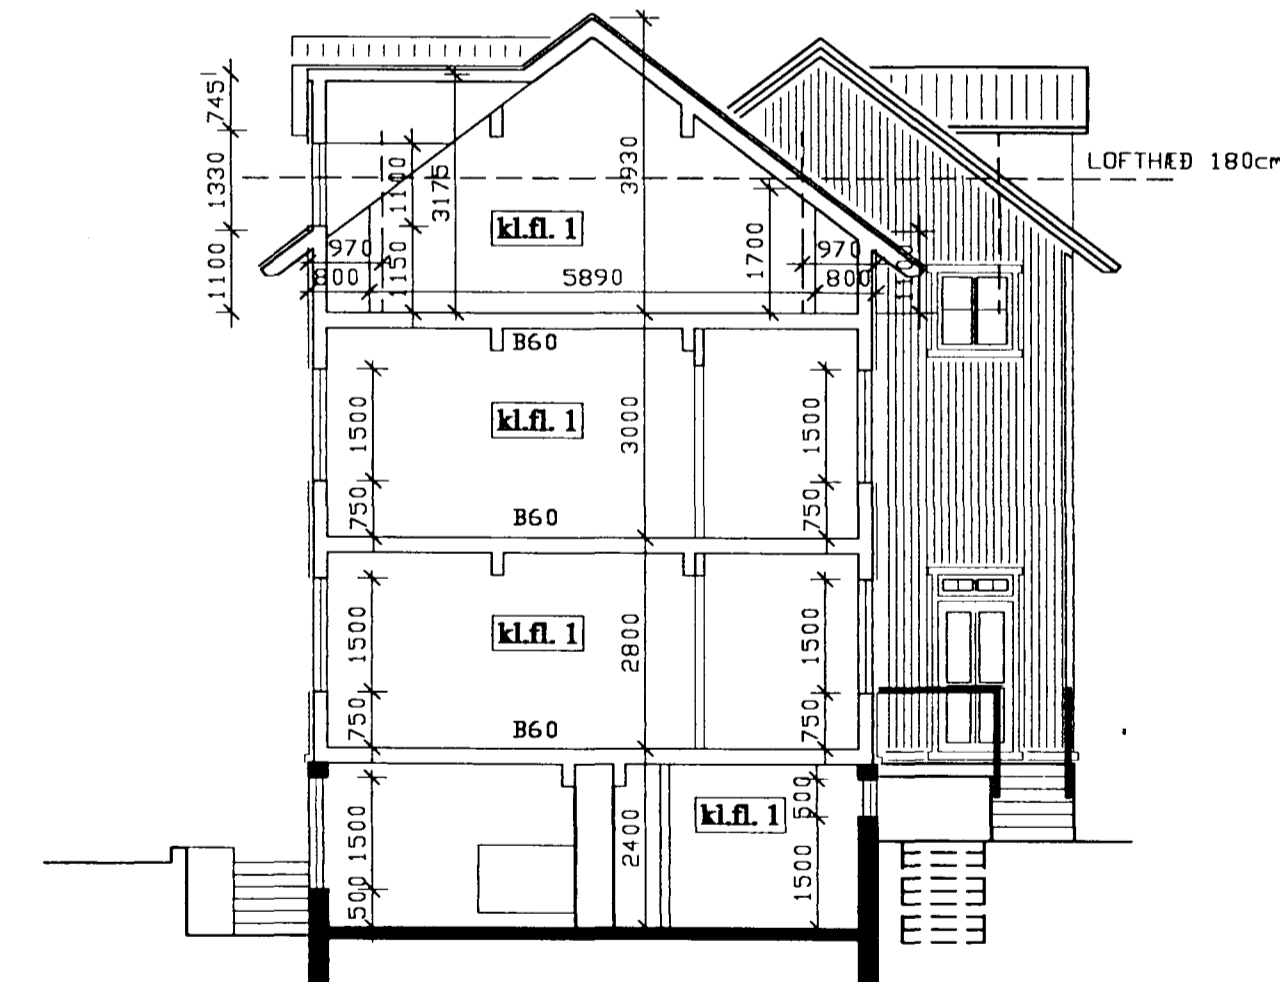

SNEIÐING B-B

ELDVARNIR:  
VIÐ ENDURNÝJUN HÚSSINS VERÐA ELDVARNIR LAGFÆRÐAR. VIÐ HÚSIÐ VERÐA BYGGÐIR NÝIR STIGAGANGAR VIÐ GAFL OG VIÐ BAKHLIÐ. DEIR VERÐA AÐSKILDIR FRÁ SJÁLFU HÚSINU MEÐ B 60 VEGGJUM. HURÐIR AÐ STIGAHÚSUM SKULU VERA B 30. RÝMINGARLEIÐIR SKULU MERKTAR MEÐ 'ÚT' SKILTI. KLÆÐNINGAR Í STIGAHÚSUM SKULU VERA amk. Í FLOKKI 1. RÝMINGARLEIÐIR Á RISHÆÐ ERU UM STIGAHÚS OG UM GAFLGLUGGA ÚT Á DAK. ÞAR SKAL VERA FELLISTIGI.

- ELDVARNIR:
- A 120 VEGGUR MILLI HÚSHLUTA.
  - B 60 VEGGIR AÐ STIGAHÚSUM.
  - B 60 HÆÐASKIL.
  - B 30 ELDTEFJANDI HURÐIR.
  - BO↑ BJÖRGUNAROP amk. 50x100 cm.
  - ☐ BJÖRGUNAROP amk. 50x100 cm.
  - BO↑ MEÐ FELLISTIGA.
  - R REYKSKYNJARI.
  - kl.f. 1 KLÆÐNINGAR Í FLOKKI 1.

- HÁMARKSGILDI KÓLNUNARTALNA  
BYGGINGARHLUTA K-GILDI W/m<sup>2</sup> OC
1. ÚTVEGGIR ..... 0,40
  2. DAK ..... 0,20
  3. GÓLF ..... 0,30
  4. GLUGGAR+KARMAR+GLER VEGIÐ MEÐALTAL .... 2,50
- VEGGIR V/MEÐALTAL . 0,80

**HÚS og RÁÐGJÖF ehf.** sími: 562 2420 fax: 562 2430  
Arkitekta- og verkfræðistofa, Skúlagata 63, 105 Reykjavík.

STRANDGATA 41, HAFNARFIRÐI

ABALTEIKNING  
Grunnmyndir 2. hæðar og rishæðar.  
Sneiðingar A-A og B-B.  
Eldvarnir og skýringar.

Hannað: SÁ Kvarði: 1:100  
Reiknað: Dagsetni: 24.03-98  
Teiknað: SÁ/PP Verk nr:  
Yfirfarið: Teikn nr.: 1.102  
Breytt: STR\_002.DWG

ADALHÖNNUÐUR  
SIGURBERGUR ÁRNASON ARKITEKT FAÍ Kt: 050656 3229