

BÆJARVERKFRÆÐINGURINN Í HAFNARFIRÐI


UMSÓKN

UM VATNS- OG HOLRÆSATENGINGU

ÉG UNDIRRITADUR EIGANDI HÚSSINS NR. 41 VÍÐ STRANDGÖTU

SÆKI HÉRMEÐ UM AÐ HÚSIÐ VERÐI TENGT VÍÐ VATNS- OG HOLRÆSAKERFI BÆJARINS.

AFSTÖÐUMYND, ER SÝNIR STAÐSETNINGU TENGINGAR Í GÖTU
OG STAÐSETNINGU RÖRA ÚT ÚR VEGG.

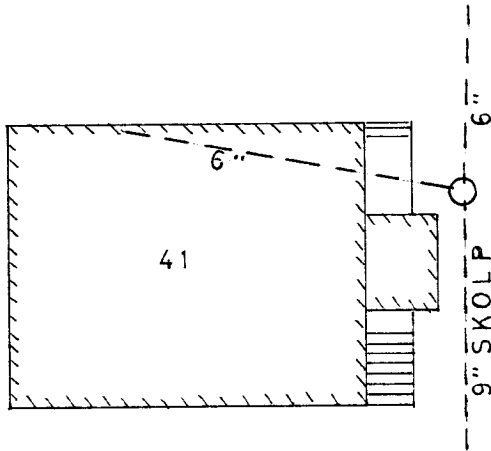

STRANDGATA

	DAGS.	TENGT AF
HOLRÆSI		
VATN		

Hafnarfirði,

(Undirskrift)