


Samþykkt þann

22. SEPTEMBER 2004

Byggingafultrúinn / Hafnarfirði
Eh. Kristján Þórarinnsson

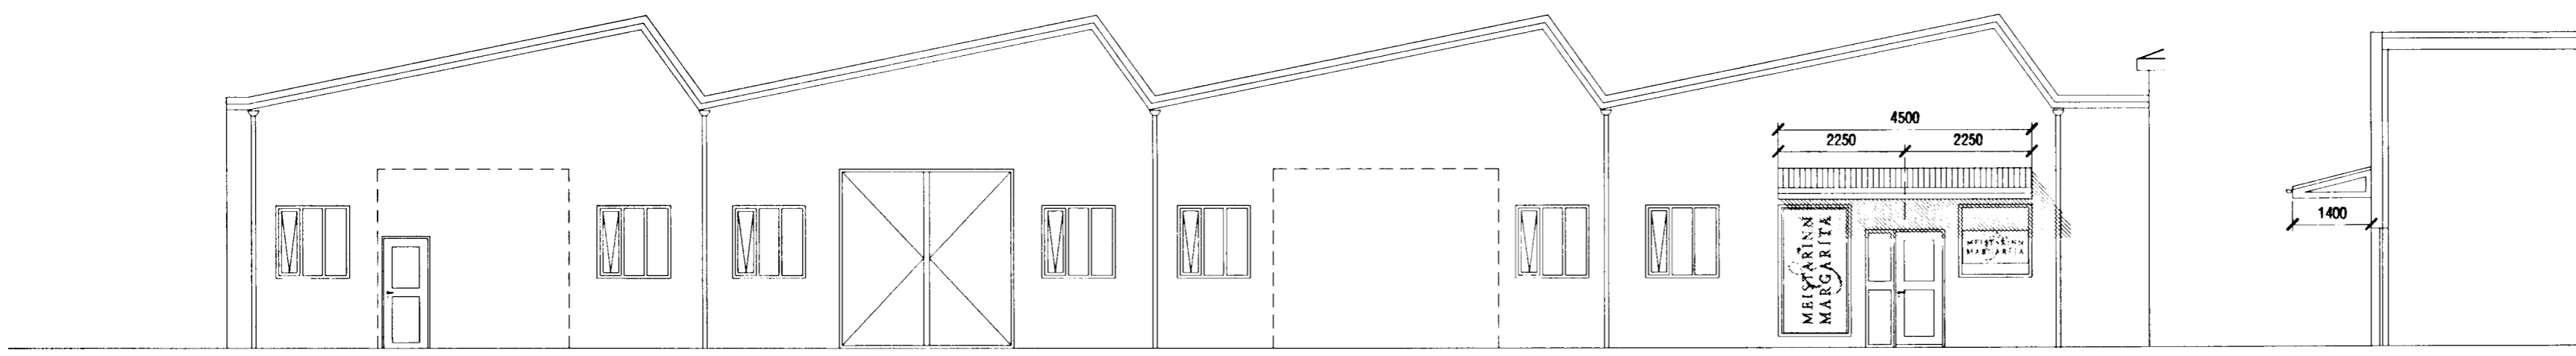

Fyllt upp í núverandi hurðargat,
og 900mm úthúð sett í stöðinn


Rýmingarflóðir úr felksal

Fyllt upp í núverandi hurðargat.

Skyggni við aðalgang

A Ásýnd - norður
mkv. 1:100


A Snelðing - skyggni
mkv. 1:100

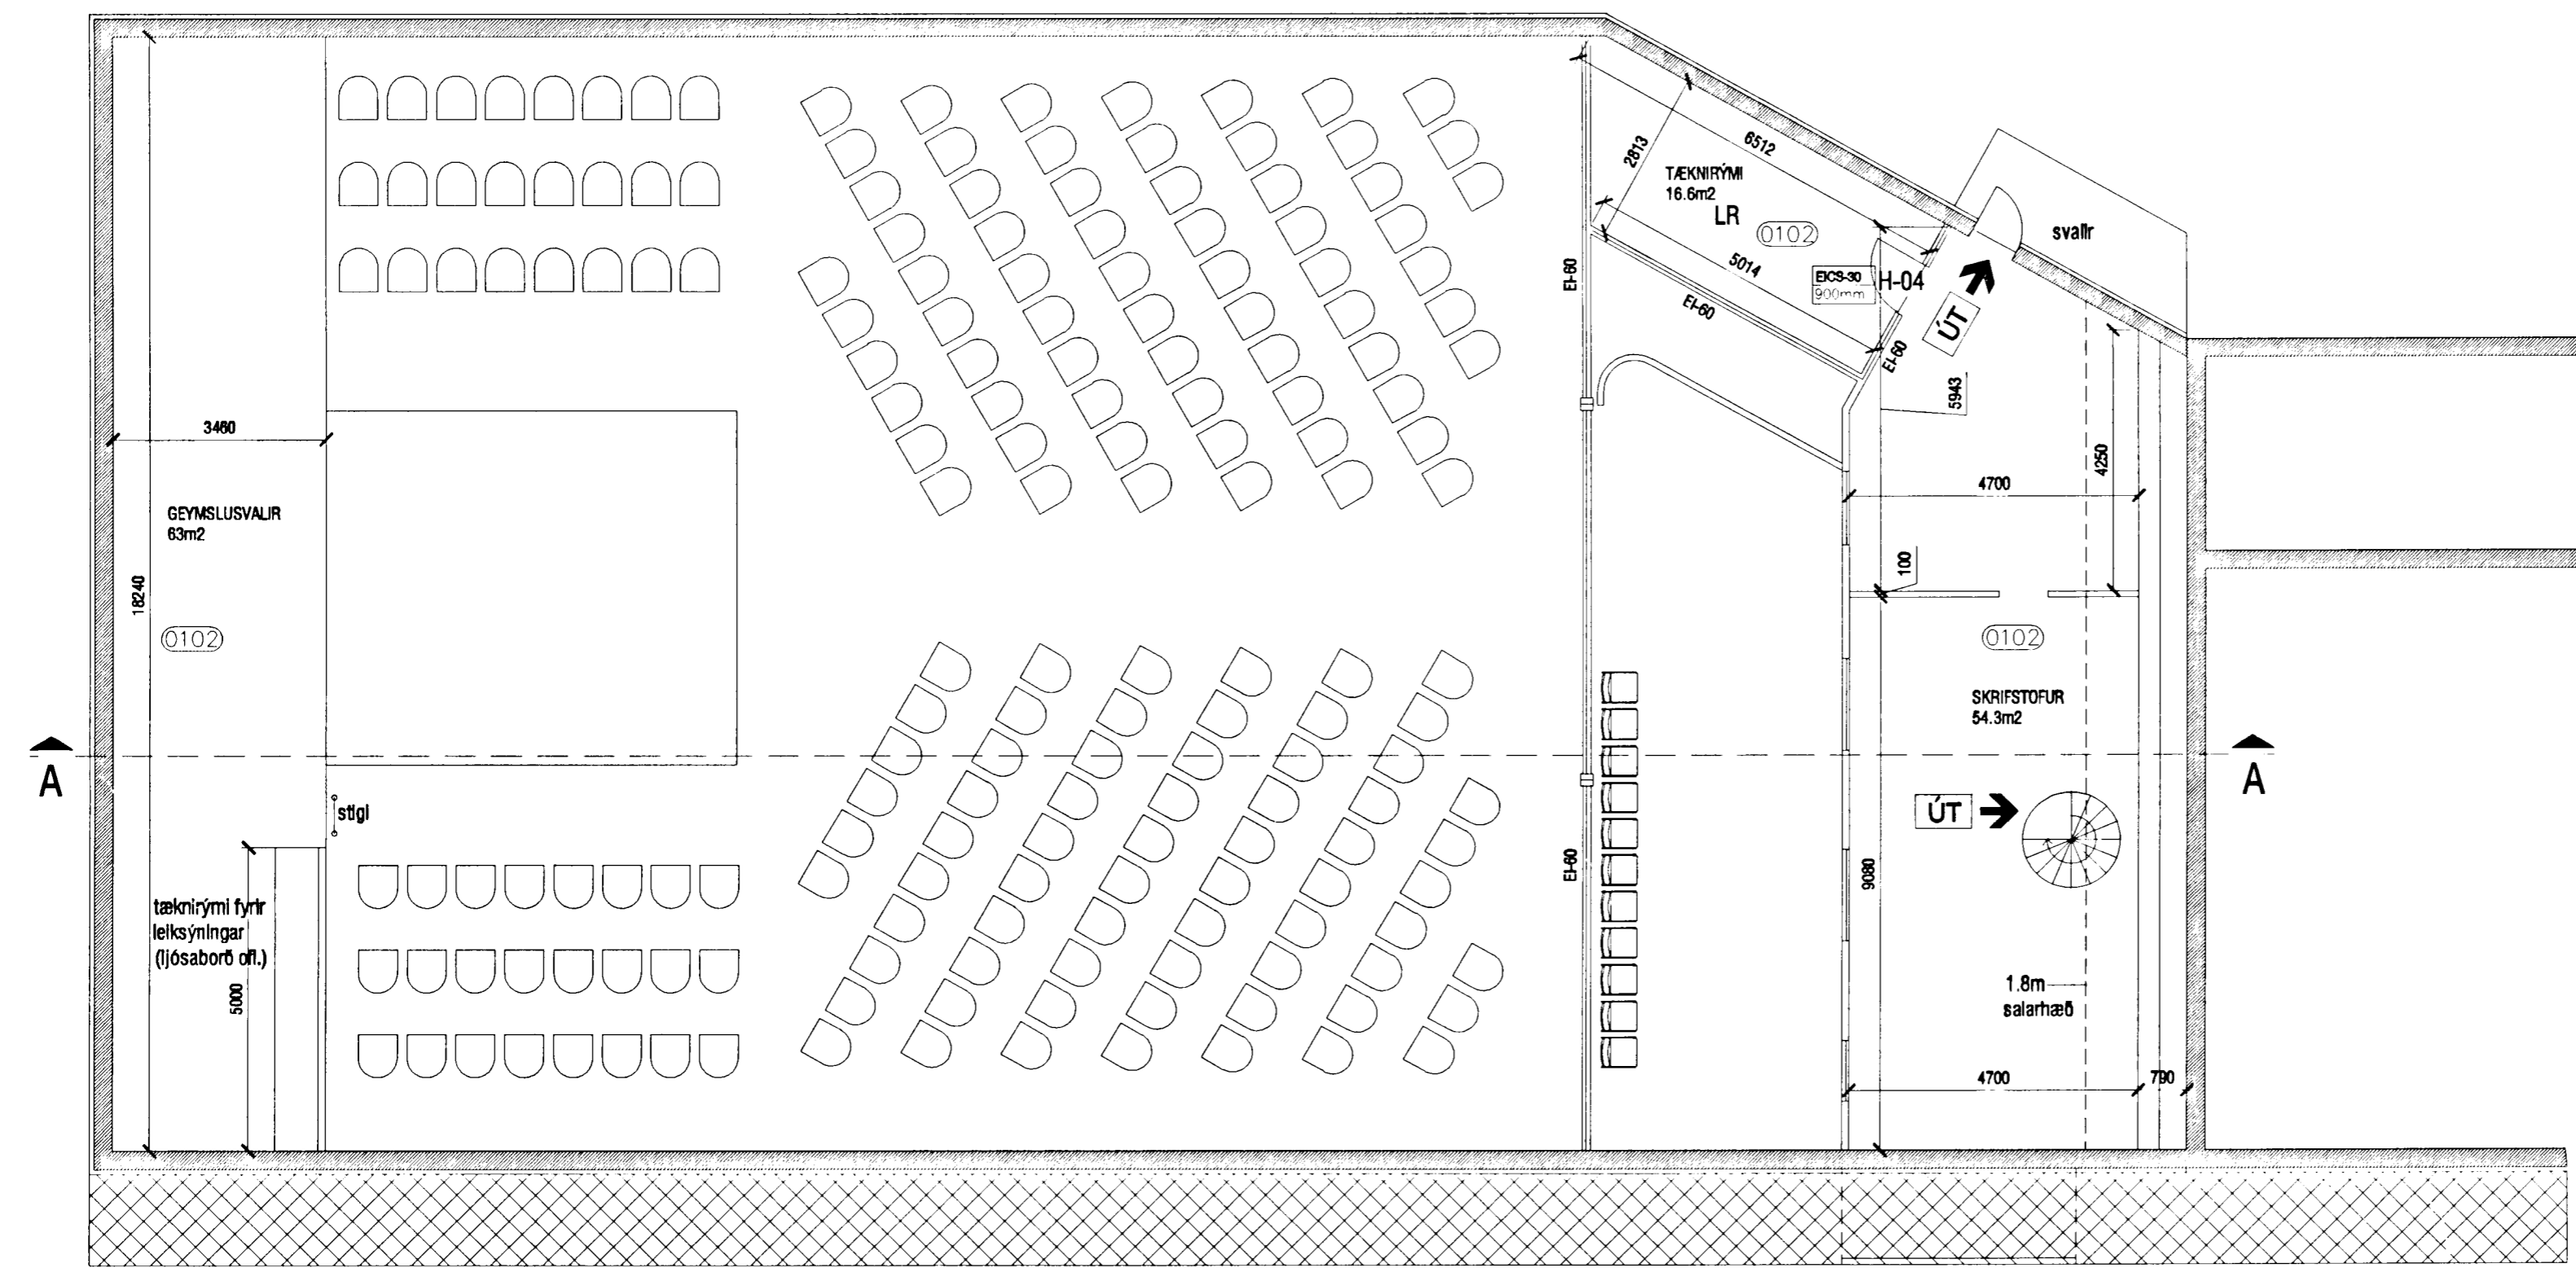

A

A

A B Grunnmynd 2. hæð
mkv. 1:100

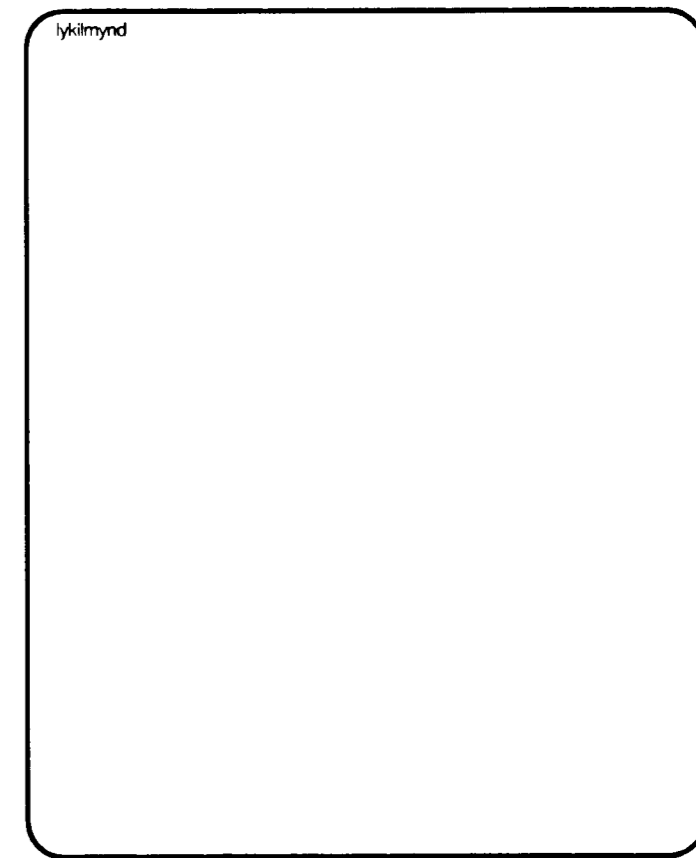

breytingar
A - 01.09.2004 - ýmsar breytingar
B - 17.09.2004 - ýmsar breytingar

KARPEIRIKSSON arkitekt FAÍ

KE - kt. 070385-4069

VERKSTÆÐI ARKITEKTA ehf. - kt. 570800-2210 - Gunnarsund 5 - 220 HÍ.
Sími: 565 9779 - GSM: 699 0999 - Email: kar@oak.is - www.oak.is

verkkaupt

Fastelgnafélag Hafnarfjarðar

verk: **HERMÓÐUR OG HÁÐVÖR SMÍÐJAN - Strandgötu 50**

teikning: **Grunnmynd 2. hæð** teikning nr. **0410 202**

Ásýnd norður

ADALUPPDRÁTTUR

hannað KE	teiknað KE	degi JUNÍ 2004
mkv. 1:100	teiknað 0410-202.dwg	

bláseturð **A2** ath! Öll mál eru í millimetrum. Öll vafatrúli skal bera undir hönnuð. Mæltu ekki af teikningum, Öll mál athugast á staðnum. Ósamræmi í teikningum skal tilkynna hönnuð strax.