

Fyllt upp í núverandi hurðargat,  
og 900mm úthurd sett í staðinn


Rýmingarteloir úr leiksal

Fyllt upp í núverandi hurðargat.

Skuggni við aðalgang



**A** Ásýnd - norður  
mkv. 1:100

**A** Snelðing - skuggni  
mkv. 1:100

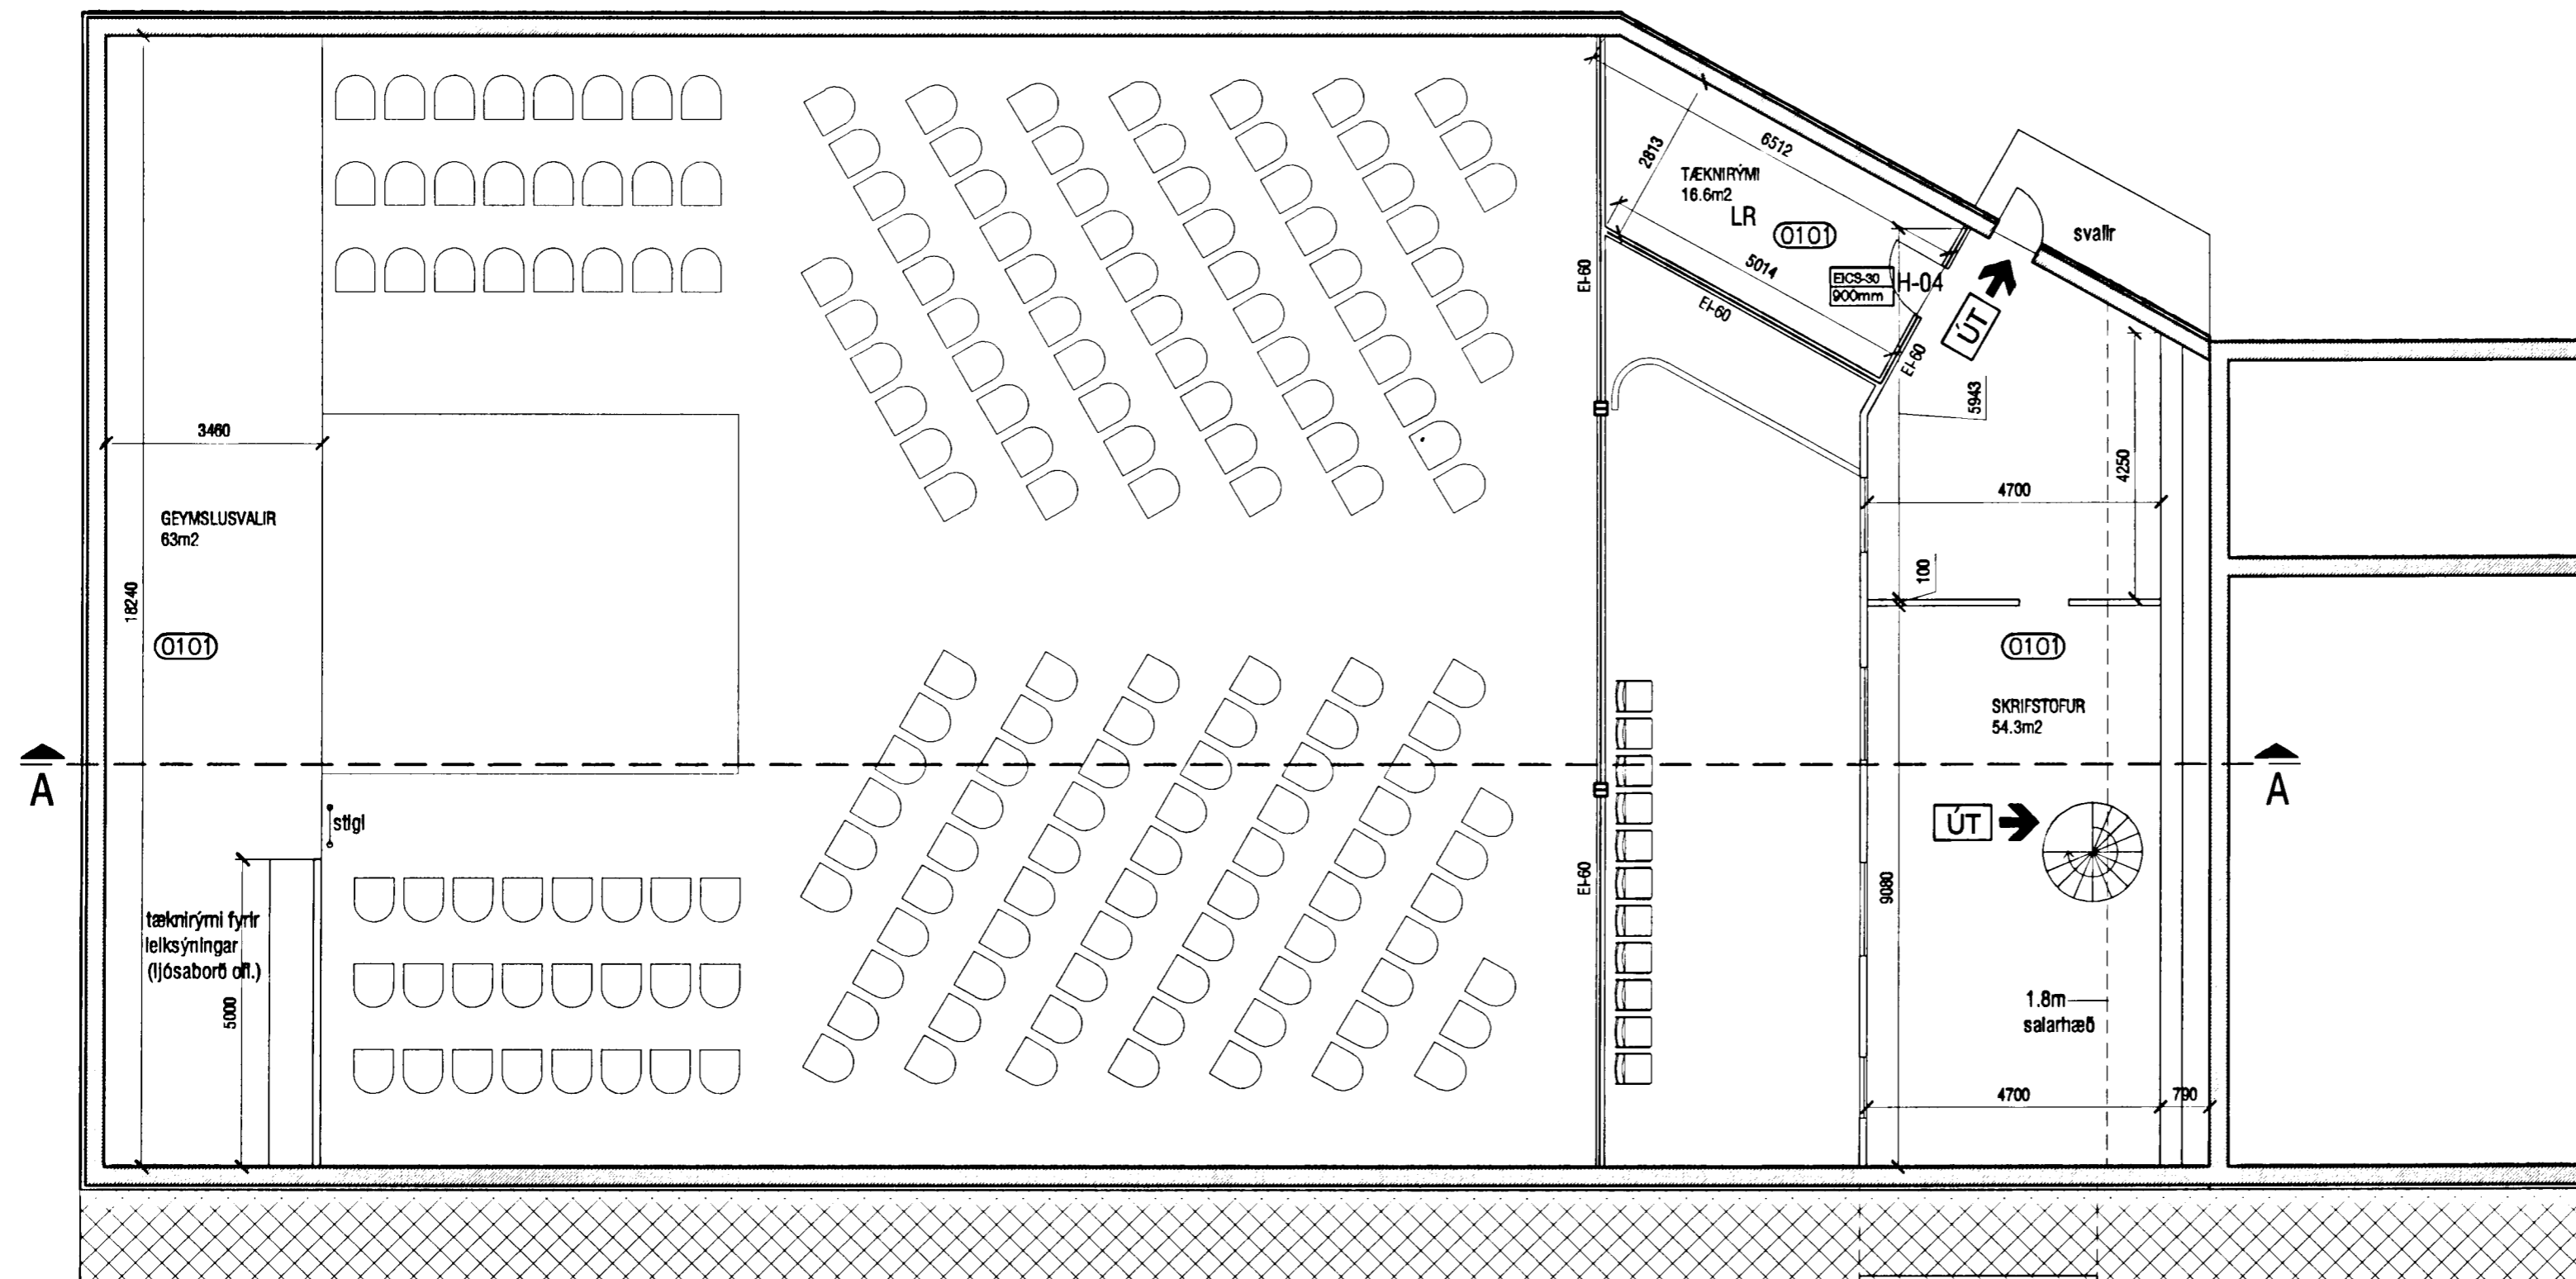

**A** Grunnmynd 2. hæð  
mkv. 1:100

Slökkvilið höfuðborgarsvæðisins f.s.  
13/9/04 B.K.

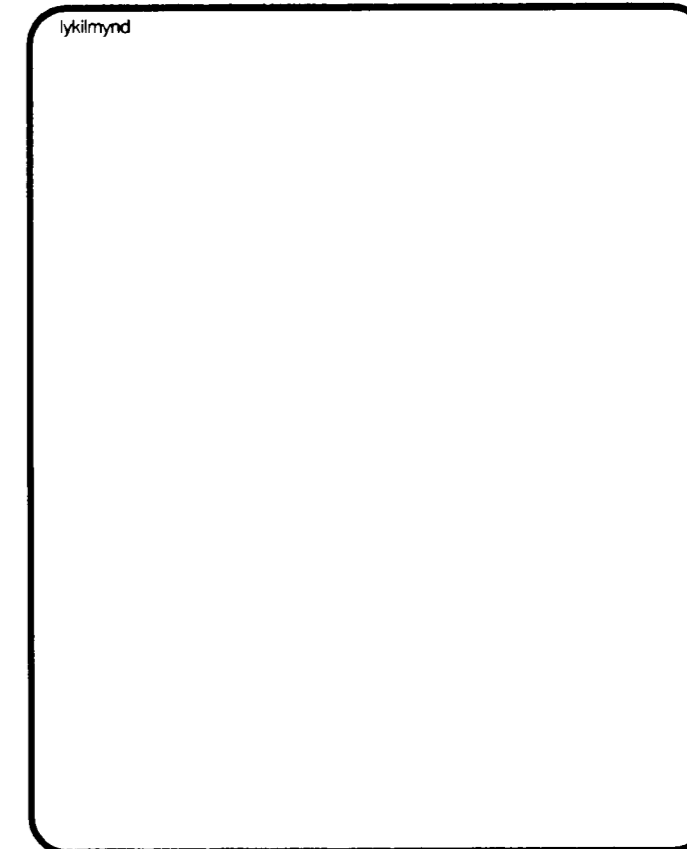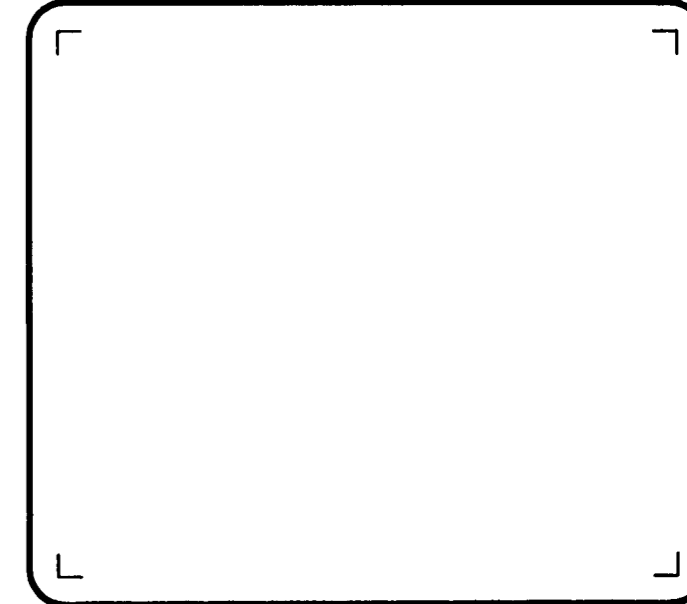

breytingar

**A** - 01.09.2004 - ýmsar breytingar

KÁRI EIRIKSSON arkitekt FAÍ

*Kaifeldur*

KE - kt: 070365-4099

VERKSTÆÐI ARKITEKTA ehf. - kt: 570800-2210 - Gunnarsundi 5 - 220 Hfj.  
Símt: 565 9779 - GSM: 699 0999 - Email: kari@aok.is - www.aok.is

verkkaupl

**Fastelgnafélag Hafnarfjarðar**

verk **HERMÓÐUR OG HÁDVÖR SMÍÐJAN - Strandgötu 50**

teikning **Grunnmynd 2. hæðar** teikning nr. **0410**

**Ásýnd norður** **202**

**AÐALUPPDRATTUR**

hannað KE	teiknað KE	dag. JUNÍ 2004
mkv. 1:100	teiknuskrá 0410-202.dwg	

blásetaró **A2** ath! Öll mál eru í millimetrum. Mæltó ekki af teikningum, Öll mál athugst á staðnum. Ósamræmi í teikningum skal tilkynna hönnuði strax.