


STREYTIK, KANUK,
OPP DR. FLÖTU SJÁ
TEIKN. A.KKJTEKTA

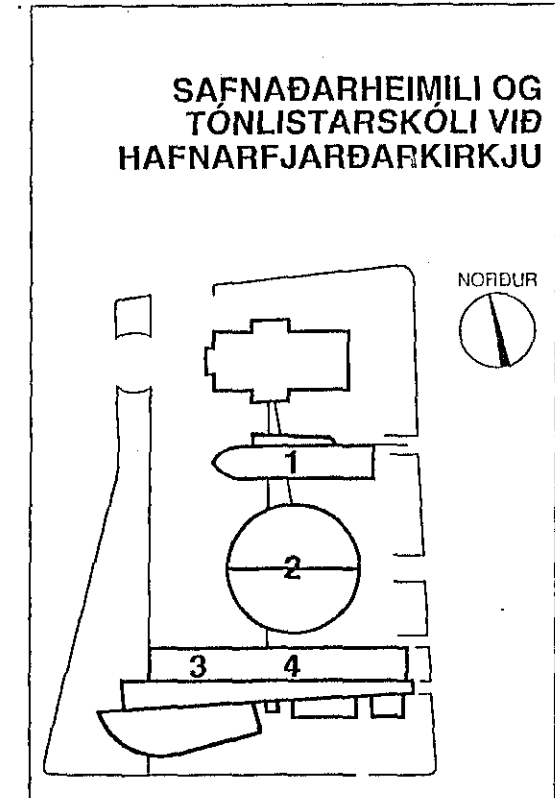

Ⓐ BREYTT 23.2.1993 A.S.P.

SAMKOMUSALUR		DAGS. JUNI 1992
JÁRN Í FLÖTUR, MILLIGÓLF		HANNAÐ: KS
MÆLIKVARÐI: 1:50 1:20		TEIKNAD: KS/ASP
KRISTJAN STEFANSSON TEIKNIFRÆÐINGUR, F.T.F.I.		VERK NR. FLOKKUR
KETTUVÍKURVEGI 6B, HAFNARFIRÐI 5ÍMI 652100		9107 01
		TEIKNING NR.
		209A

GRUNNMYND 1:50