BREYTT SNIÐ 4-4 1:20

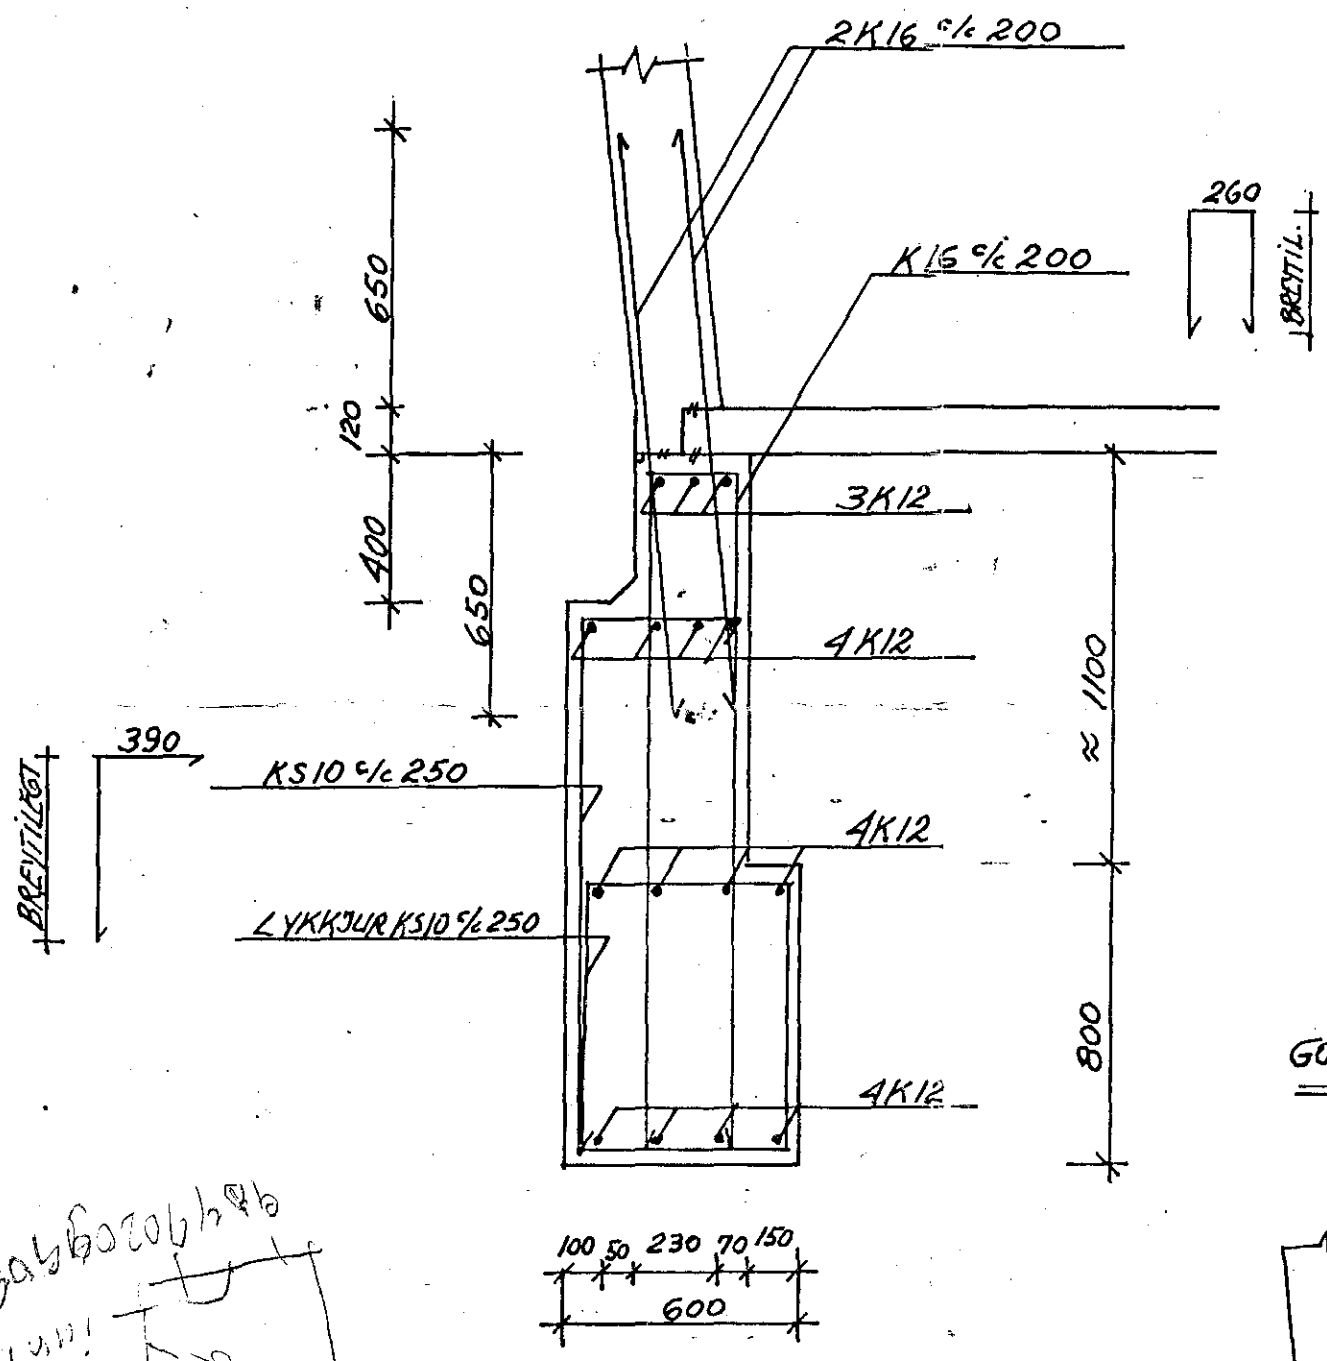

GÓLFPLATA/ÚTVEGGUR Í 4-4 1:20

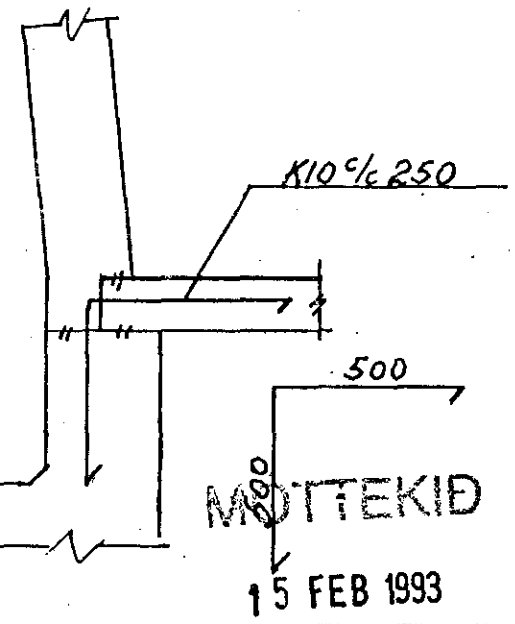

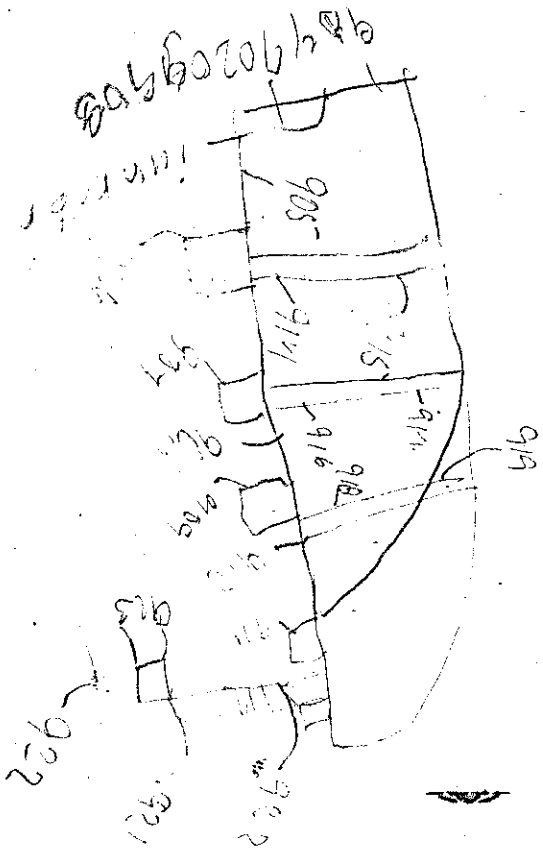

MÓTTEKIÐ
15 FEB 1993

VERKFRÆÐISTOFA HALLDÓRS HANNESSONAR S. 91-54355
BÆJARHRAUN 20 – HAFNARFJÖRÐUR

TÓNLISTARSKÓLI

BREYTT JÁRNALÖGN Í UNDIRSTÖÐUM UTAN
HALLANDI VEGG VEGNA HÆKKUNAR Á UNDIRSTÖÐUM

Mkv: 1:20
Reiknað:
Teiknað:
Yfirfarið:

Verk: Blað nr: 3.2.1. Dags: FEB '93 H.H.