



LOFTRÆSTISAMSTÆÐA m.v. STRATOS
ABX.3 MODELL 107-108

3
13|26 SNID
M. 1:20

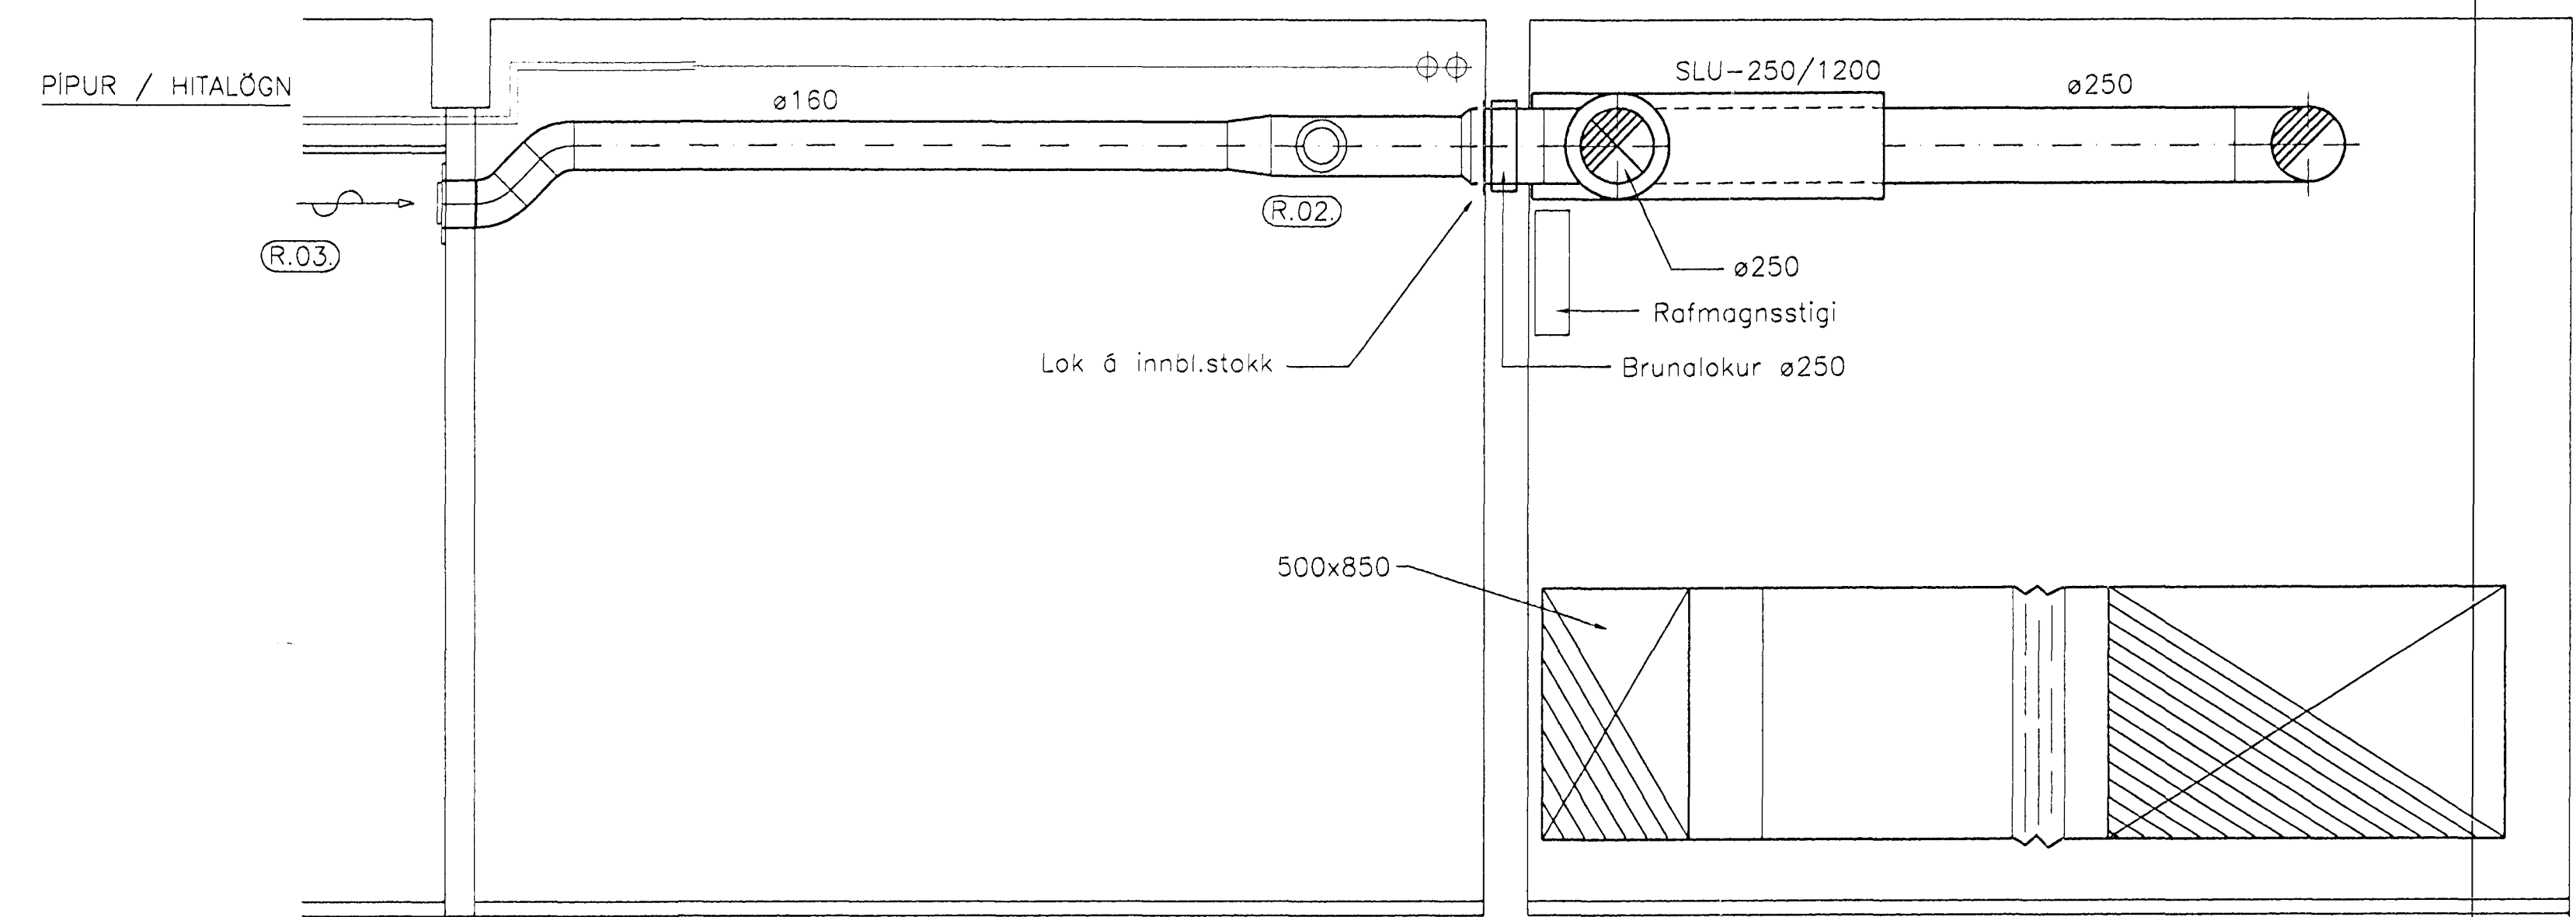

2
13|26 SNID
M. 1:20

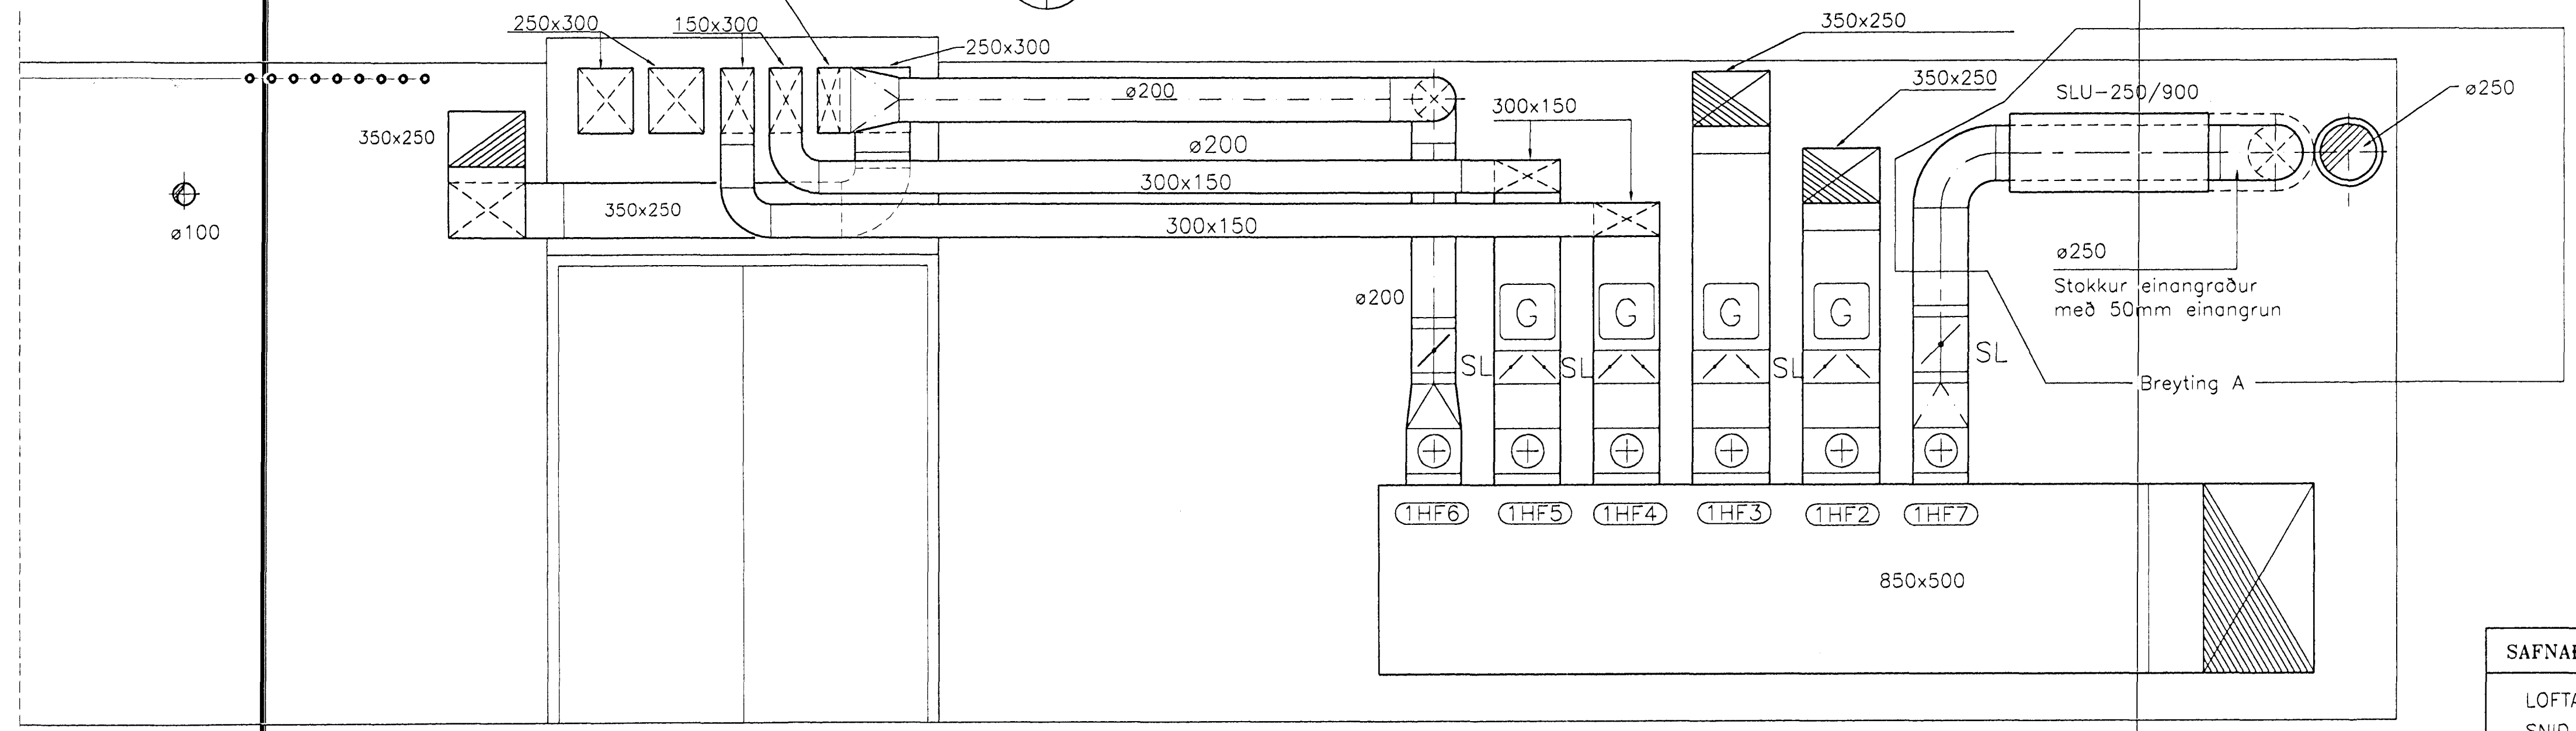

3
13|26 SNID
M. 1:20

Byggingatúlltrúi Hættarfarbar
Algreitt þann
24 FEB. 1997
Stjórntjófur Halldórsson
VINNUTEIKNING
18. febr. 1997

SAFNADARHEIMILI OG TÓNLISTARSKÓLI VÍÐ HAFNARFJARDARKIRKJU		VERK NR:	099LS026A
LOFTRÆSTIKERFI SNID I LOFTRÆSTIKLEFA		KVARDI	1:20
LAGNATÆKNI HF. LAUGAVEGI 168 105 REYKJAVÍK Sími: 91-621750		REIKN: FSK/HBG	TEIKN: HBG/AHS
NR:	DAGS	BREYTING	AF
A	Feb. '97	Fersla á loftstökk, br. á hljóðgildru o.fl.	FSK
NR:	DAGS	BREYTING	AF
SAVP: Fjötill S. Þrándsson 300346-3409		BLAD NR:	L.26A