


2.HÆÐ K:7.23

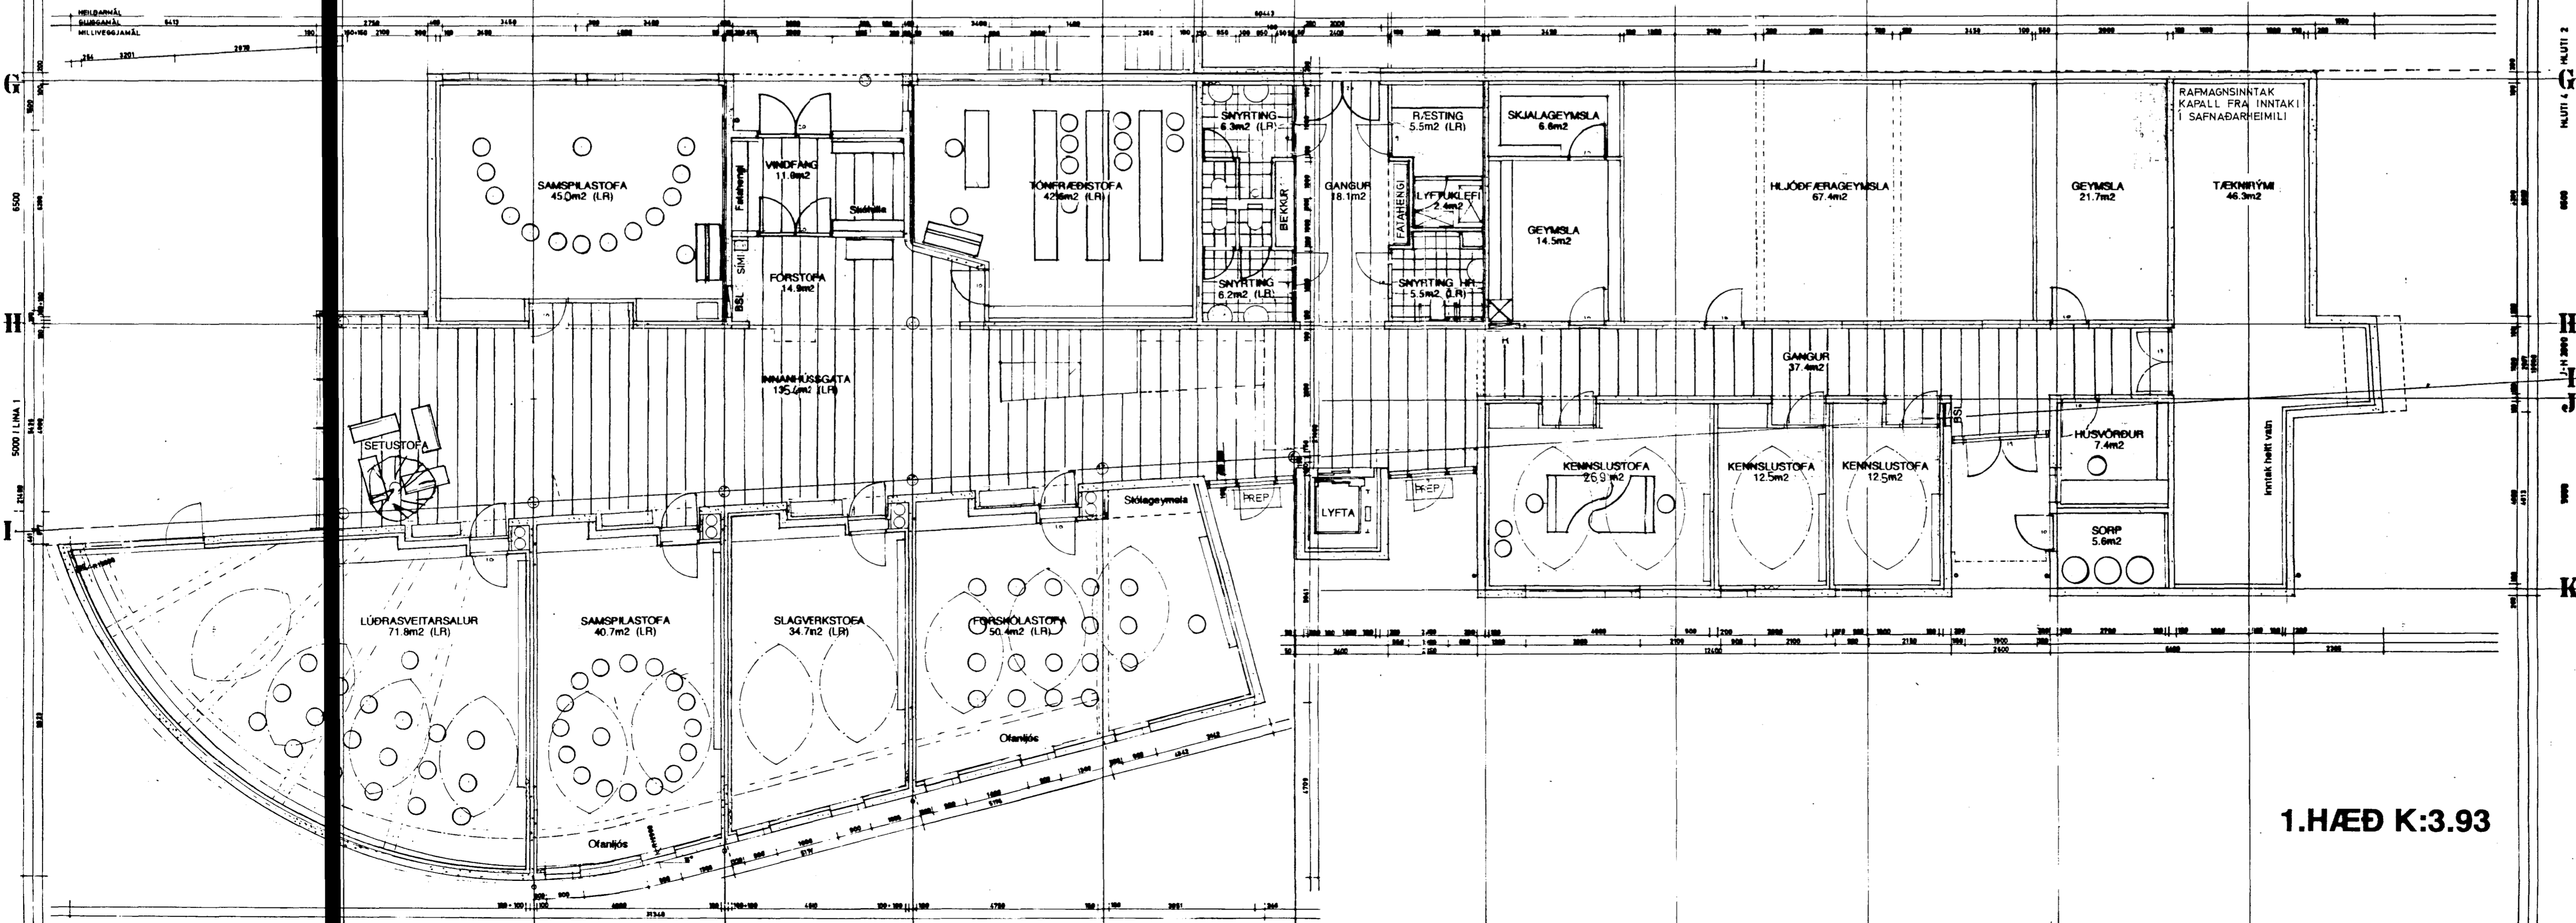


1.HÆÐ K:3.93

Samþykkt bann  
29 MAI 1998  
Byggingafulltrúinn / Hafnarhöfði  
Erlendur Hjalmarsson

B 12.06.97 RAFMAGNSINNTAK FLUTT INN Í TÆKNIRYMI  
PREP. VÍÐ NEYÐARÞYR HJÁ LYFTU OG VÍÐ  
AUSTURENDA 2. HÆÐAR  
A 30.06.95 BR. STAÐS. NEYÐARHURÐAR Í LÚDRASVEITAS.  
SÍMI Í FÖRSTOFU. BR. 102023  
BR. FYRIRKOMULAG SNYRTINGAR HH  
BR. FYRIRKOMULAG HURÐA Á SNYRT OG RÆST.  
HLJÓÐDREIFI FLEKAR Á VEGGI OG LOFT  
Í KENNLSUSTOFUM.  
SKÁPUR Í TÖNFRÆÐISTOFU.  
VASKUR Í INNRETTINGU SÁMSPILASTOFU.  
SKÁPUM OG ÍNSKOTUM VÍÐ KENNLSUST. BR.  
AFÖRÆDSLULUGU RITARA BREYTT  
STIGAPALLI 2. HÆÐAR BREYTT.  
BÓKASAFN MINKAD  
FATAHENGI HLÍÐRÁÐ TIL  
RÆSTIHERBERGI KOMÍD FYRIR ÞAR SEM  
AÐUR VAR TEIKNAD FATAHENGI

GRUNNMYNDR TÓNLISTARSKÓLI 113 □  
9101 SAFNADARHEIMILI OG  
TÓNLISTARSKÓLI VÍÐ  
HAFNARFJARDARKIRKJU

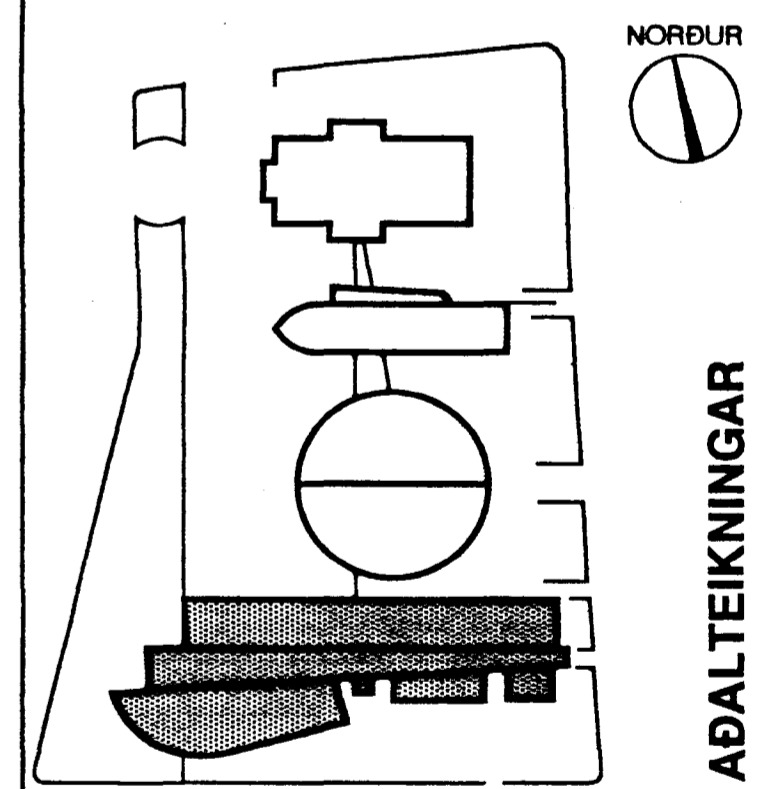

TEIKNISTOFAN

SIGRÍÐUR MAGNÚSDÓTTIR ARK.FAÍ  
HANS-OLAV ANDERSEN ARK.MNIAL  
LAUGAVEGI 108 · 105 REYKJAVÍK · SÍMI 628255 · FAX 627850

*Sigríður Magnúsdóttir*  
*Hans-Olav Andersen*

BURÐARPOL KRISTJÁN STEFÁNSSON S 652100 F 654050  
HALLDÓR HANNESSON S 54355  
LAGNIR LAGNATÆKNI HF S 621750 F 627850  
RAFMAGN SIGURDUR ODGSON S 813844 F 814744  
HLJÓÐ STEINVÖR GUÐMUNDSSON S 678000 F 678811  
STEFAN EINARSSON S 804631 801865  
F 804631 156218  
LANDSLAG PÉTUR JÓNSSON S 677737 F 677736

GRUNNMYNDR  
TÓNLISTARSKÓLI

MÆLKVARDI 1:100  
DAGSETNING 12.08.1997  
TEIKN. NR. 113 □