



tiftpdf - www.rubissoftware.com - Demo Version

A.30.06.95 BR. ÚTFÆRSLA LOFTINNTAKS
ÚRTAK Í VEGG VÍÐ BEKK Í FORSAL
Í STAÐ BOGALAGADS FORMS
BR. ÚTFÆRSLA ÞAKSKYGGNA.
STEYPTIR VEGGIR TRJÁLUNDAR HÆKKÆIR

- SKÝRINGAR
- 1 HVÍTMALUÐ PÚSSNING
- 2 LITJÓ PÚSSNING
- 3 TUVLEST MÁLMKLÆÐING
- 4 STÁL FLÁSING
- 5 FASTUR GLUGGI
- 6 ÖPNANLEGUR GLUGGI
- 7 LOFTFRÆSTILUGA
- 8 GLERSTEINN
- 9 NIÐURFALLSRENNNA
- 10 LOFTINNTAK
- 11 ÚTBLÁSTUR
- 12 STEINSTEYPTUR VEGGUR

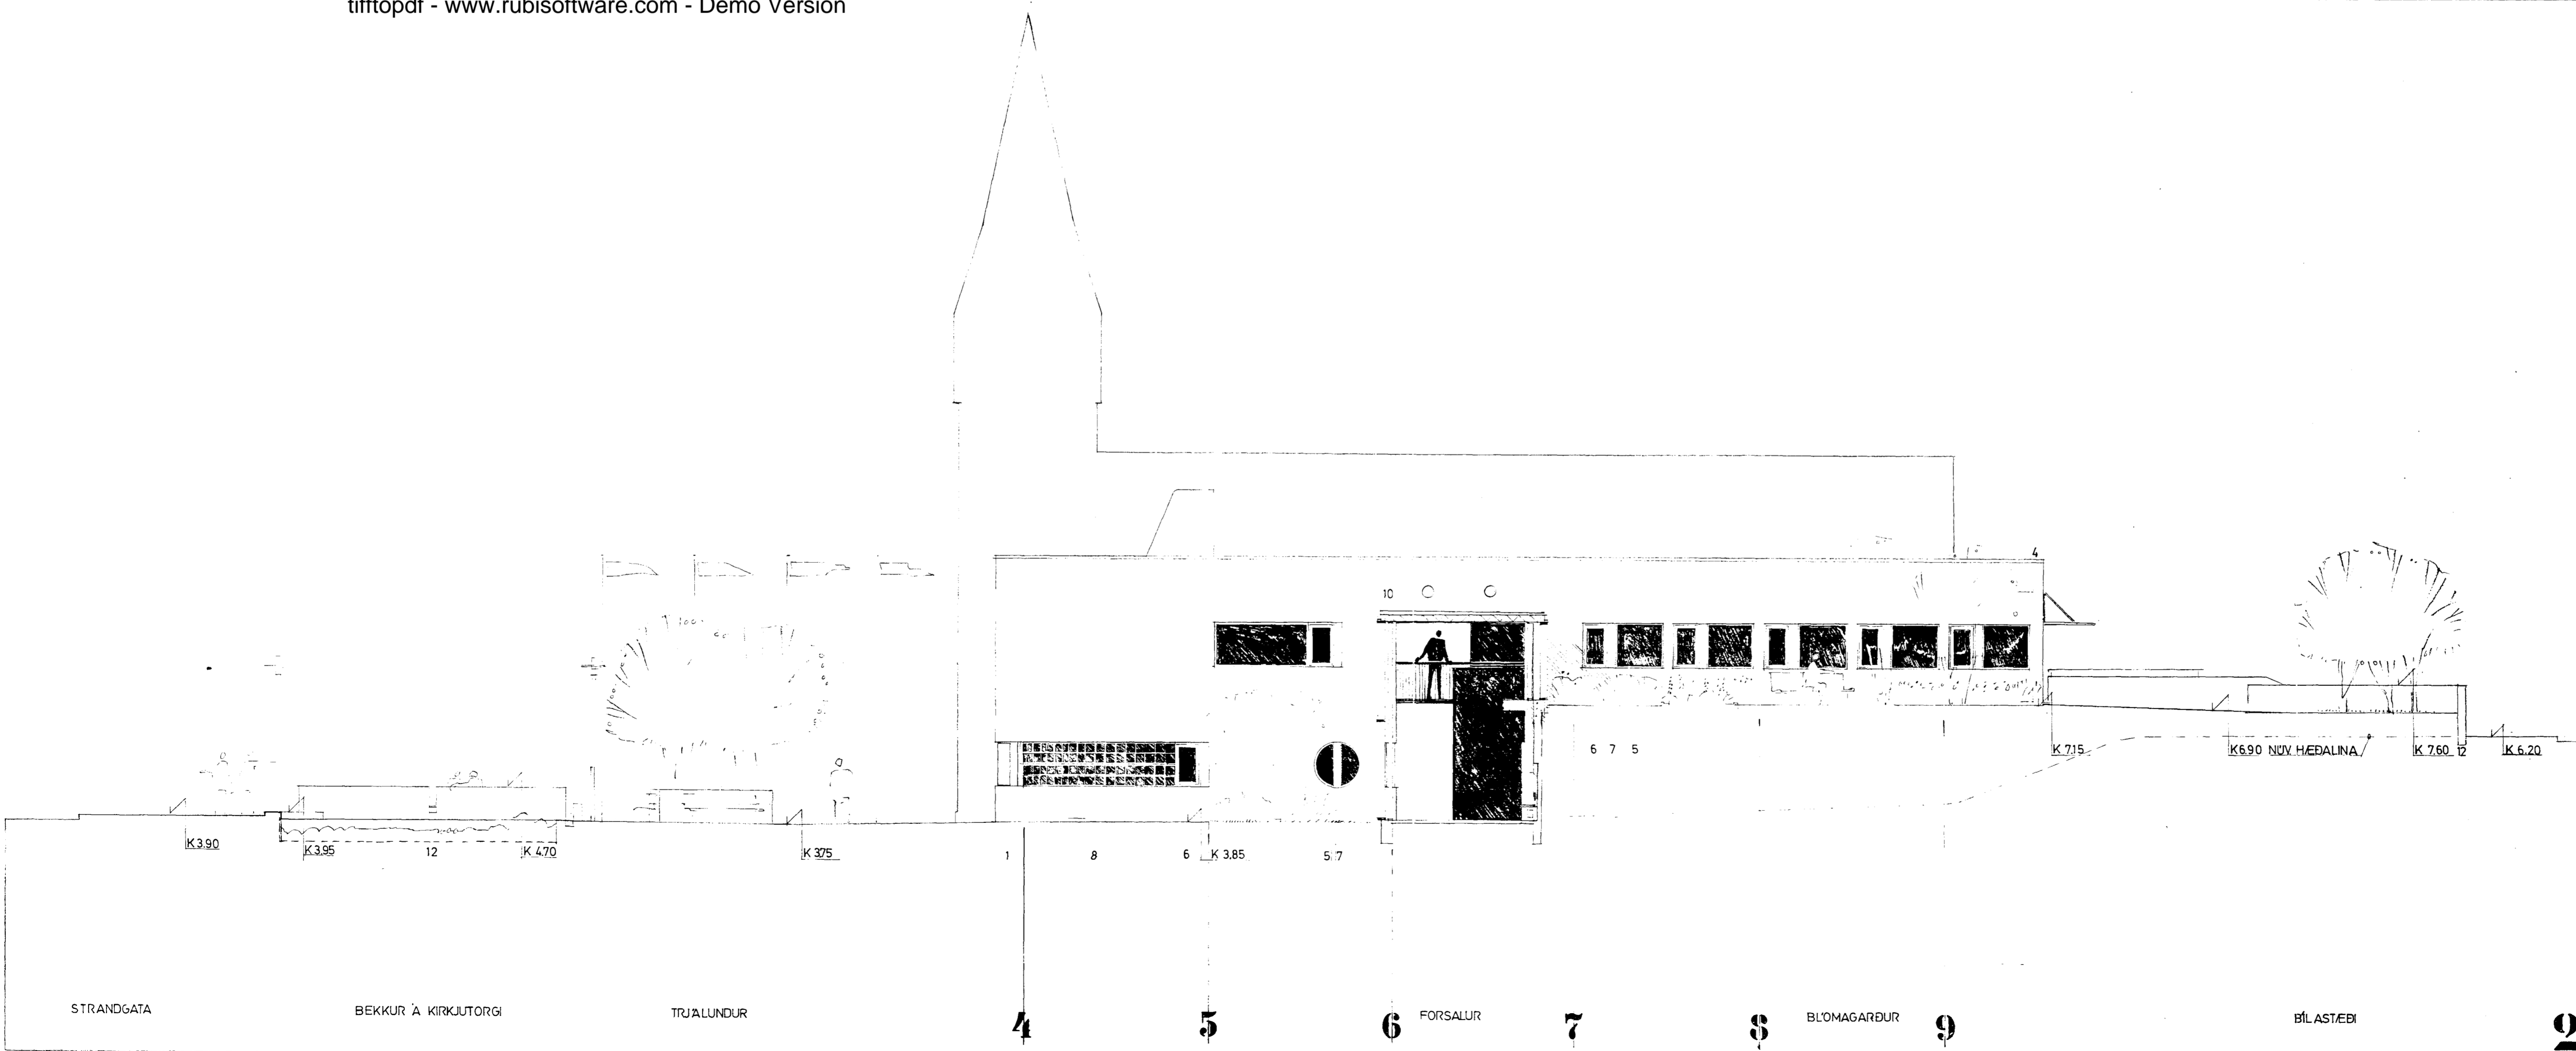

ÚTLIT SAFNADARHEIMILI 115 □
9101 SAFNADARHEIMILI OG
TÓNLISTARSKOLI VÍÐ
HAFNARFJÁRÞARKIRKJU

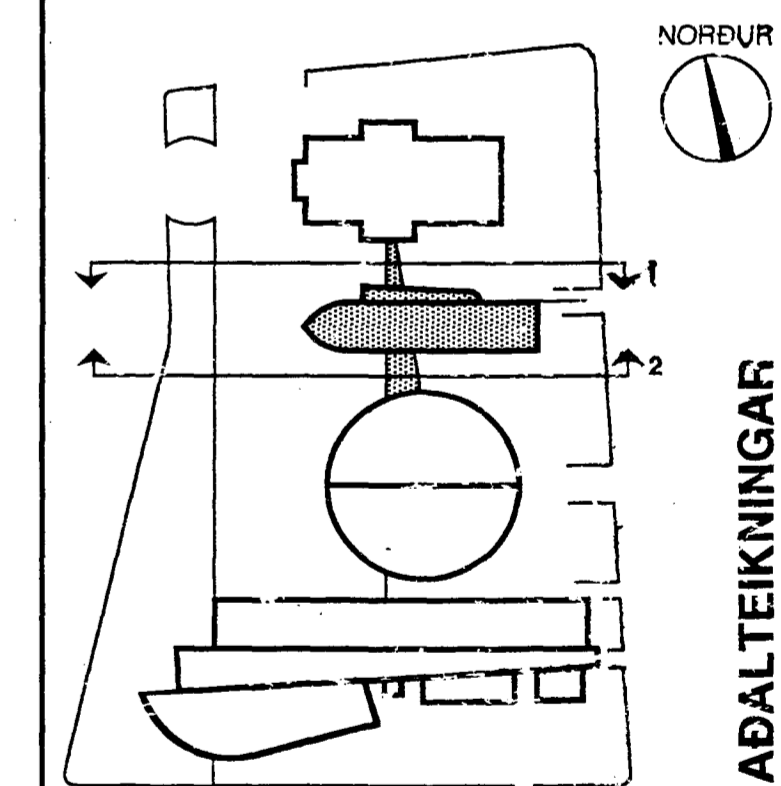

TEIKNISTOFAN
Sigríður Magnúsdóttir ARK.FA!
HANS-OLAV ANDERSEN ARK.MNÁL
LAUGAVEGI 168-105 REYKJAVÍK • Sími 626255 • FAX 627850
Troö
Sigríður Magnúsdóttir
Hans-Olav Andersen
Sigríður Magnúsdóttir
BURÐARPOL KRISTJÁN STEFÁNSSON S 652100 F 654050
HALLDÓR HANNESSON S 54355
LAGNIR LAGNATÆRNI HF S 821750 F 627850
RAFMAÐN SIGURÐUR ODDSON S 813844 F 814744
HLJÓÐ STEINDÓR GÚMUNDSSON S 676000 F 678811
STEFÁN EINARSSON S 904631 801865
LANDSLAG ... PÉTUR JÓNSSON F 904631 158218
S 677737 F 677736

ÚTLIT SAFNADARHEIMILI
MÆLIKVARÐI 1:100
DAGSETNING 30.06.95
TEIKN. NR. 115 A