


A.30.05.95  
Breytt útfærsla á samsetningu timburþá og steinsteypis veggjar í tónlistarskóla. Opiveggur við steypar sulur í innanhússötu. Lækkuð brúddun útsögsventla í gangi tónlistarskólans. Breytt útfærsla glugga við tinnangar tónlistarskóla. Stálbiti yfir súlum í innanhússötu felldur inn í þak. Klukka í tónlistarskóla felld niður. Breytt útfærsla hljóðdreifandi klæðninga í safnabarsal. 2x glersteinar í stáð hringlugga við tröppur hringbyggingar. Opiveggur í forsali. Breytt útfærsla handrúðs og stíga hringbyggingar. Rými fyrir fellivegg stækkað. Brú festing stálsúlunnar við steypar vegg. Óbatalagad form veggjar í forsali. Breytt innfellingu bekkur lengdur tvöfaldur gluggaþostur í glervegg einfaldaður.

KIRKJA A TENGINGANGUR B C SAFNABARHEIMILI D FORSALUR E F Fx STÓRI SAFNABARSALUR G TÓNLISTARSKÓLI H J I K SAMSPILASTOFA

tiftpdf - www.rubissoftware.com - Demo Version

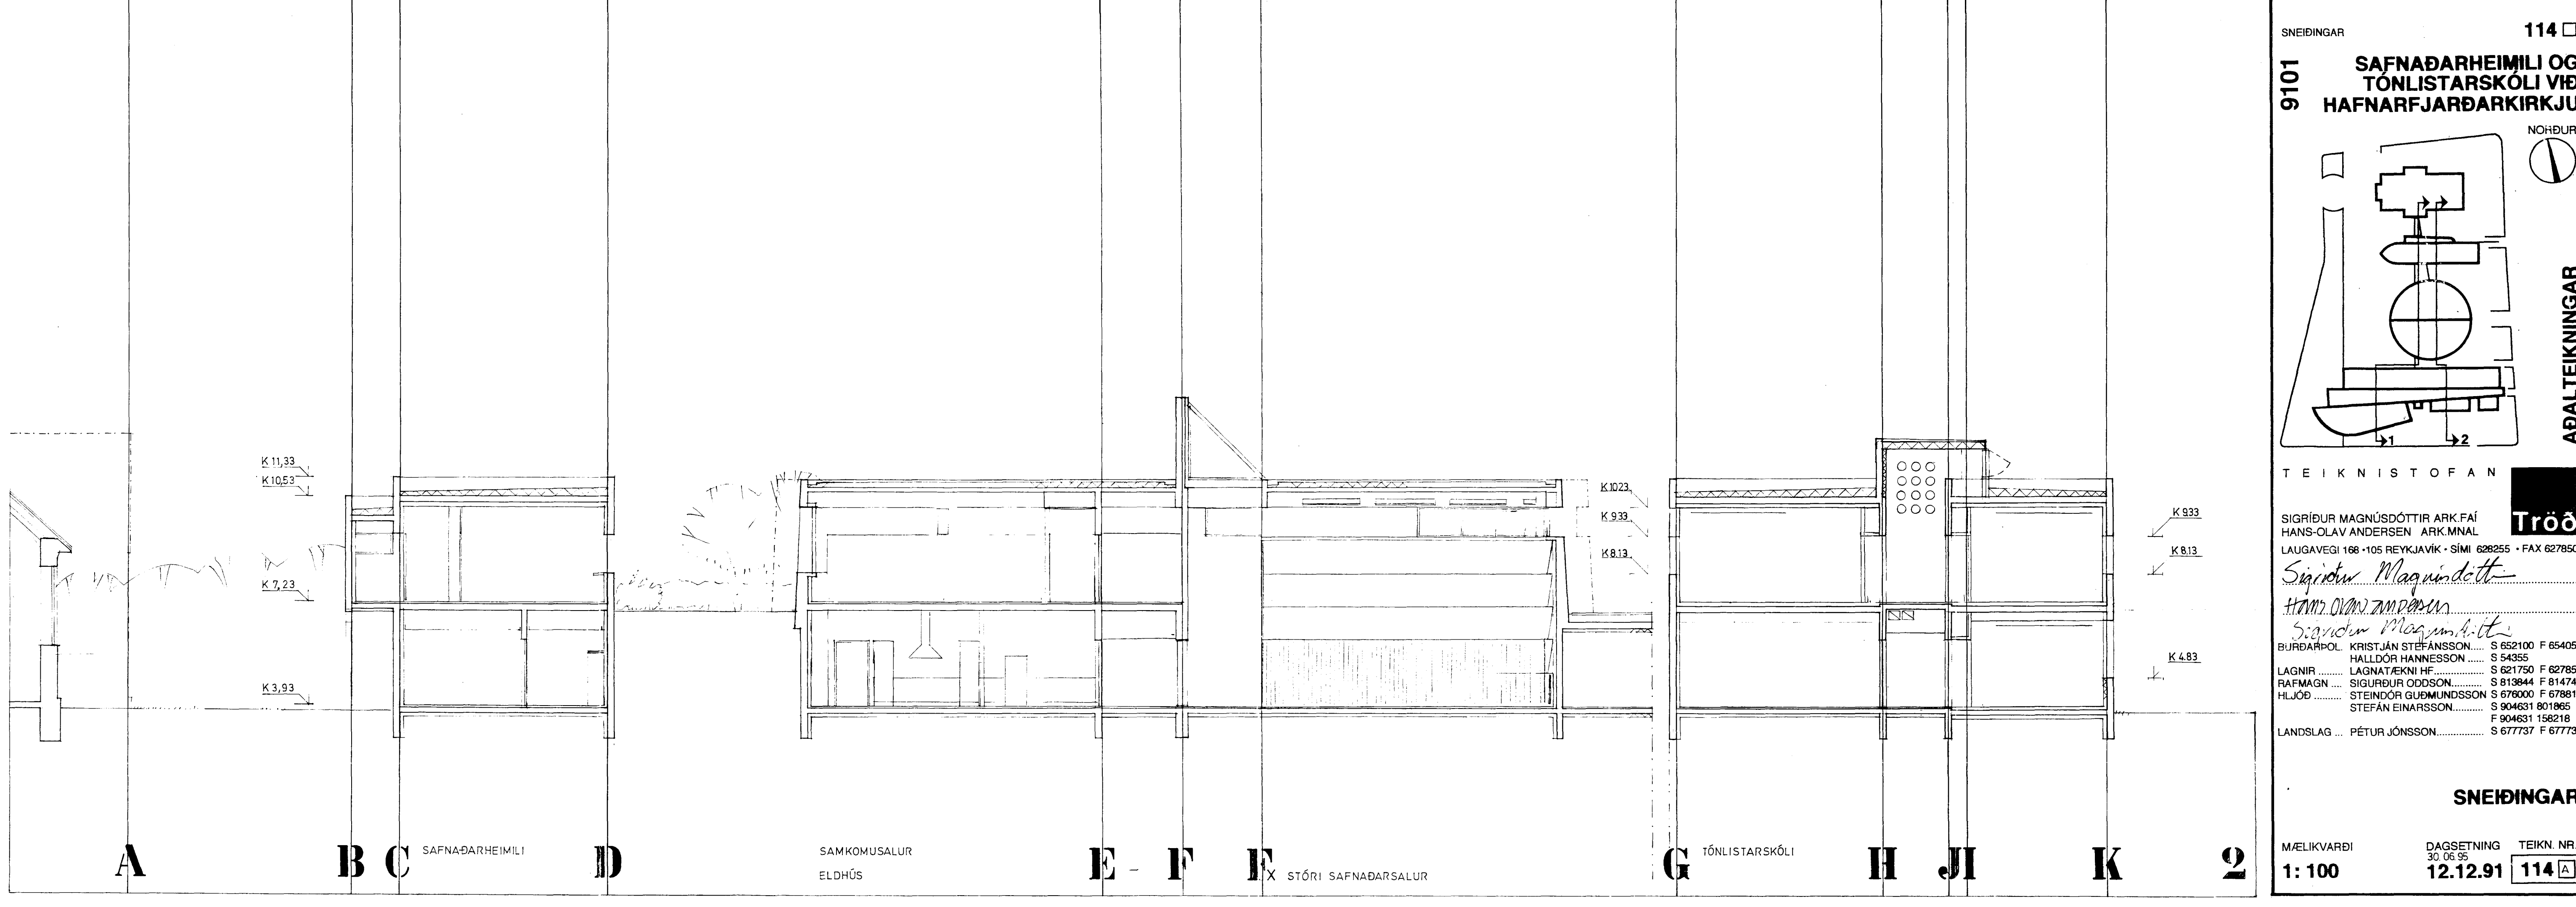

114 □  
SNEIÐINGAR  
9101  
SAFNABARHEIMILI OG TÓNLISTARSKÓLI VÍÐ HAFNARFJARÐARKIRKJU  
NORÐUR  
ABALTEIKNINGAR

TEIKNISTOFAN  
Sigríður Magnúsdóttir Ark. Fái  
Hans-Olav Andersen Ark.MNAL  
LAUGAVEGI 168-105 REYKJAVÍK • Sími 628255 • FAX 627850  
*Sigríður Magnúsdóttir*  
HANS-OLAV ANDERSEN  
*Sigríður Magnúsdóttir*  
BURÐARPOL KRISTJÁN STEFFANSSON ..... S 652100 F 654050  
HALLDÓR HANNESSON ..... S 54355  
LAGNIR ..... LAGNATÆKNI HF ..... S 621750 F 627850  
RAFMAGN ..... SIGURDÓR ODDSON ..... S 813844 F 814744  
HLJÓÐ ..... STEINDÓR GUÐMUNDSSON ..... S 678000 F 678811  
STEFÁN EINHARSSON ..... S 904631 F 801865  
F 904631 F 158218  
LANDSLAG ... PÉTUR JÓNSSON ..... S 677737 F 677736

Tröð

SNEIÐINGAR  
MÆLIKVARÐI  
1: 100  
DAGSETNING  
30.06.95  
12.12.91  
TEIKN. NR.  
114 A

A B C SAFNABARHEIMILI D SAMKOMUSALUR ELDHÚS E - F Fx STÓRI SAFNABARSALUR G TÓNLISTARSKÓLI H J I K 2