


1.HÆÐ K:3.93

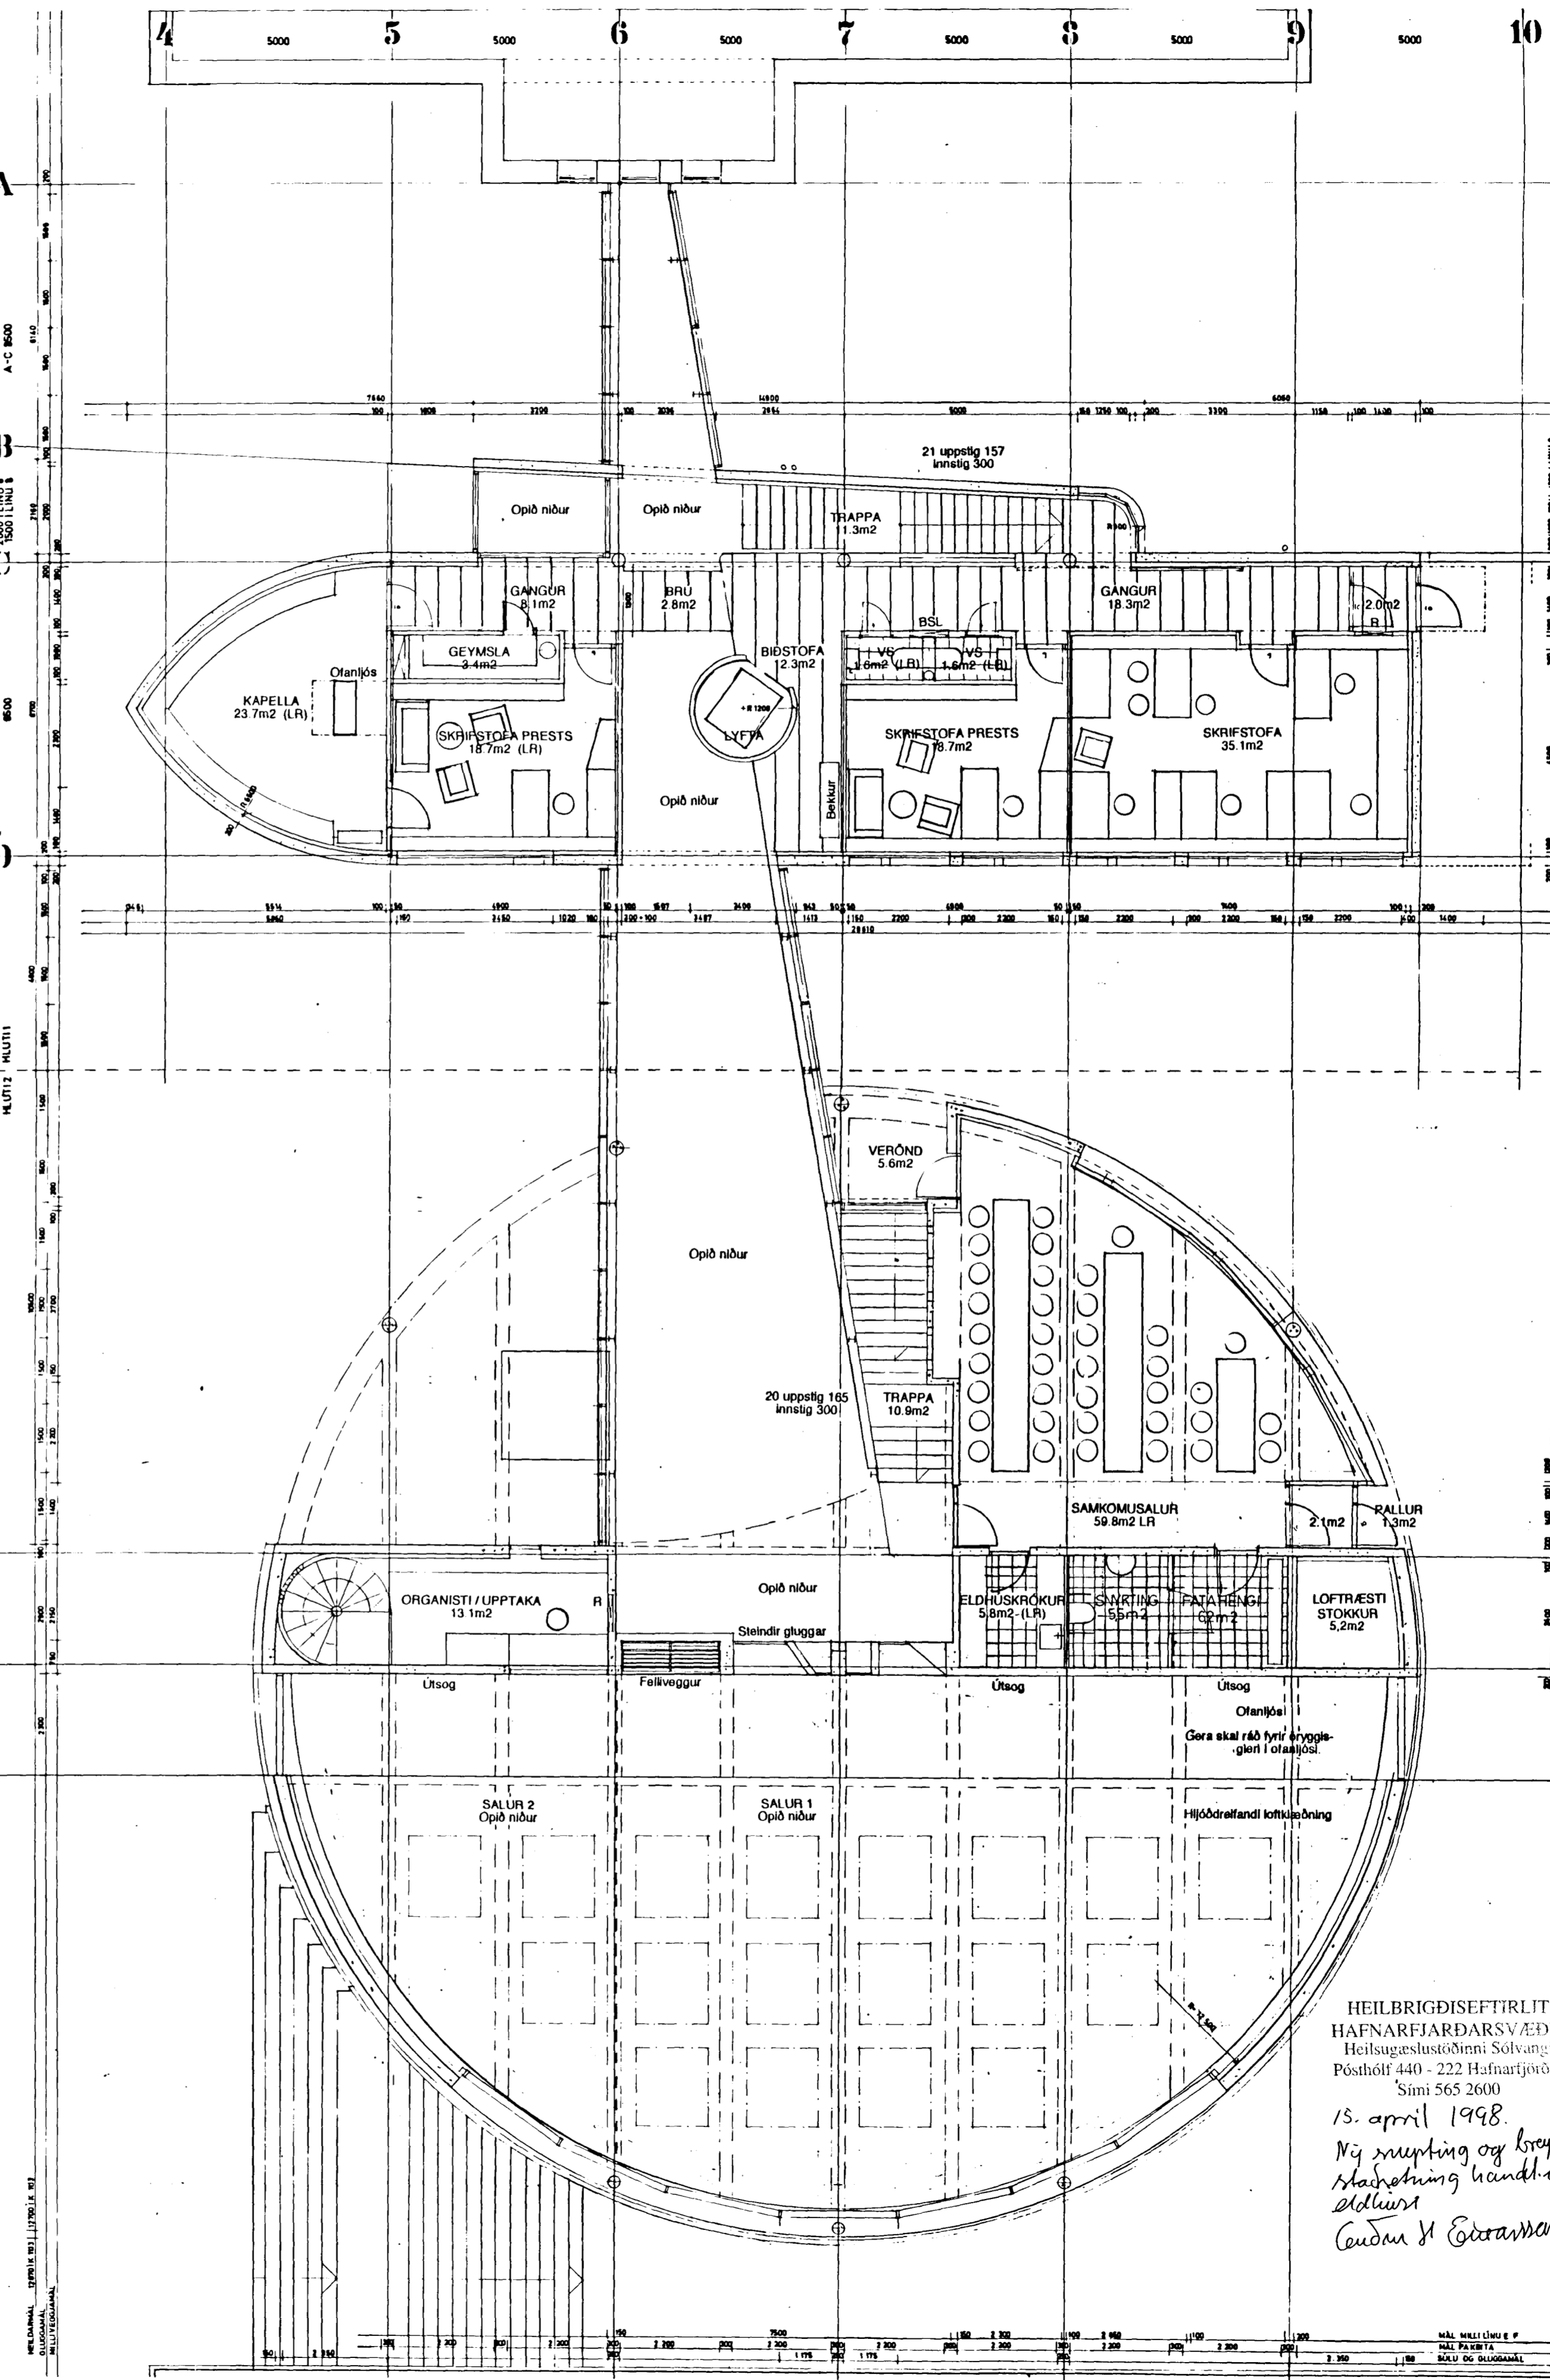

2.HÆÐ K:7.23

C 03.02.98 BÆTT VÍÐ SNYRTINGU I ELDHÚSI - 1.HÆÐ HDA
B12.08.97 HURD MLLI KAPELLU OG SKRIFSTOFU PRESTS HURD Á LÖMUM I GEYMSLU VÍÐ KAPELU BEKKUR VÍÐ FATAHENG OG SNYRTINGAR FELÐUR HURD FRA KIRKJU ÖPNAST I NNI SAFNADARHEIMILI
A 30.06.95 BREYTT ÚTLIT HLJÓÐDREIFANDI LOFTAKLÆDNINGAR I SAFNADARSAL BREYTT STAÐSETNING FATAHENGIS OG SNYRTINGAR VÍÐ SAMKOMUSAL 24 GLERSTEINAR I STAÐ HRINGGLUGGA VÍÐ TRÖPÐUR HRINGBYGGINGAR NÍÐURKLÆTT LOFT I HLUTA SAMKOMUSALAR. STIGAPALLI I HRINGBYGGINGU BREYTT HRINGGLUGGI SKRST PRESTI/FORSAL. FELÐUR NÍÐUR HURD KAPELLA/SKRIFSTOFA PRESTS FELÐ NÍÐUR RYMI FYRIR FELLIVEGG STAÐKÁÐ HURÐINNI SAFNADARSAL MINKUÐ BREYTT FYRIRKJULAG INNRETTINGA I ELDHÚSI NÍÐURGRAFIR ÚT VEGGIR HRINGBYGGINGAR EINANGRADIR AD UTAN NY HANDLAÐI ELDHÚSI STAÐSETNINGU HURÐAR ELDH/TÆKNIR. BREYTT BÓGALAGAD FORM VEGGJAR FÖRSAL BREYTT JINNRETTINGU, BEKKUR LEISDUR. HANDLAUS SNYRTINGARHH FLUTT YFIR Á GAGNSTÆÐAN VEGG EIN PVAGSKÁL Á SNYRTINGUM VÍÐ FATAHENG FESTAR Á VEGG.

GRUNNMYNDIR SAFNADARHEIMILI 112 □
9101 SAFNADARHEIMILI OG TONLISTARSKOLI VÍÐ HAFNARFJARÐARKIRKJU NORÐUR
ADALTEIKNINGAR

TEIKNISTOFAN

SIGRÍÐUR MAGNÚSDÓTTIR ARK FAI
HANS-OLAV ANDERSEN ARK.MNAL
LAUGAVEGUR 168 - 105 REYKJAVÍK - SÍMI 628255 - FAX 627850
Sigríður Magnúsdóttir
15. apríl 1998.
Gönnur & Einarsson

BUREYRARPOL	KRISTJAN STEFANSSON	S 652100	F 654050
HALLDÓR HANNESSON		S 54355	
LAGNIR	LAGNATÆKNI HF	S 621750	F 627850
RAFMAGN	SIGURDUR ODDSON	S 813844	F 814744
HLJÓÐ	STEINDÓR GUÐMUNDSSON	S 676900	F 678811
	STEFAN EINARSSON	S 604631	F 801865
LANDSLAG	PÉTUR JÓNSSON	S 677737	F 677736