


A. 30.06.95 TIMBURKLÆDDUR VEGGUR Í STAÐ GLUGGA YFIR FORSAL  
BR. ÚTLIT GLUGGA SAMKOMUSALA OG VID VEROND  
BR. ÚTFÆRSLA FANA HRINGBYGGINGAR

- SKÝRINGAR
- 1 HVÍTMÁLLUD PÚSSNING
  - 2 LITUD PÚSSNING
  - 3 TVÍLÆST MÁLMKLÆÐING
  - 4 STÁL FLASNING
  - 5 FASTUR GLUGGI
  - 6 OPANLEGUR GLUGGI
  - 7 LOFTRÆSTILUGA
  - 8 GLERSTEINN
  - 9 NIDURFALLSRENNNA
  - 10 LOFTINNTAK
  - 11 ÚTBLASTUR
  - 12 STEINSTEYPTUR VEGGUR

tifftopdf - www.rubissoftware.com - Demo Version

ÚTLIT SAFNADARSALIR 116 □  
9101 SAFNADARHEIMILI OG TÓNLISTARSKÓLI VIÐ HAFNARFJARÐARKIRKJU

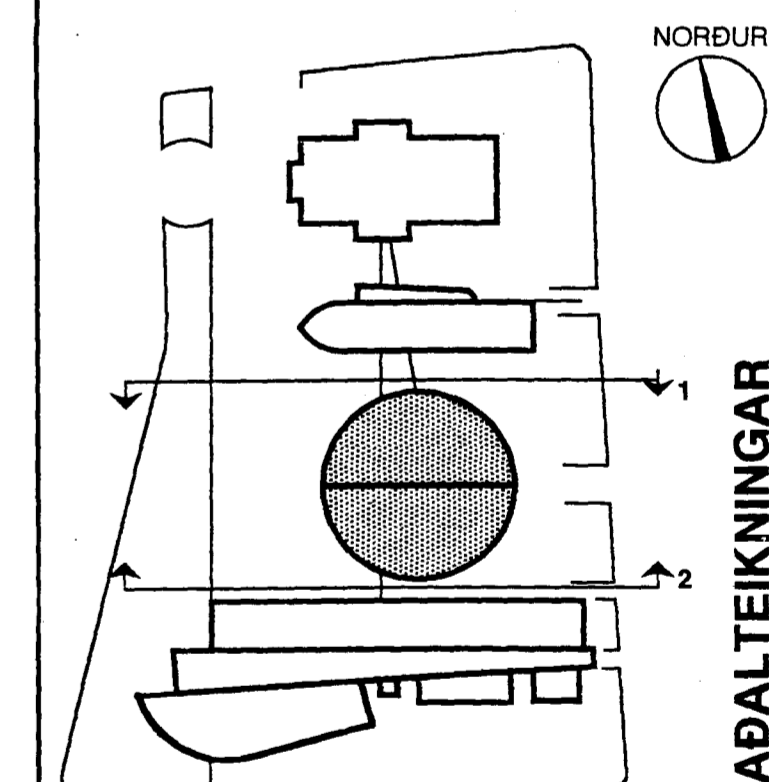

TEIKNISTOFAN


SIGRÍÐUR MAGNÚSDÓTTIR ARK.FAÍ  
HANS-OLAV ANDERSEN ARK.MNAL  
LAUGAVEGI 168-105 REYKJAVÍK • SÍMI 628255 • FAX 627850

*Sigríður Magnúsdóttir*  
*Hans-Olav Andersen*  
*Sigríður Magnúsdóttir*

BURÐARPÓL KRISTJÁN STEFÁNSSON ..... S 652100 F 654050  
HALLDÓR HANNESSON ..... S 54355  
LAGNIR ..... LAGNATÆKNI HF ..... S 621750 F 627850  
RÁFMAÐN ..... SIGURJUR ODDSSON ..... S 813844 F 814744  
HLJÓÐ ..... STEINDÓR GUÐMUNDSSON S 676000 F 678811  
STEFAN EINARSSON ..... S 904631 801865  
F 904631 158218  
LANDSLAG ... PÉTUR JÓNSSON ..... S 677737 F 677736

ÚTLIT SAFNADARSALIR

MÆLIKVARÐI 1:100  
DAGSETNING 30.06.95  
TEIKN. NR. 116 A

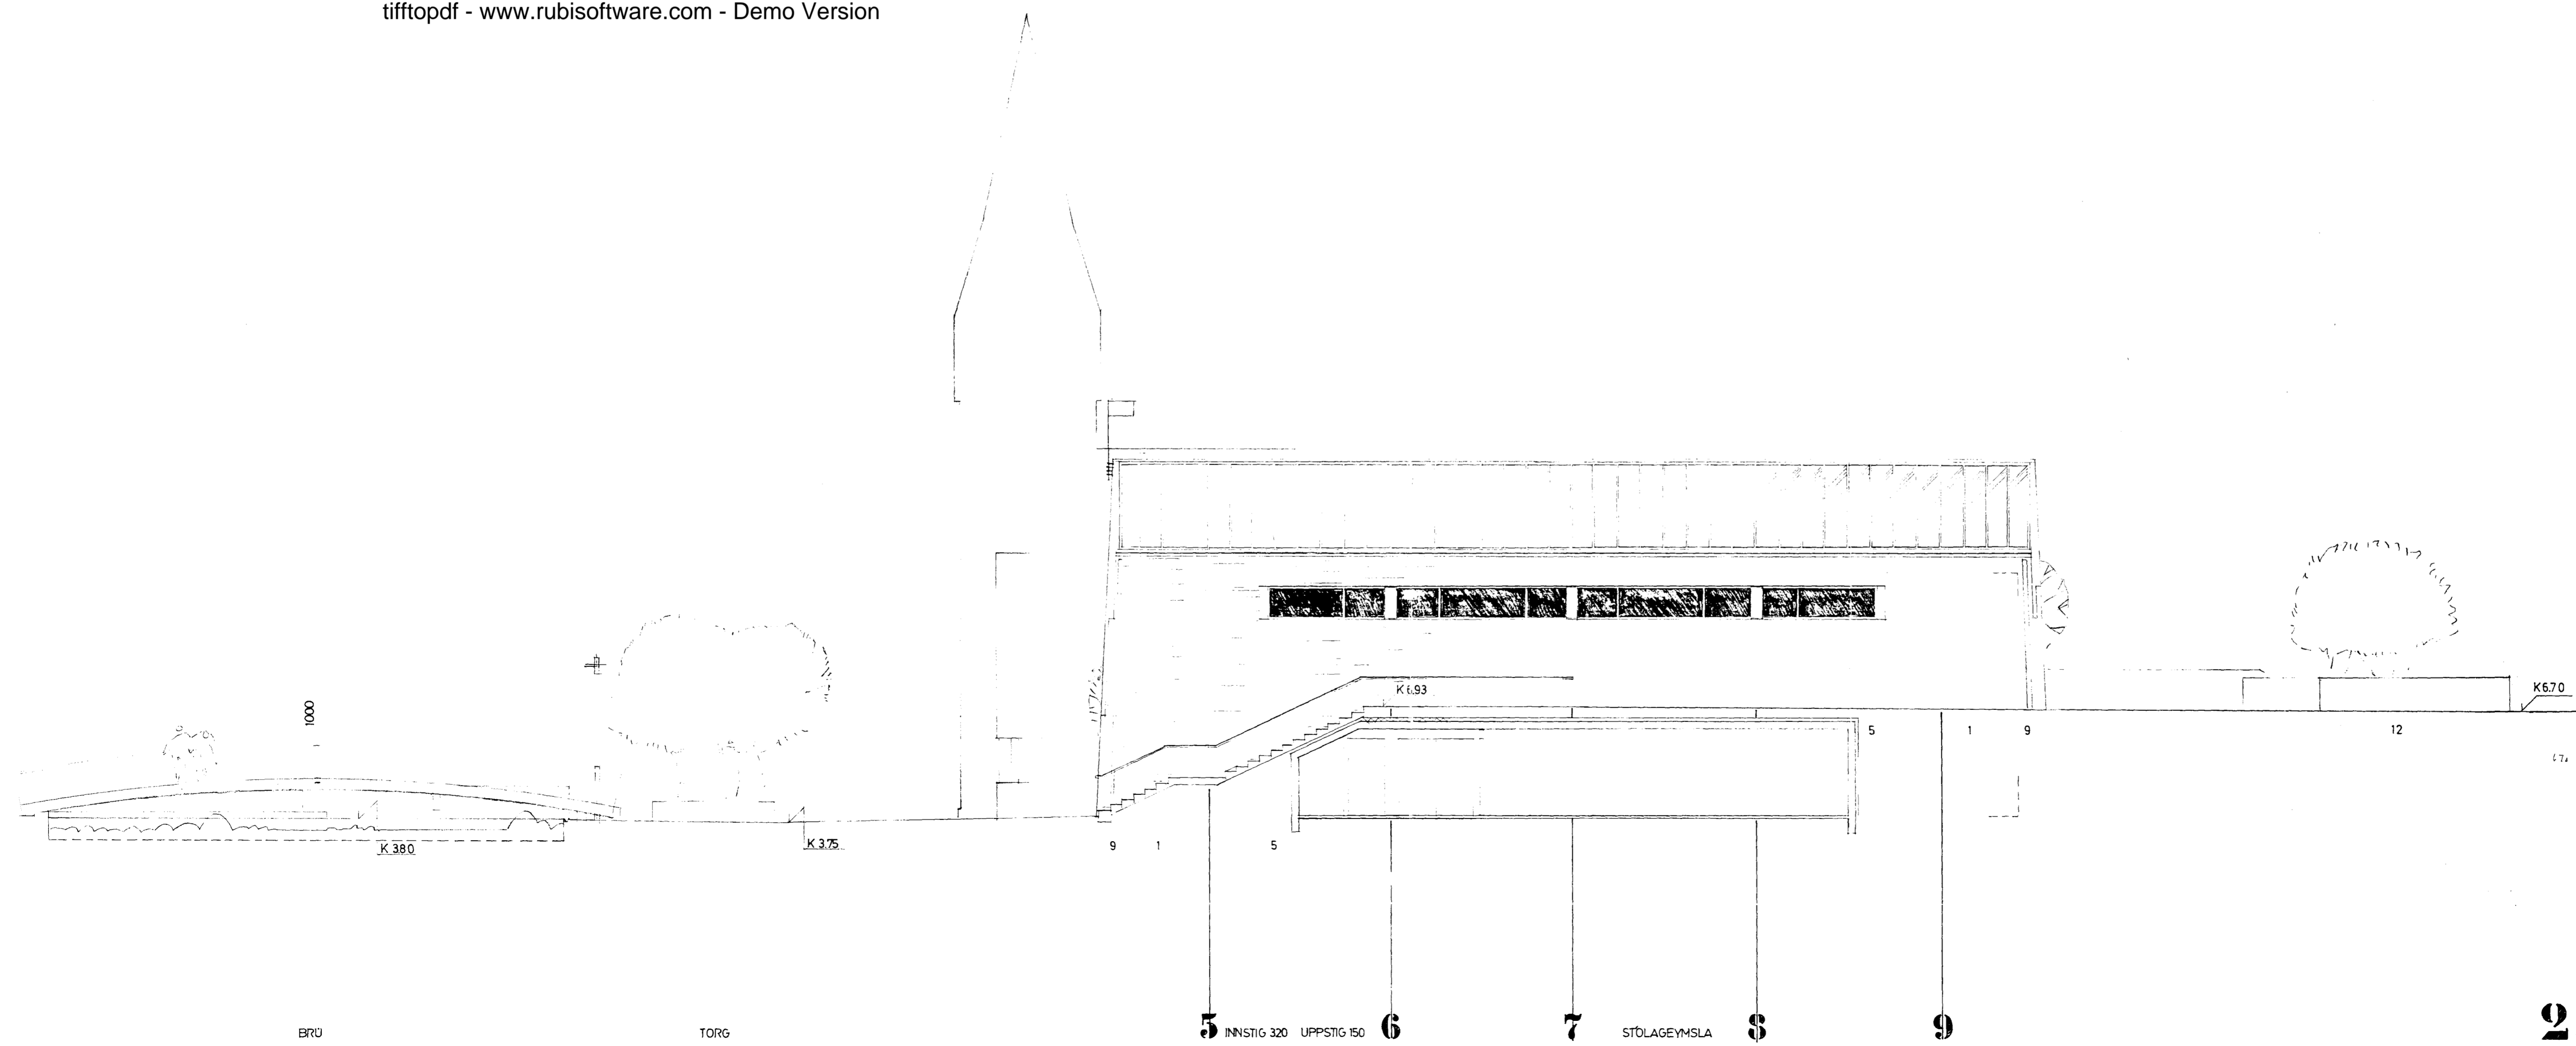

2