



tifftopdf - www.rubissoftware.com - Demo Version

A 30.06.95 BÆTT VÍÐ TVEIM OPNANLEGUM FÖGUM Í GLERVEGG STÁLBITI YFIR SÚLUM Í INNANHÚSSGÖTU FELLÐUR INN Í ÞAK NÝ STAÐSETNING NEYÐARHURÐAR VÍÐ TJÖRN BR ÚTLIT GLUGGA OG HURÐAR Í AÐALINGANGI

- SKÝRINGAR
- 1 HVÍTMÁLUB ÞÚSSNING
- 2 LITUB ÞÚSSNING
- 3 TUVLÆST MÁLMKLÆÐING
- 4 STÁL FLÁSING
- 5 FASTUR GLUGGI
- 6 OPNANLEGUR GLUGGI
- 7 LOFTRÆSTILUGA
- 8 GLERSTEINN
- 9 NIÐURFALLSRENNNA
- 10 LOFTINNTAK
- 11 ÚTLÁSTUR
- 12 STEINSTEYPTUR VEGGUR
- 13 REYKLOSUNARLUGA

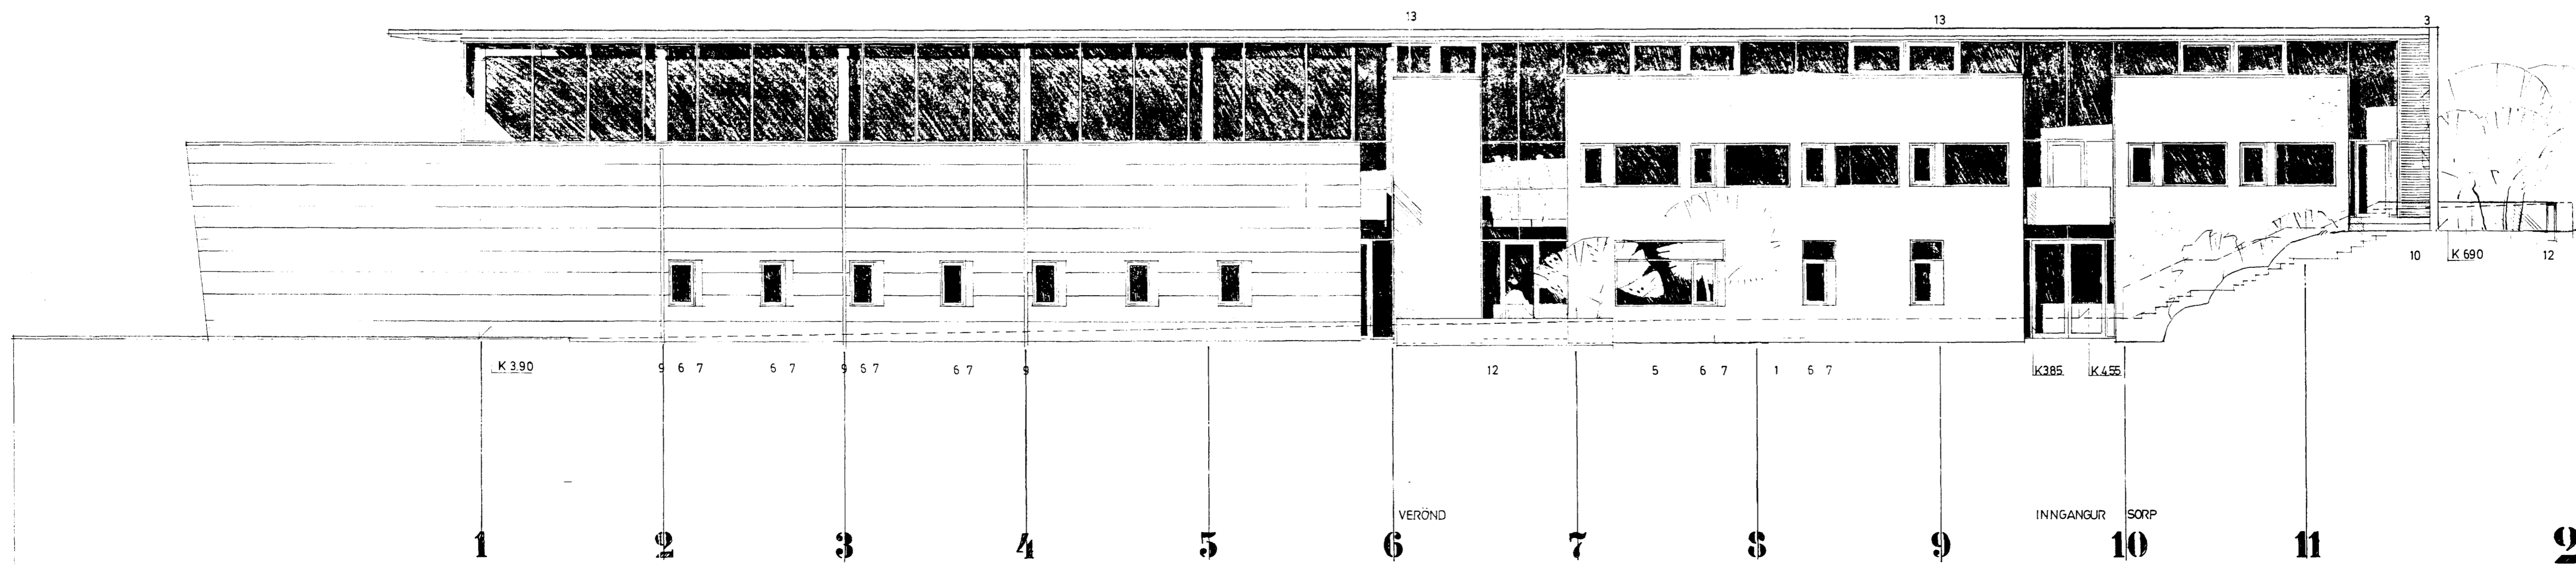

ÚTLIT TÓNLISTARSKÓLI 117 □
9101 SAFNADARHEIMILI OG TÓNLISTARSKÓLI VÍÐ HAFNARFJARÐARKIRKJU

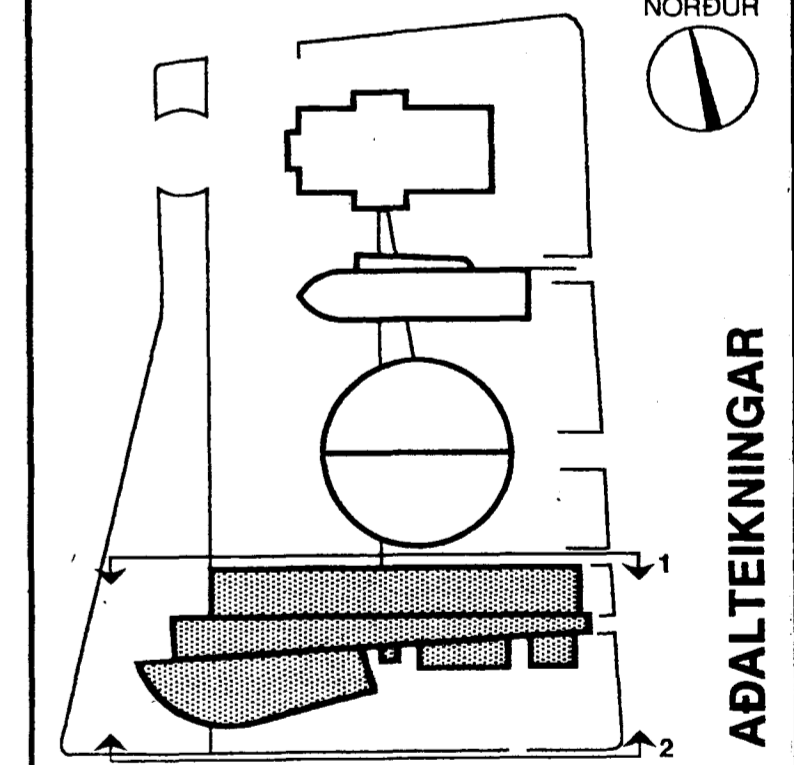

TEIKNISTOFAN
Sigríður Magnúsdóttir ARK.FAÍ
HANS-OLAV ANDERSEN ARK.MNAL
LAUGAVEGI 168-105 REYKJAVÍK • SÍMI 628255 • FAX 627850
Sigríður Magnúsdóttir
HANS-OLAV ANDERSEN
Sigríður Magnúsdóttir
BÚÐARPOL KRISTJÁN STEFÁNSSON S 652100 F 654050
HALLDÓR HANNESSON S 54355
LAGNIR LAGNATEKNI HF S 621750 F 627850
RAFMAGN SIGURÐUR OÐDSON S 813844 F 814744
HLJÓÐ STEINDÓR GUÐMUNDSSON S 678000 F 678811
STEFAN EINARSSON S 904631 801865
F 904631 158218
LANDSLAG ... PÉTUR JÓNSSON S 677737 F 677736

ÚTLIT TÓNLISTARSKÓLI
MÆLIKVARÐI 1:100
DAGSETNING 30.06.95
TEIKN. NR. 117 A