




A.30.06.95 BR ÚTFÆRSLA FÁNA  
BR ÚTLIT GLUGGA HRINGBYGGINGAR  
NIDURFALL FRÁ SVOLUM  
BRETT ÚTLIT HURÐA  
TVÖFALDIR PÓSTAR 1 GLERVEGG EINFALDADIR

• SKÝRINGAR  
1 HVÍTMALUD PÚSSNING  
2 LITUD PÚSSNING  
3 TUVLÆST MÁLMKLÆÐING  
4 STÁL FLÁSNING  
5 FASTUR GLUGGI  
6 OPNANLEGUR GLUGGI  
7 LOFTRÆSTILUGA  
8 GLERSTEINN  
9 NIDURFALLSRENNNA  
10 LOFTINTAK  
11 UTBLÁSTUR  
12 STEINSTEYPTUR VEGGUR

tiftpdf - www.rubissoftware.com - Demo Version



ÚTLIT AÐ STRANDGÖTU OG AÐ SUÐURGÖTU 119 □  
9101 SAFNADARHEIMILI OG  
TÓNLISTARSKÓLI VÍÐ  
HAFNARFJARÐARKIRKJU

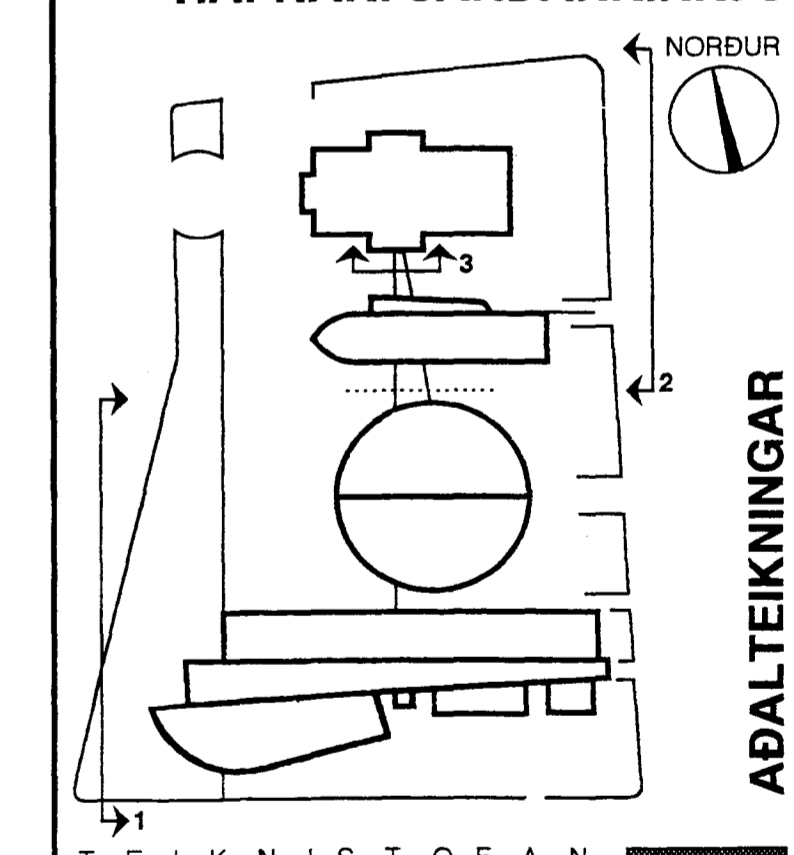

TEIKNISTOFAN

SIGRÍÐUR MAGNÚSDÓTTIR ARK.FÁI  
HANS-OLAV ANDERSEN ARK.MNAL  
LAUGAVEGI 168 • 105 REYKJAVÍK • SIMI 628255 • FAX 627850

Sigríður Magnúsdóttir  
HANS-OLAV ANDERSEN  
Sigríður Magnúsdóttir

BURBARPÓL	KRISTJÁN STEFÁNSSON	S 652100	F 654050
HALLDÓR HANNESSON		S 54355	
LAGNIR	LAGNATÆKNI HF	S 621750	F 627850
RAFMAGN	SIGURÐUR ODDSON	S 813844	F 814744
HLJÓÐ	STEINDÓR GÚDMUNDSSON	S 676000	F 678811
	STEFAN EINARSSON	S 904631	F 901965
		F 904631	F 158218
LANDSLAG	PÉTUR JÓNSSON	S 677737	F 677736

ÚTLIT AÐ STRANDGÖTU  
OG AÐ SUÐURGÖTU

MÆLIKVARÐI 1:100  
DAGSETNING 30.06.95  
TEIKN. NR. 119 A