


tifftopdf - www.rubissoftware.com - Demo Version

Sambykkt þann  
29 MAI 1998  
Byggingafræðingur í Hafnarfirði  
Erlendur Hjalmarsson

A 30.06.95 JÖLATRÉSPÓTUR VÍÐ FLAGGSTANGIR  
BILASTÆÐI AUSTAN SAFNADARSALA  
MALBIKUR  
BRÉYTT MYNSTUR HELLULAGNAR Á TORGI  
PAKDUKUR Í STAD LÆSTRAR KLÆÐNINGAR  
GLER Í ÞÖKUM YFIR INNGÖNGUM SAFNADAR-  
LÆKUR UR TRJALUNDI FELDUR NIÐUR  
BEKKIR SETTIR UPP VÍÐ TRJALUND  
NY TRAPPA OG TENGING GANGSTETTAR  
VÍÐ LÆKJARGÖTU  
GRASBLETTIR VÍÐ NORDURENDA TORGS OG  
BRU YFIR TJORN FELDUR NIÐUR

LÓÐARMYND 111  
9101 SAFNADARHEIMILI OG  
TONLISTARSKOLI VÍÐ  
HAFNARFJARDARKIRKJU

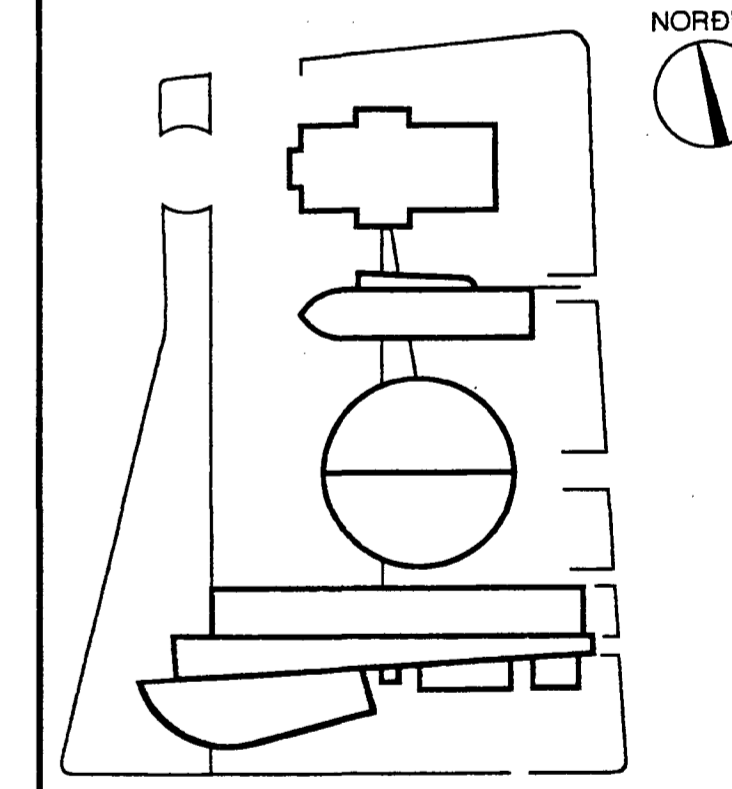

TEIKNISTOFAN  
SÍGRÍÐUR MAGNÚSDÓTTIR ARK.FAÍ  
HANS-OLAV ANDERSEN ARK.MNAL  
LAUGAVEGI 168-105 REYKJAVÍK · SÍMI 628255 · FAX 627855  
*Sigríður Magnúsdóttir*  
*Hans-Olav Andersen*  
*Sigríður Magnúsdóttir*  
BURBÁRÞÓL KRISTJAN STEFANSSON..... S 652100 F 65405  
S 54355  
LAGNIR..... LAGNATÆKNI HF..... S 621750 F 62785  
RAFMAGN..... SIGURÐUR ODDSON..... S 813844 F 81474  
HLJÓÐ..... STEINDÓR GUDMUNDSSON S 676000 F 67881  
STEFÁN EINARSSON..... S 904631 801865  
F 904631 158218  
LANDSLAG... PÉTUR JÓNSSON..... S 677737 F 67773

LÓÐARMYND  
M/ELIKVARDI 1:200  
DAGSETNING 30.06.95  
TEIKN.NR 111 A