

BREYTING Á TURNI
TILLAGA M. 1-100



RVK. 1. ÁGÚST '63
Waldemar Helgason

Samþykkt á fundi bygginga-
nefndar þ. 21. 8. 1963

BYGGINGAFULLTRÚINN
Í HAFNARFIRÐI

II

EYRIR BREYTINGU

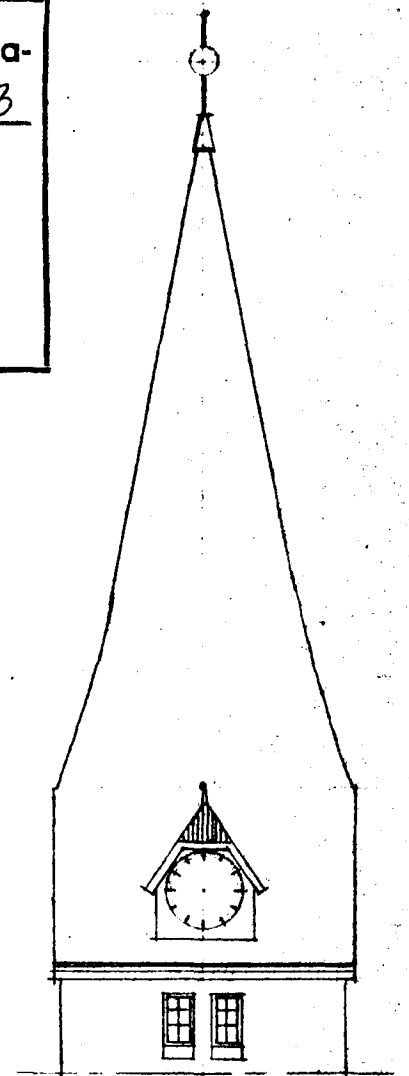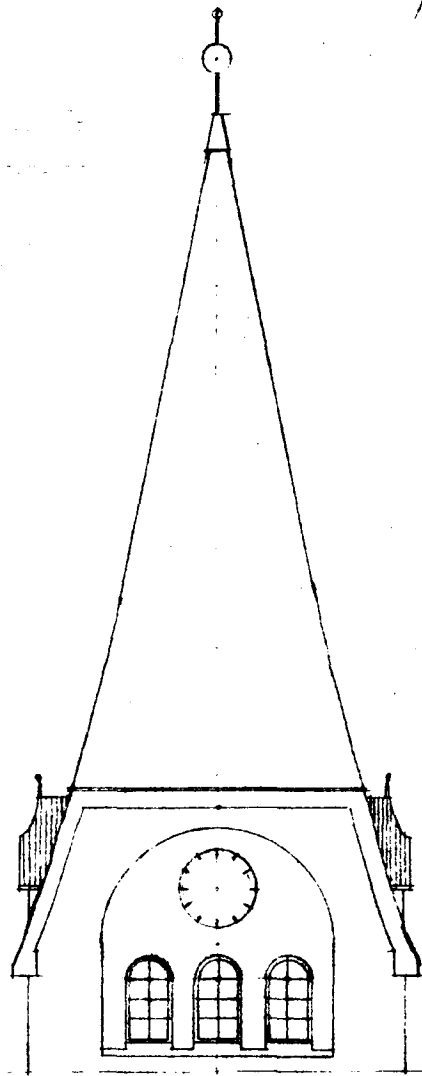

tifftopdf - www.rubissoftware.com - Demo Version

EFTIR BREYTINGU

