
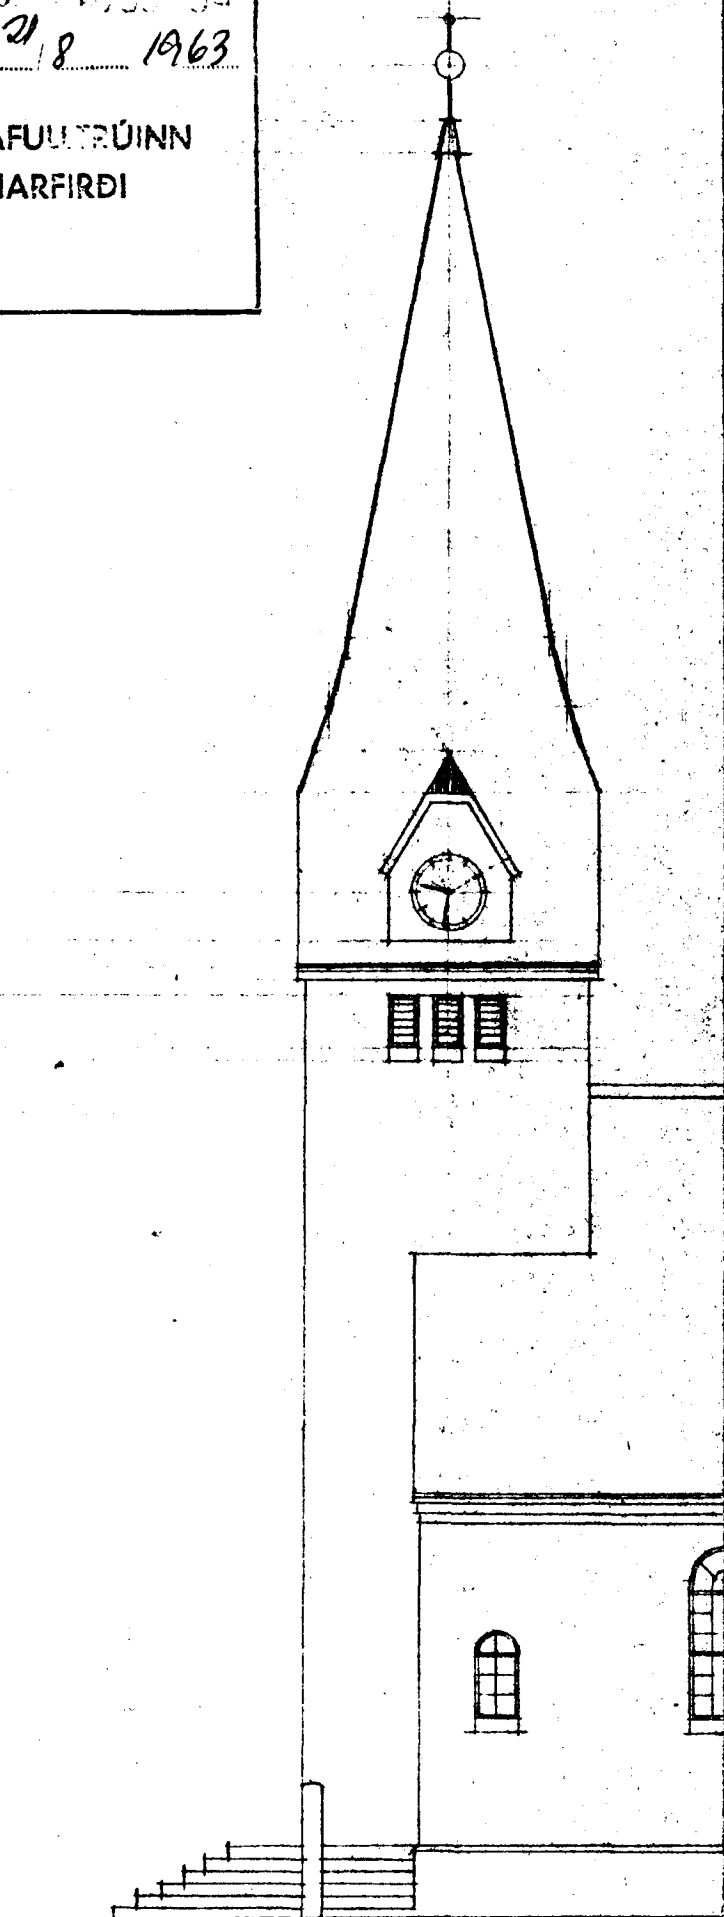


KIRKJUHÚS ÞJÓDKIRKJUSAFNADARINS, HAFNARFIRÐI

BREYTING Á TURNI
FILLAGA M. 1:100

Samþykkt á fundi Þjóðsá-
nefndar þ. 21/8 1963

BYGGINGAFULLTRÚINN
Í HAFNARFIRÐI

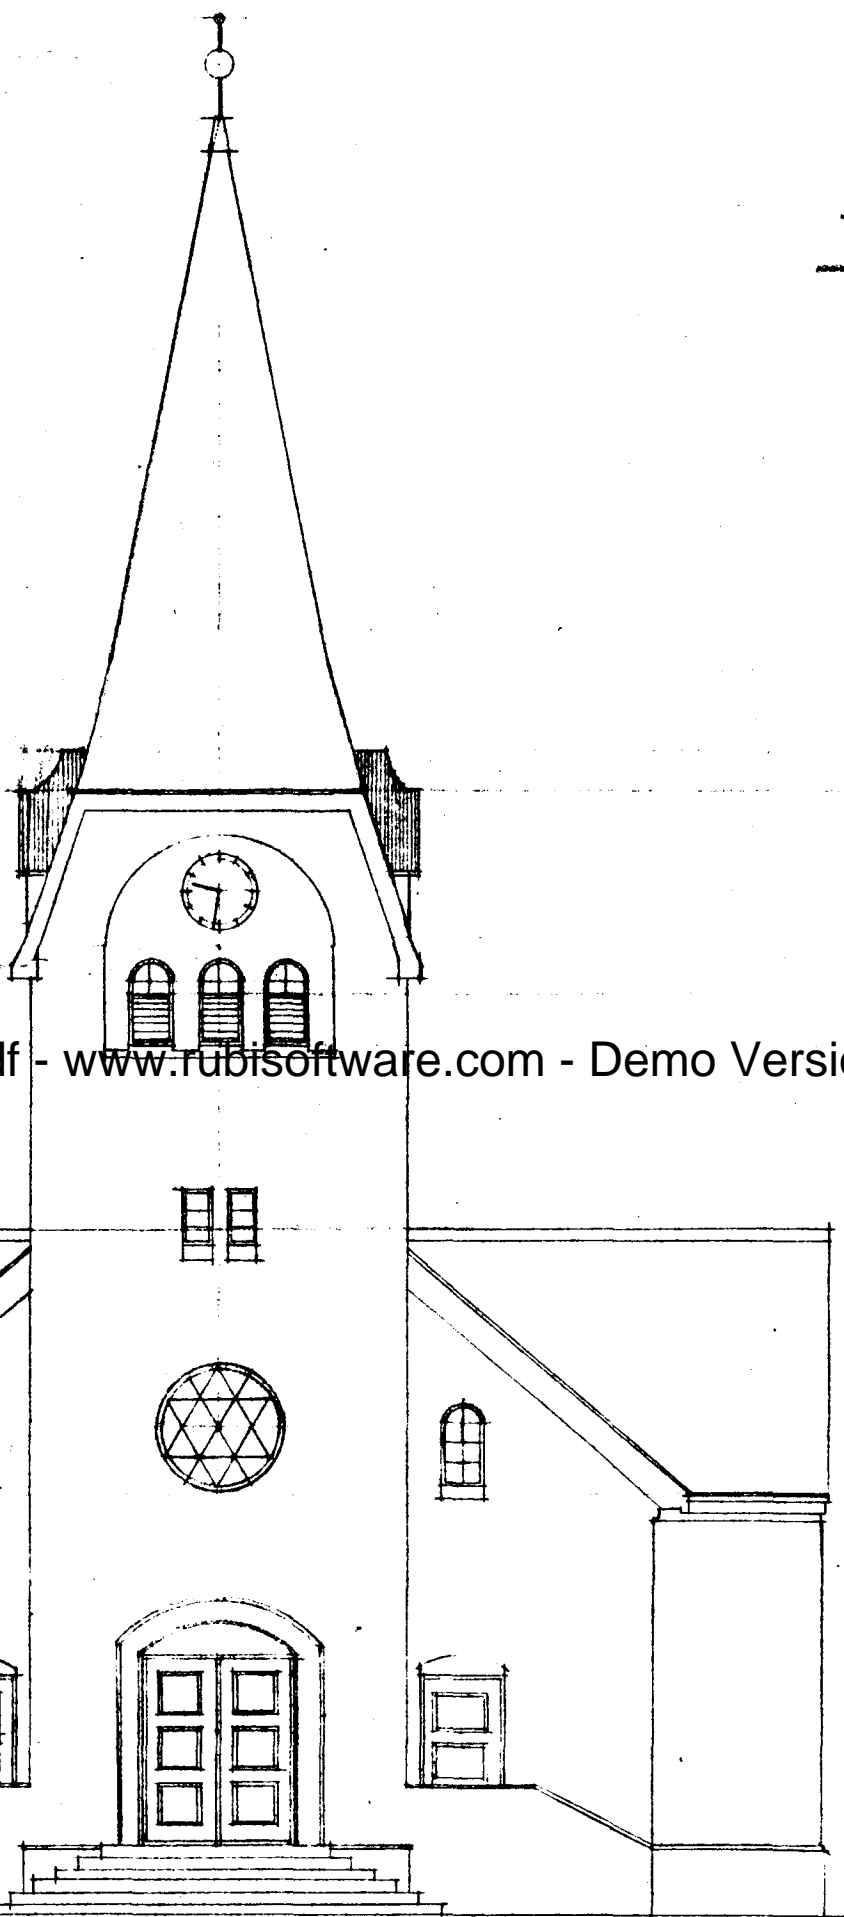

tifftopdf - www.rubissoftware.com - Demo Version

REYKJAVÍK Í ÁGÚST 1963
Ólafur Elíasson