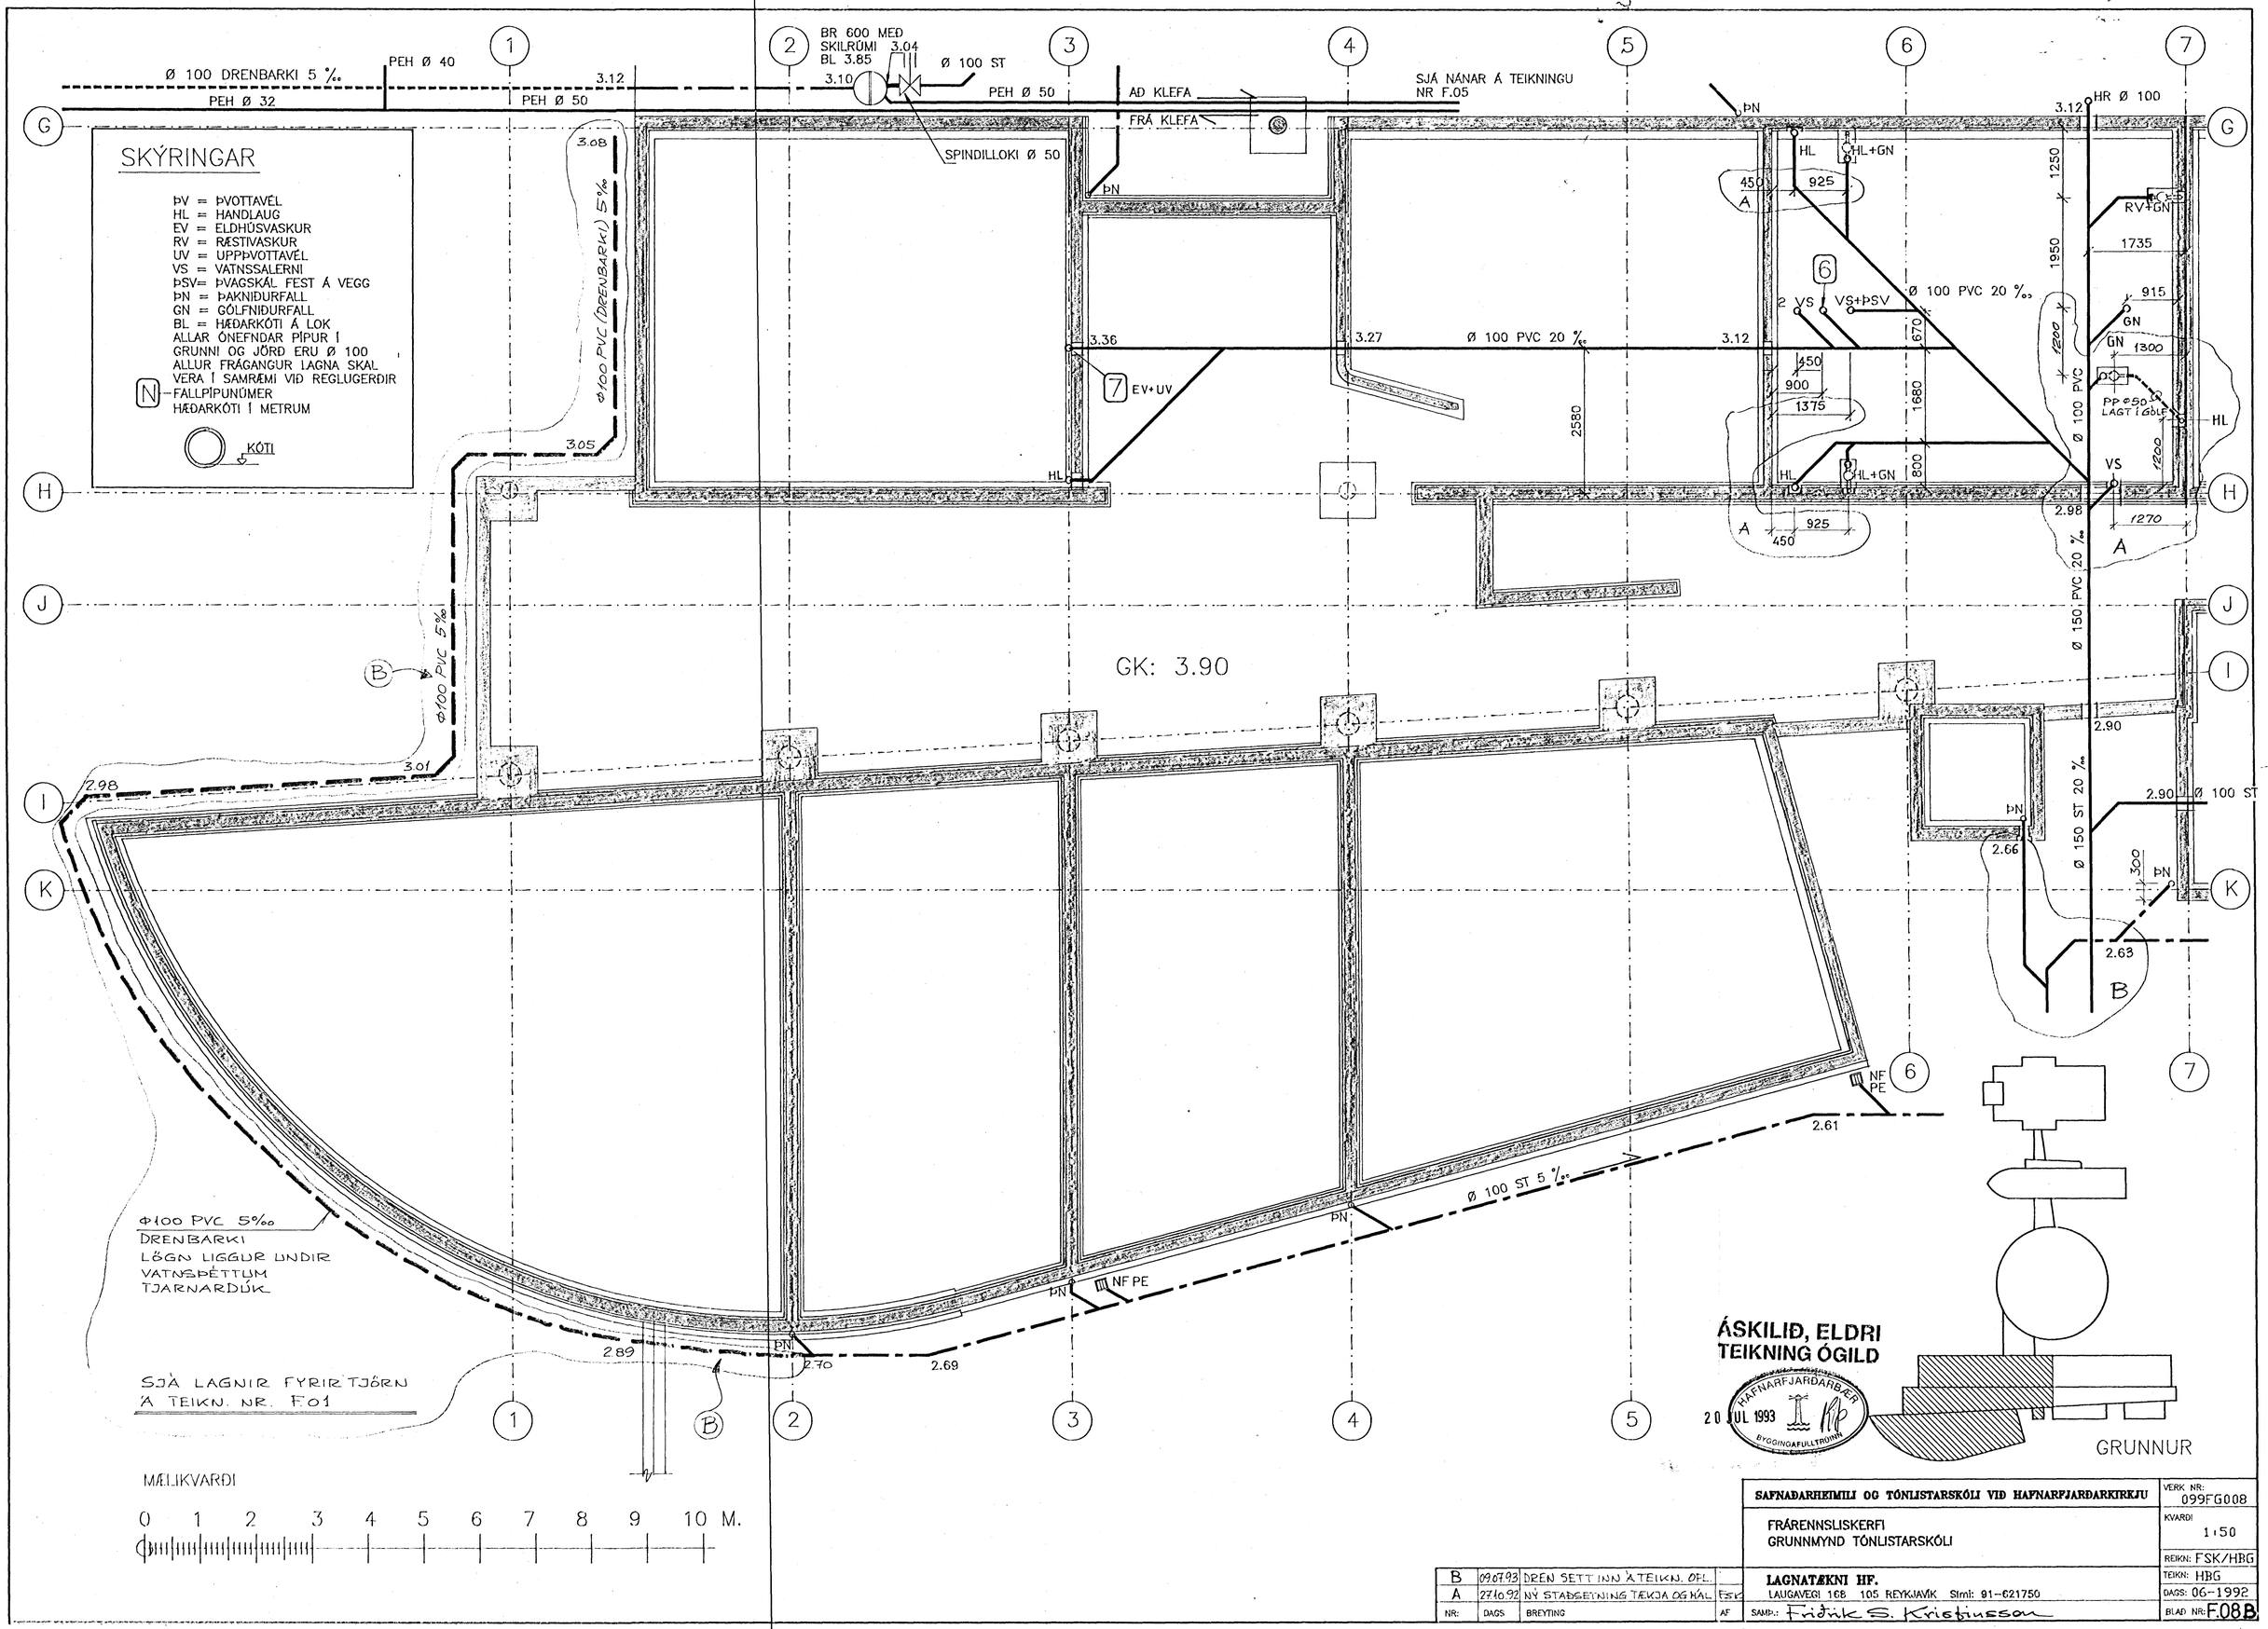

NR:	DAGS	BREYTING	AF
B	09.07.93	DREN SETT INN Á TEIKN. OFL.	
A	27.10.92	NÝ STAÐSETNING TÆKJA OG HÁL.	FSK

SAFNAÐARHEIMILI OG TÓNLISTARSKÓLI VIÐ HAFNARFJARÐARKIRKJU

FRÁRENNSLISKERFI
GRUNNMYND TÓNLISTARSKÓLI

LAGNATÆKNI HF.
LAUGAVEGI 168 105 REYKJAVÍK Sími: 91-621750

SAMÞ.: Friðrik S. Kristinsson

VERK NR: 099FG008
KVARÐI 1:50
REIKN: FSK/HBG
TEIKN: HBG
DAGS: 06-1992
BLAÐ NR: F.08B