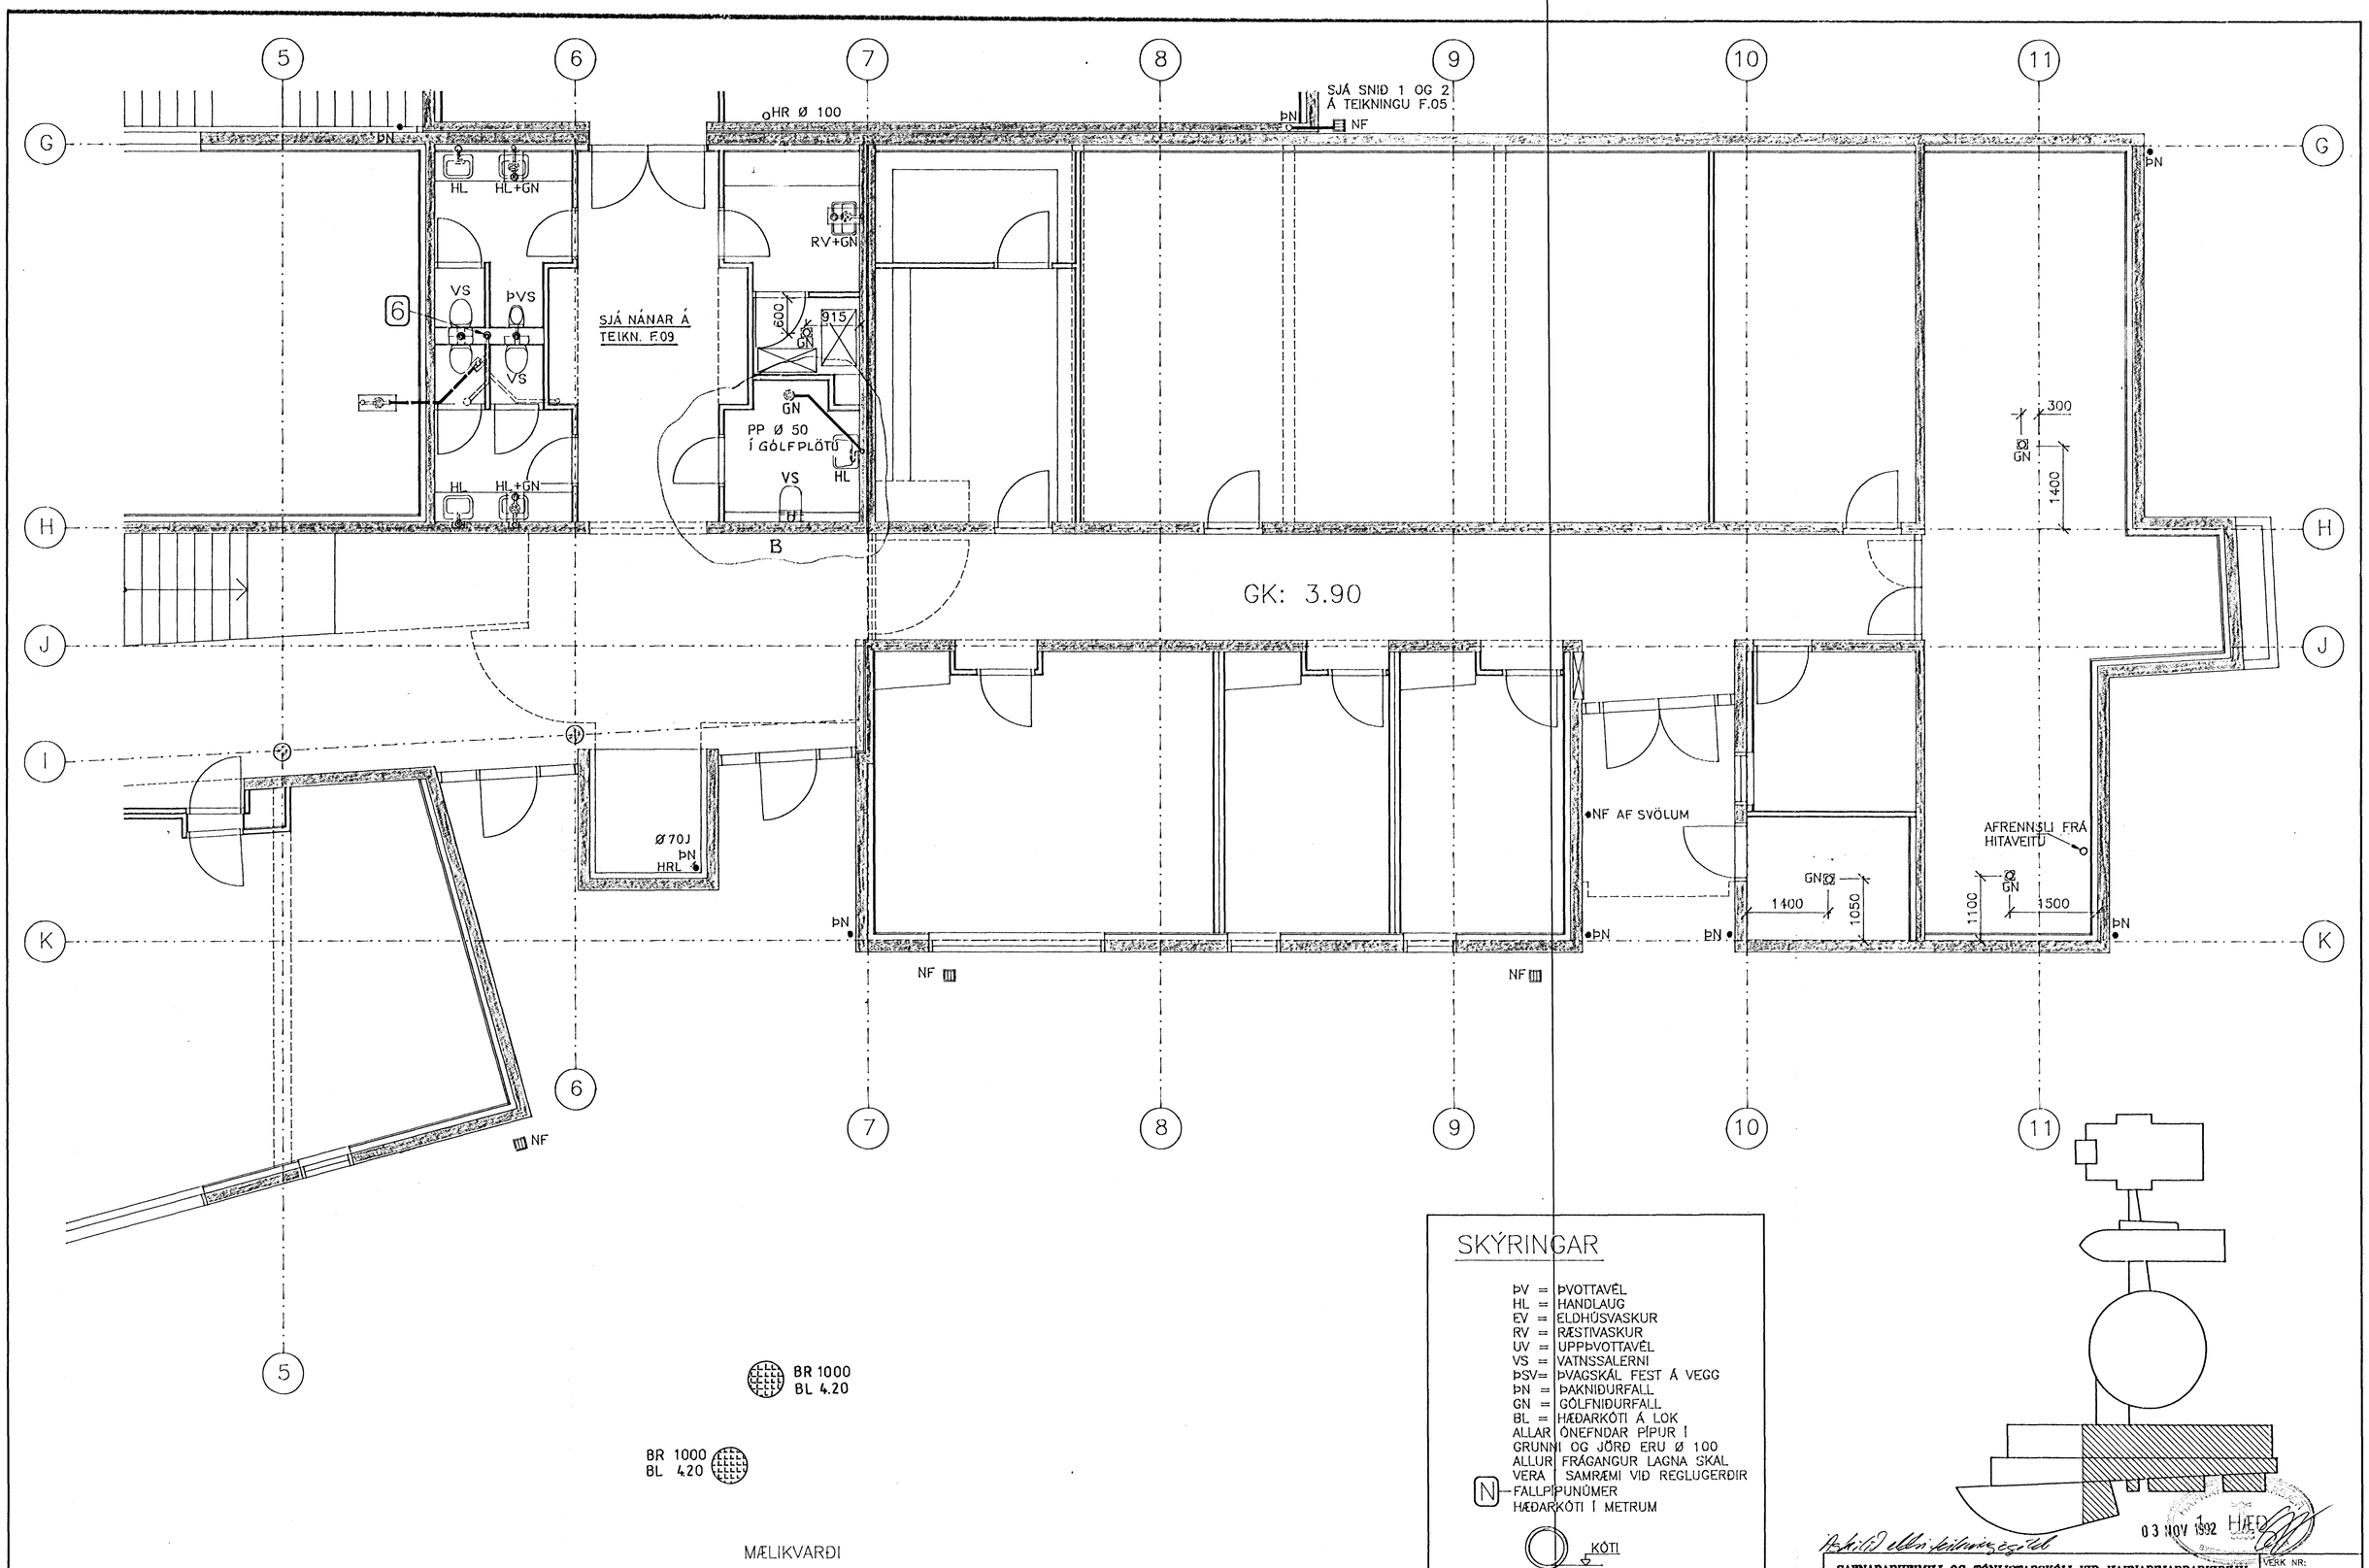

SKÝRINGAR

ÞV = ÞVOTTAVÉL
HL = HANDLAUG
EV = ELDHÚSVASKUR
RV = RÆSTIVASKUR
UV = UPPÞVOTTAVÉL
VS = VATNSSALERNI
ÞSV= ÞVAGSKÁL FEST Á VEGG
ÞN = ÞAKNIÐURFALL
GN = GÓLFNIÐURFALL
BL = HÆÐARKÓTI Á LOK
ALLAR ÓNEFNDAR PÍPUR Í GRUNNI OG JÖRÐ ERU Ø 100
ALLUR FRÁGANGUR LAGNA SKAL VERA SAMRÆMI VIÐ REGLUGERÐIR
N — FALLPÍPUNÚMER
HÆÐARKÓTI Í METRUM
KÓTI

03 NOV 1992 1. HÆÐ

NR:	DAGS	BREYTING	AF
B	27.10.92	NÝ UPPRÖÐUN TÆKJA	FSK
A	28.8.92	BRUNNAR FÆRÐIR	HBG

SAFNAÐARHEIMILI OG TÓNLISTARSKÓLI VIÐ HAFNARFJARÐARKIRKJU

FRÁRENNSLISKERFI
GRUNNMYND TÓNLISTARSKÓLI – 1. HÆÐ

LAGNATÆKNI HF.
LAUGAVEGI 168 105 REYKJAVÍK Sími: 91-621750

SAMP.: Friðrik S. Kristinsson

VERK NR: 099FG111
KVARÐI 1:50
REIKN: FSK/HBG
TEIKN: HBG
DAGS: 06-1992
BLAÐ NR: F.11B