

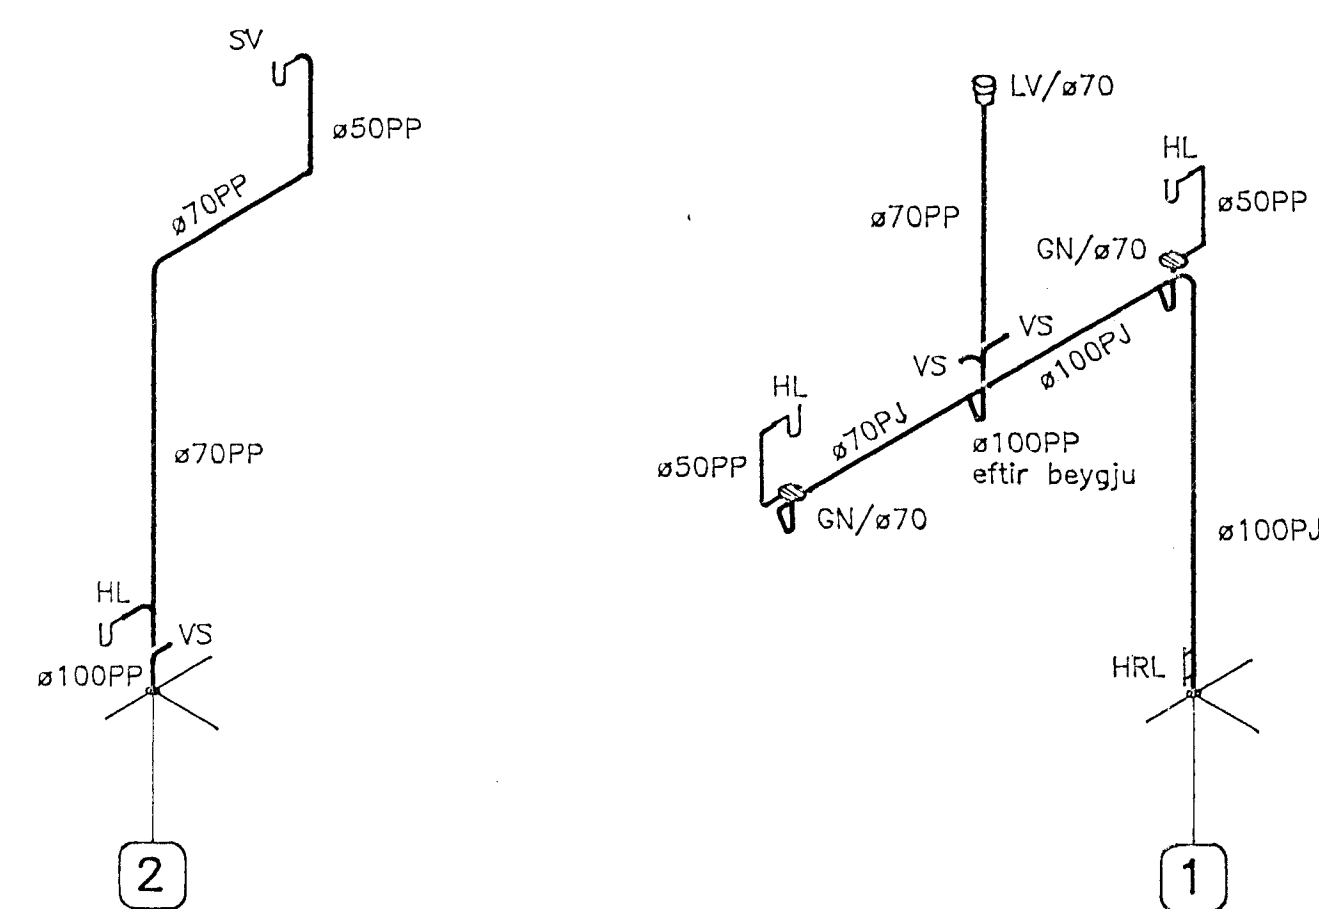



LOFTUNARVENTILL ER I MILLVEGG
 CA. 2 METRA FRÁ GÓLFI OG
 HÓLF MYNDAD UMHVERFIS VENTIL
 ÚR GRINDAREFNI. OP 250x250 ER
 SETT Á VEGG OG GATAPLATA
 300x300 SKRUFUD FYRIR OP.

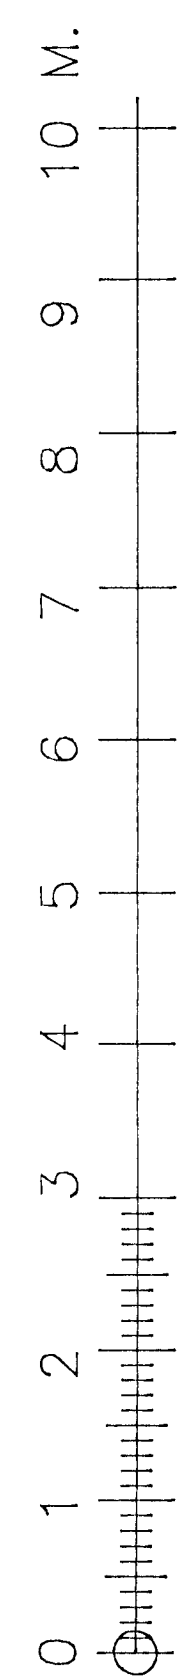

RÚMMYND AF STOFNUM (FALLPÍPUM) 1:50

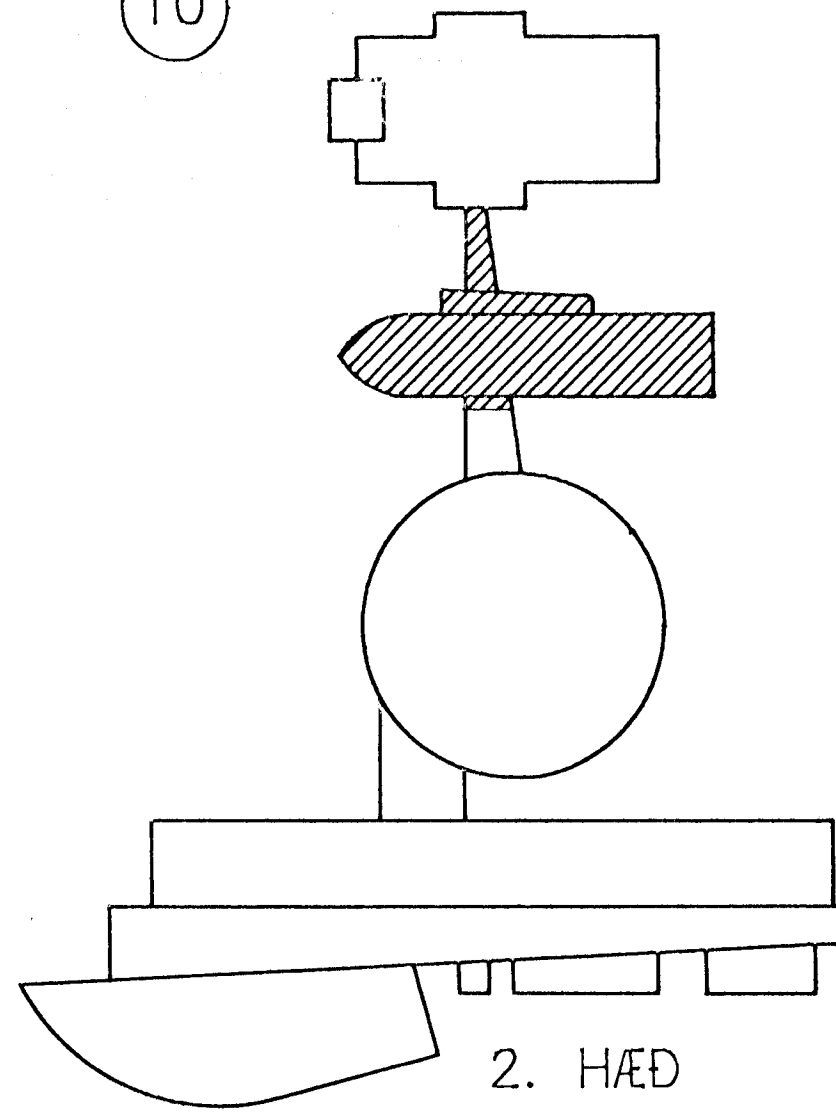

ÁSKILID, ELDRI
 TEIKNING ÓGILD

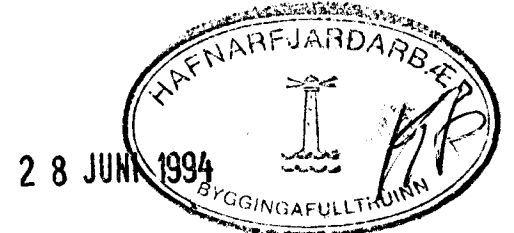

VINNUTEIKNING

SJÁ SKÝRINGAR Á TEIKNINGU NR. F.03

SAFNADARHEIMILI OG TÓNLISTARSKÓLI VÍÐ HAFNARFJÁRDARKIRKJU		VERK NR. 099FG204
SAFNADARHEIMILI – FRÁRENNLSKERFI GRUNNMYND 2. HÆÐAR OG RÚMMYND AF STOFNUM (FALLPÍPUM)		KVARDI 1:50
LAGNATÆKNI HF. LAUGAVEGI 168 105 REYKJAVÍK Sími: 91-621750		REIKN: FSK/HBG
NR: FEB. '94 Breytingar og viðbætur innanhúss FSK		TEIKN: HBG/FSK
DAGS: Breyting		DAGS: 02-1994
AF: SAMP: Friðrik S. Kristjánsson 300346-3409		BLAD NR: F.04A