


Semþykkt á fundi bygginga-
ráðs nr. 27. 6. 1984.
BYGGINGARÁÐIÐ
J. Jónsson

Áskild er samþykkt
Brennifélaginu skýlingar

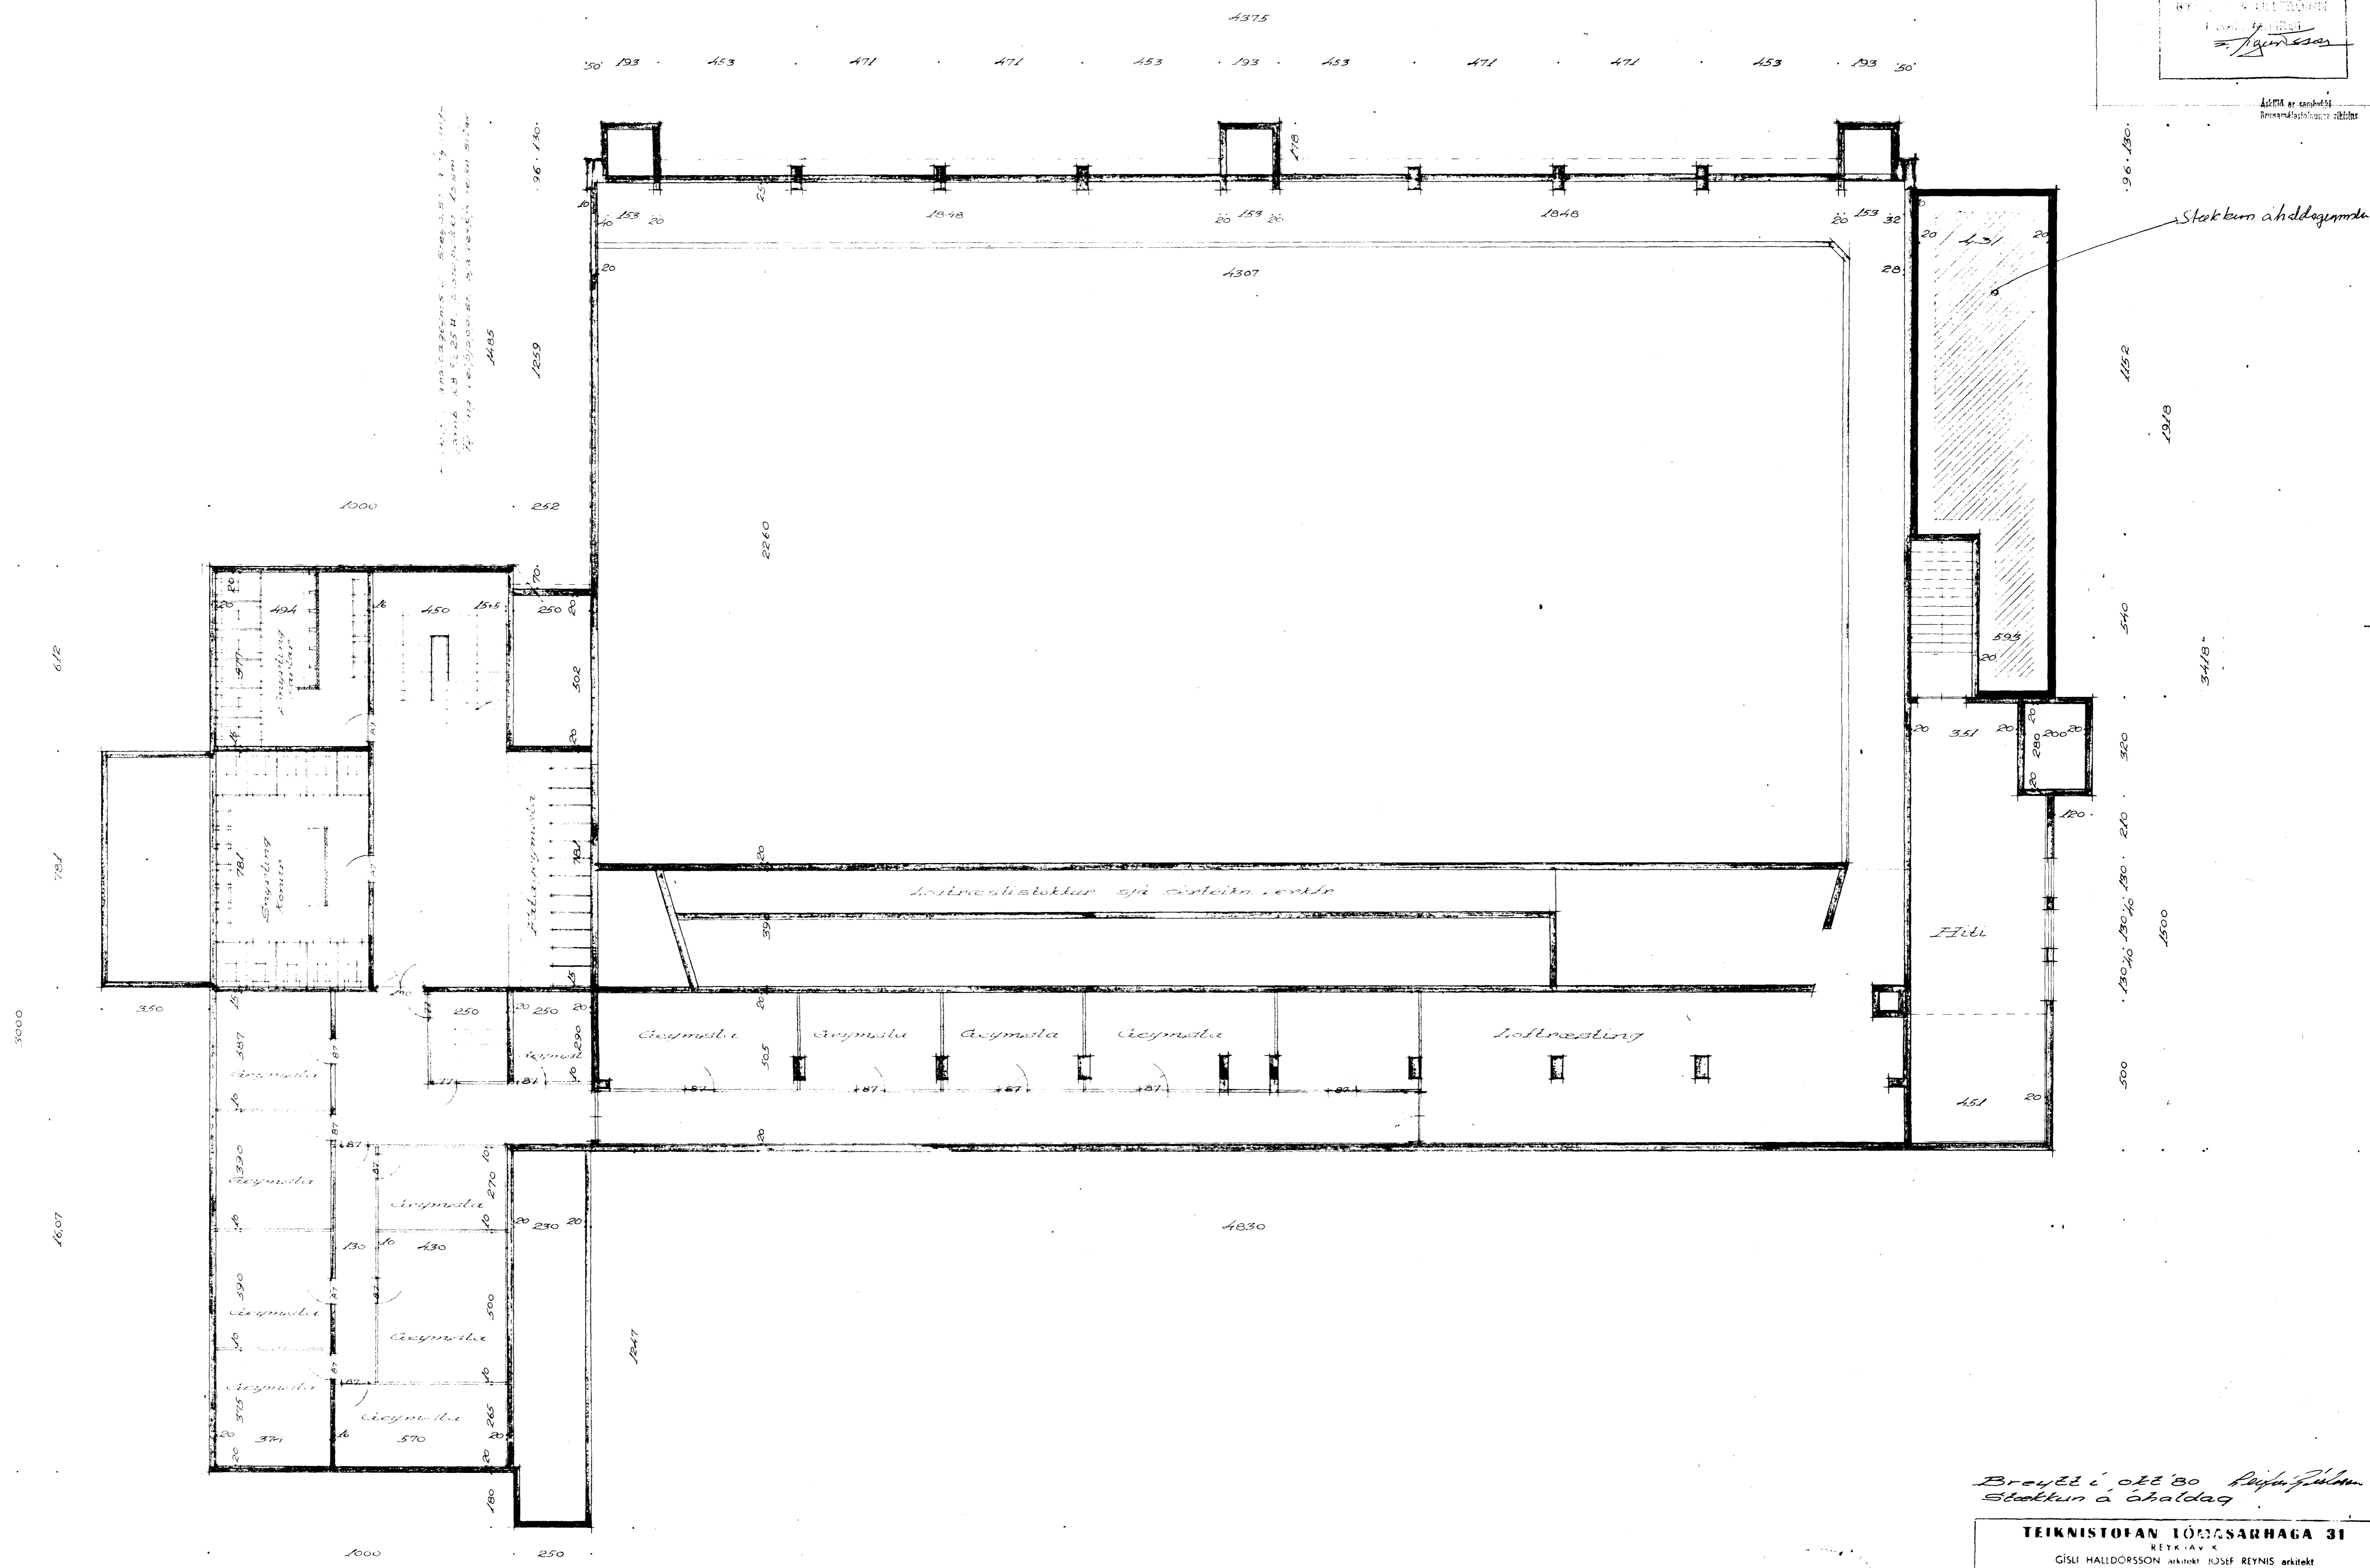


TEIKNISTOFAN LÓGASARHAGA 31	
REYKJAVÍK	
GÍSLI HALDÓRSSON arkitekt JOSEF REYNIS arkitekt	
ÓLAFUR JÚLIUSSON byggingarfr.	
Skala: 1:100	Varkotni: <i>Íþróttahúsið í Flakmannsúdi</i>
Bl. 22/4	A-2
Kjallari	