... á fundi bygginga-
nefndar þ. 27/6 1984
BYGG... AFULLTRÚINN
Í HAFNARFIRÐI
Ásklíð er sambykkt
Brunamálastofnunar ríkisins

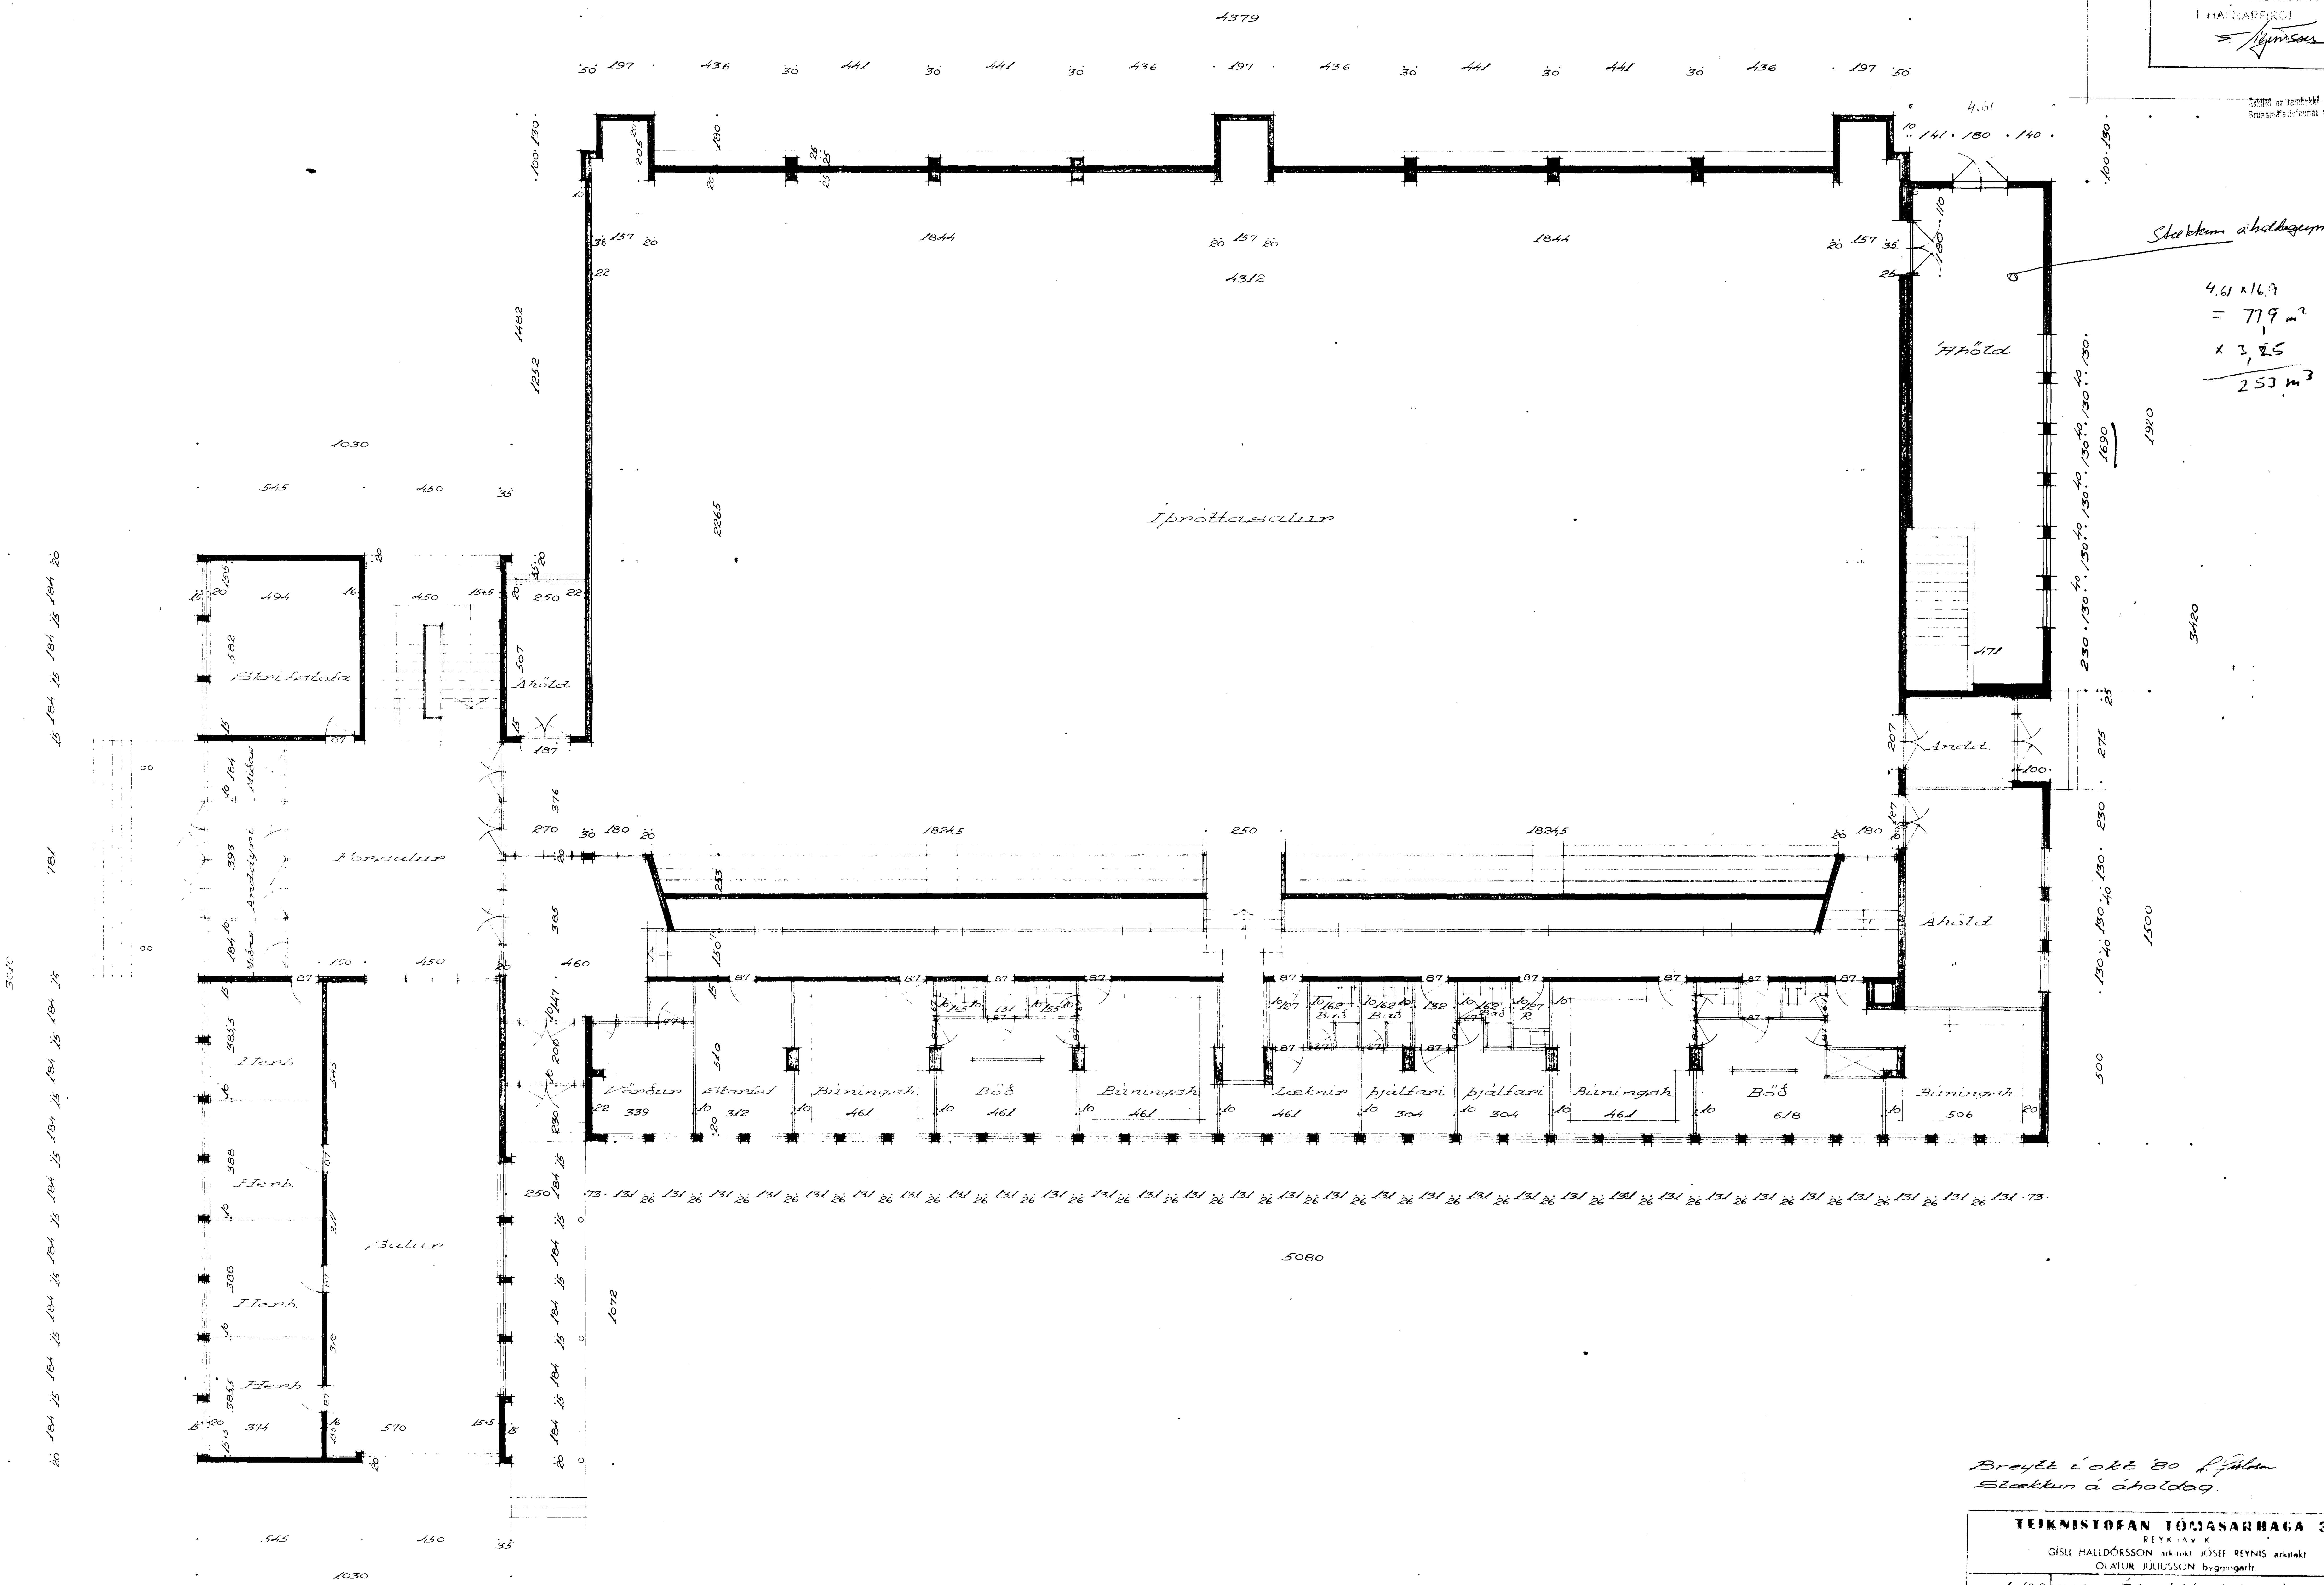

Breytt í okt '80
Stækkun á áhaldag.

TEIKNISTOFAN TÓMASARHAGA 31
REYKJAVÍK
GÍSLI HALLDÓRSSON arkitekt JÓSEF REYNIS arkitekt
ÓLAFUR JÚLÍUSSON byggingarfr.

Mál: 1:100	Verkefni: Íþróttahús í Hafnarfirði	**A-3**
Dags. 2/7-64		
Nr. 2	1. hæð grunnmynd	
Teiknari		
Breytt		