



Samþykkt á fundi bygginga-
nefndar þ. 27. 6. 1984
BYGGINGAVALDSTYJING
Í HAFNARLINDI
S. Jónsson

2000 ar samhelt
Brenniblaðstærð ríðing

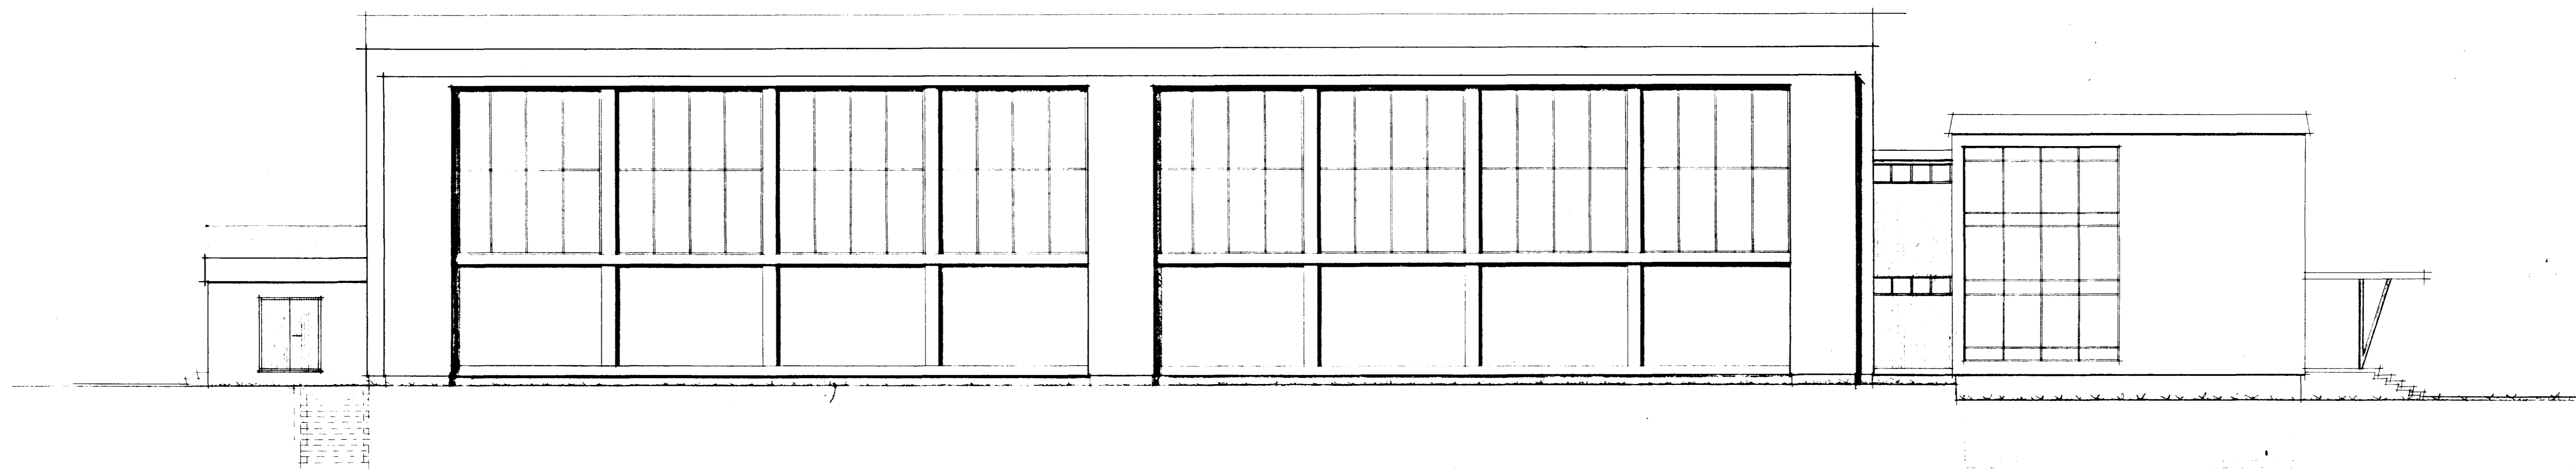

Austurhlíð

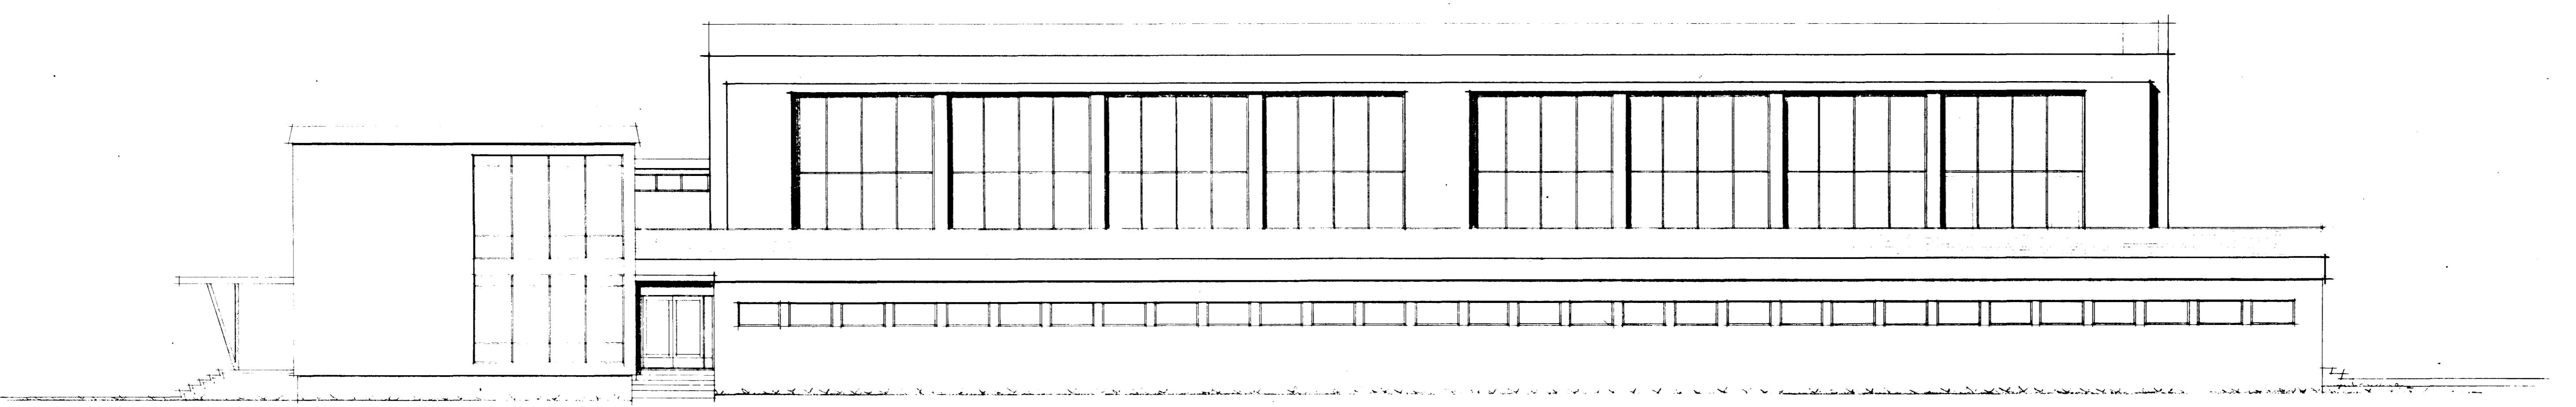

Vesturhlíð

*Breytt í okt. '80 af Gíslu
Stækkun á áhaldagæmleu*

TEIKNISTOFAN TÓMASARHAGA 31	
<small>KEYK · AV · K</small>	
<small>GÍSLI HALDÓRSSON arkitekt JOSEF REYNIS arkitekt OLAFUR JÚLIUSSON byggingarfr.</small>	
Sk. 1:100	Verkefni: <i>Íþróttahúsið í Hafnarlindu</i> A-7
Dag. 27. 6. 84	
Bl. 6	
Tekningar	<i>í lítil</i>
Breytt	