

Samþykkt á fundi bygginga-
nefndar þ. 1/10 1980
BYGGINGAFULLTRÚINN
Í HAFNARFIRDI
Sigurðsson



AUSTUR



VESTUR




SUÐUR




NORÐUR

FYRIR BREYTINGU
EFTIR BREYTINGU

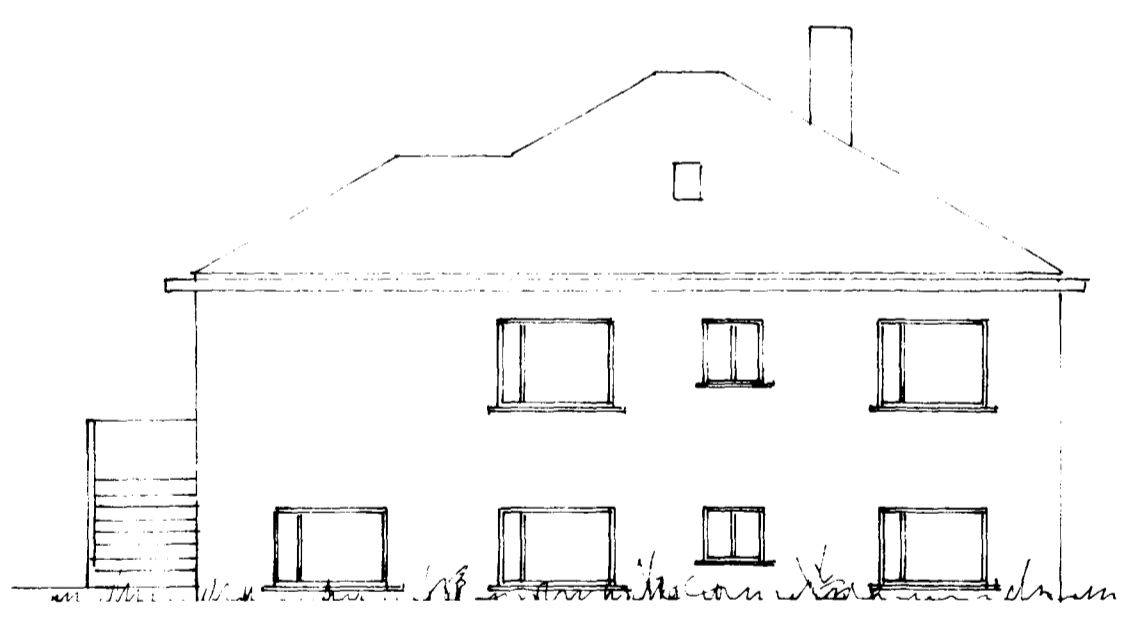


AUSTUR

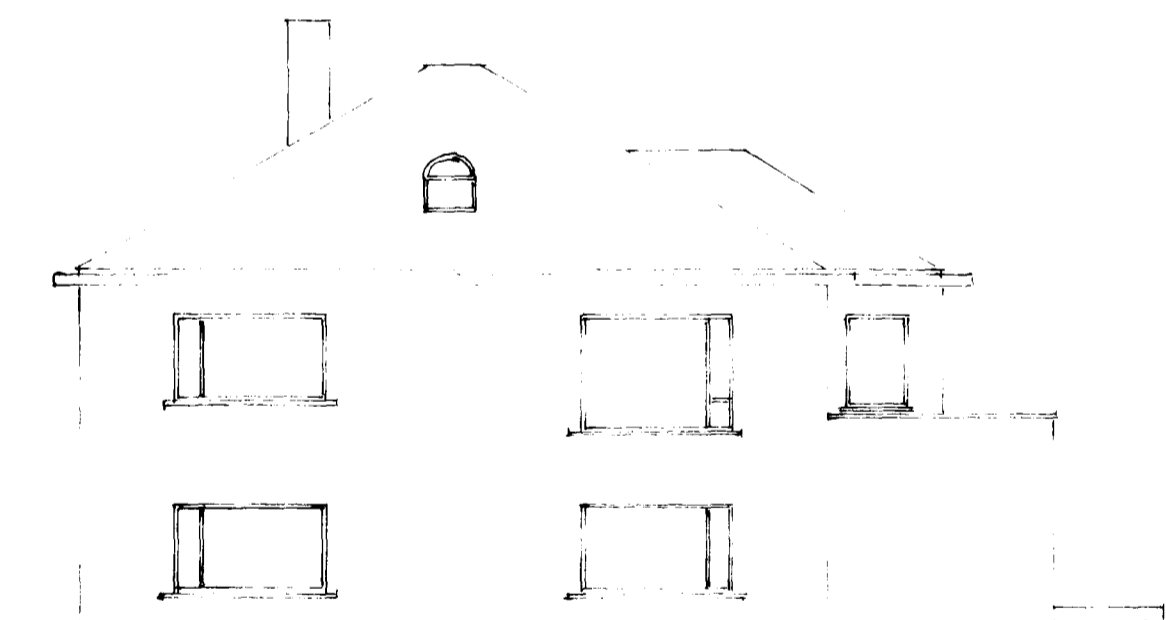

VESTUR



SUÐUR

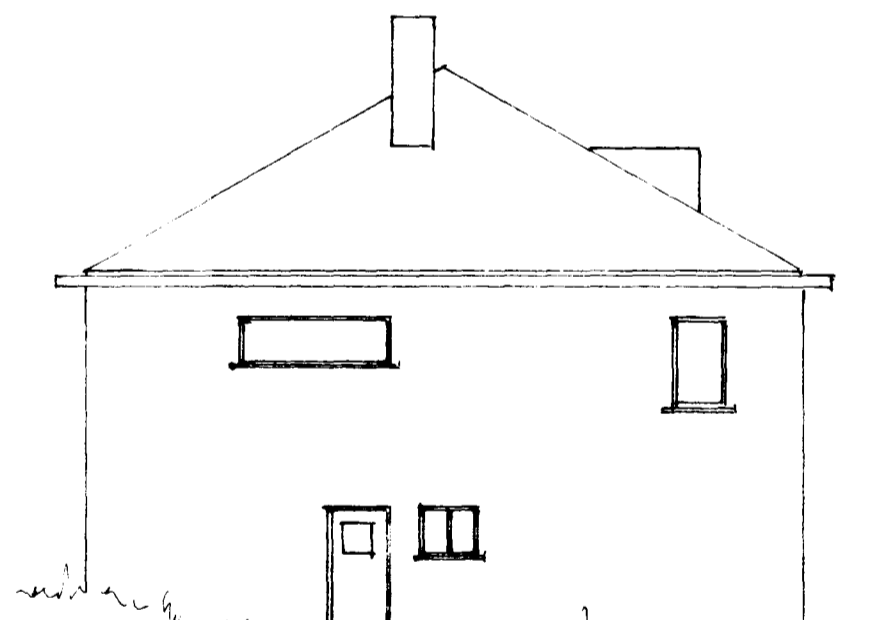

NORÐUR

STRANDGATA NR 69
GLUGGABREYTING
ÚTLIT 1:100
Staðfesti í sept. 1980
Sigurðsson