


STRANDGATA NR. 6

Skráningartafa: Strandgata 6 Landnúmer: 122391 Matshlutanúmer: 01				Skrásetjari: Kristján Þórarinnsson Kennitala: 100457-7849 Dags: 20.4.1998														
Uppskipting og lýsing	D0 Lokun	D1 Rými hæðir	D2 Notkun teki	D3 Hofus flokkun	D4 Eignarhald	D5 Stærðir Botnflur m²	D5M Miðflur m²	D6 Slagar m²	D7 Op m²	D8 Brúttóflur m²	D9 Brúttóflur sk. < 1.8	D10a Saluhæð min	D10b Saluhæð max	D11 Brutto rúmval m³	D12 Nettoflur m²	D16 Birt flatarmál m²	Reiknitala skiptarúmmál	D17 Skiptarúmmál m³
			Matshluti			1 532,9	43,6	29,6	36,8	1 227,5	360,0			5 262,6	1 498,4	1 094,3		4 349,8
			Botn											131,2				
	00		Kjallari			108,4	0,0	3,1	0,0	108,4	2,5			249,9	167,1	27,1		24,6
A	0001		tæknirympi	T	X	46,0		3,1		46,0		2,16	2,70	127,5	120,5		2,77	
A	0002		softstokkur	T	0102	27,1				27,1		1,20	1,20	32,5	20,5	27,1		24,6
A	0003		tæknirympi	T	X	29,3				29,3		2,70	2,70	79,1	21,8			
A	0004		geymsta	N	X	6,0				6,0	2,5	0,00	2,70	10,8	4,3		1,80	
	01		1. hæð			756,0	43,6	15,0	5,6	585,0	209,0			3 134,3	726,4	578,4		2 767,0
A	0101		skrifstofur	N	0201	119,0		11,9		119,0		4,80	4,80	571,2	106,0	119,0		508,8
A	0102		kvikmyndahús	N	0102	421,9				421,9		4,80	7,00	2 416,5	394,1	421,9	5,73	2 258,2
A	0103		múli loft	N	0102		37,5			37,5		3,00	3,40	30,7	37,5		0,0	
A	0104		stigahús	U	X	6,1		3,1	2,8	3,3		3,50	3,50	42,1	1,8		6,90	
A	0105		stíga/múli loft	U	X	6,1			2,8	3,3		3,30	3,50		1,8			
A	0106		þakrymi	V	X	209,0				209,0		0,20	0,70	104,5	192,0		0,50	
	02		2. hæð			263,5	0,0	11,5	15,7	267,8	0,0			1 003,6	261,9	267,8		927,1
A	0201		skrifstofuhæð	N	0201	263,5		11,5	15,7	267,8		3,54	3,54	1 003,6	261,9	267,8		927,1
	03		3. hæð			281,8	0,0	0,0	15,5	266,3	45,3			682,1	260,8	221,0		631,1
A	0301		skrifstofuhæð	N	0201	281,8		0,0	15,5	266,3	45,3	0,20	3,55	682,1	260,8	221,0	2,42	631,1
	04		þakhæð			103,2	0,0	0,0	0,0	103,2	103,2	0,00	1,20	61,5	82,2	0,0	0,0	
A	0401		þakrymi	V	0201	103,2		0,0	0,0	103,2	103,2	0,00	1,20	61,5	82,2		0,60	

Athugasemdir  
Reiknað er með þykkt burðarvegga frá 20 til 40 sm

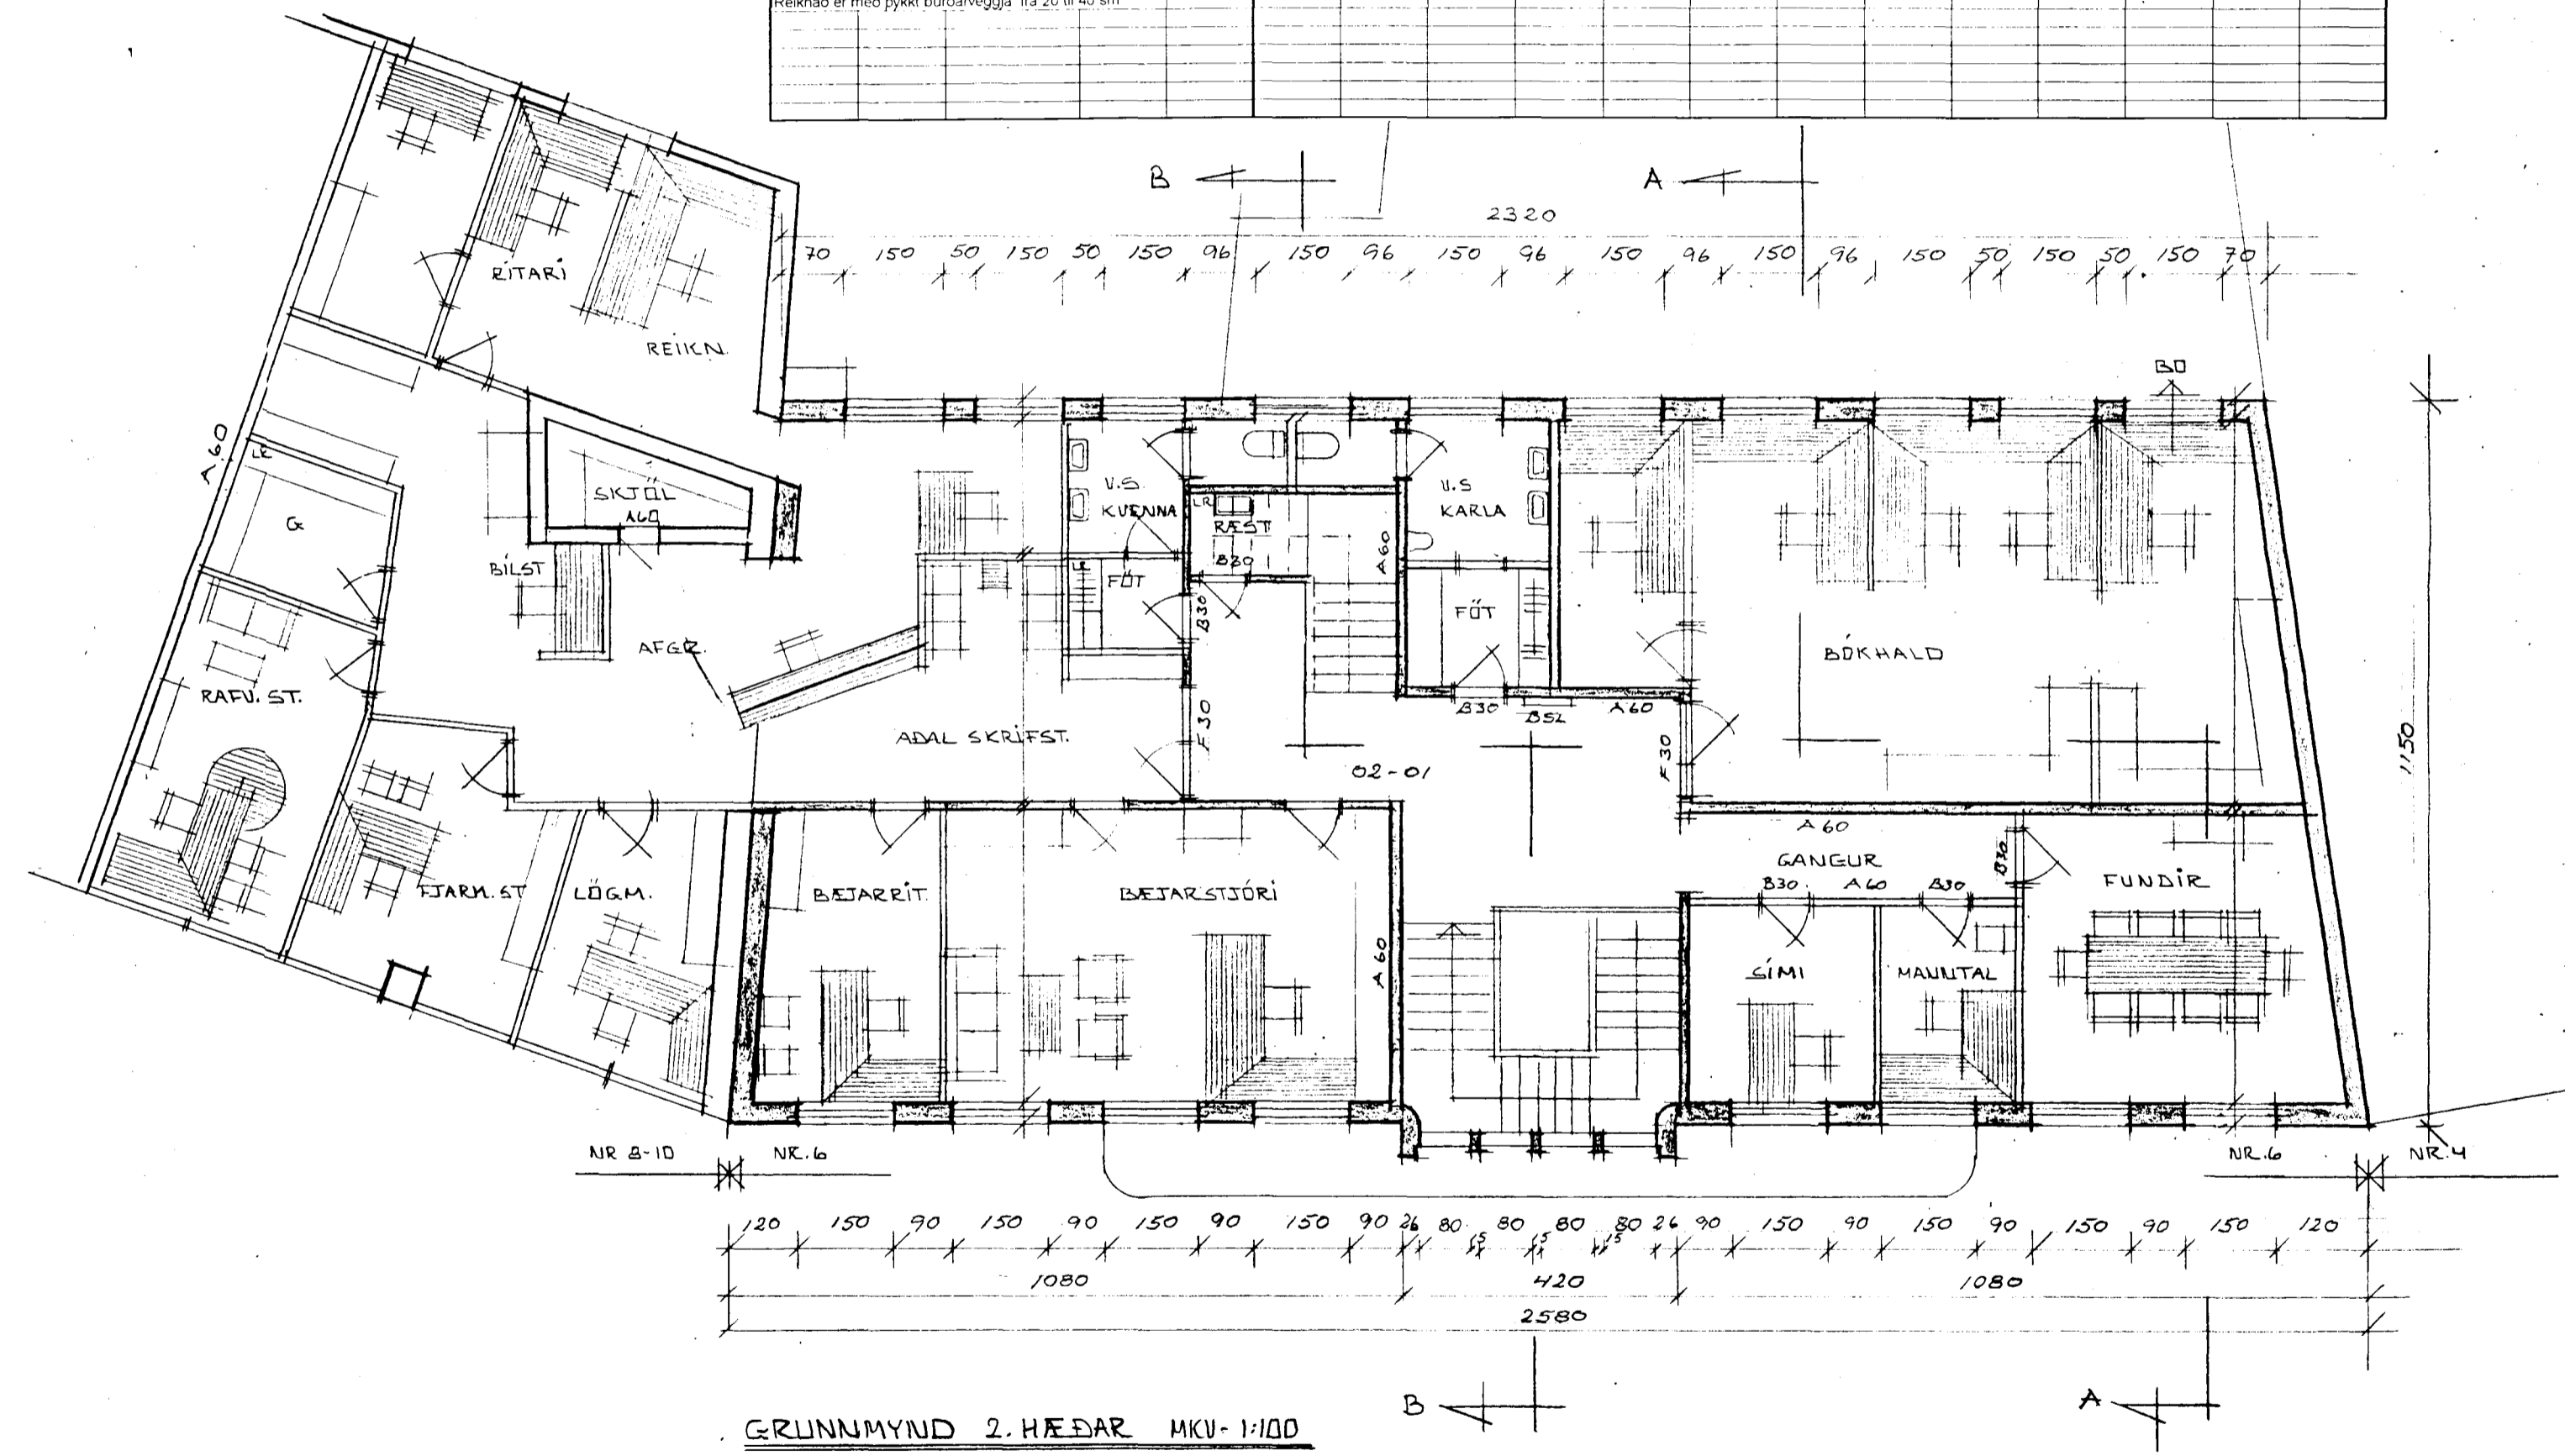

GRUNNMYND 2. HÆÐAR MKV-1:100

Samþykkt þann  
05 MAI 1998

Þyggingatulltrúinn í Hafnarfirði  
F.h. Kristján Þórarinnsson

*RP*

HÚS TEIENNAÐ EINS OG FAD ER ÁSAMT KVISTI Á S. HÚB Í APRÍL 1998

STRANDGATA NR. 6 102  
 EFNI MÁL 1:100  
 GRUNNMYND 2. HÆÐAR DAGS 12.04.98  
 ERLENDUR ÁRNI HJÁLMARSSON ÞFÍ KLÉBERGI 6 S. 555-3860