




KP

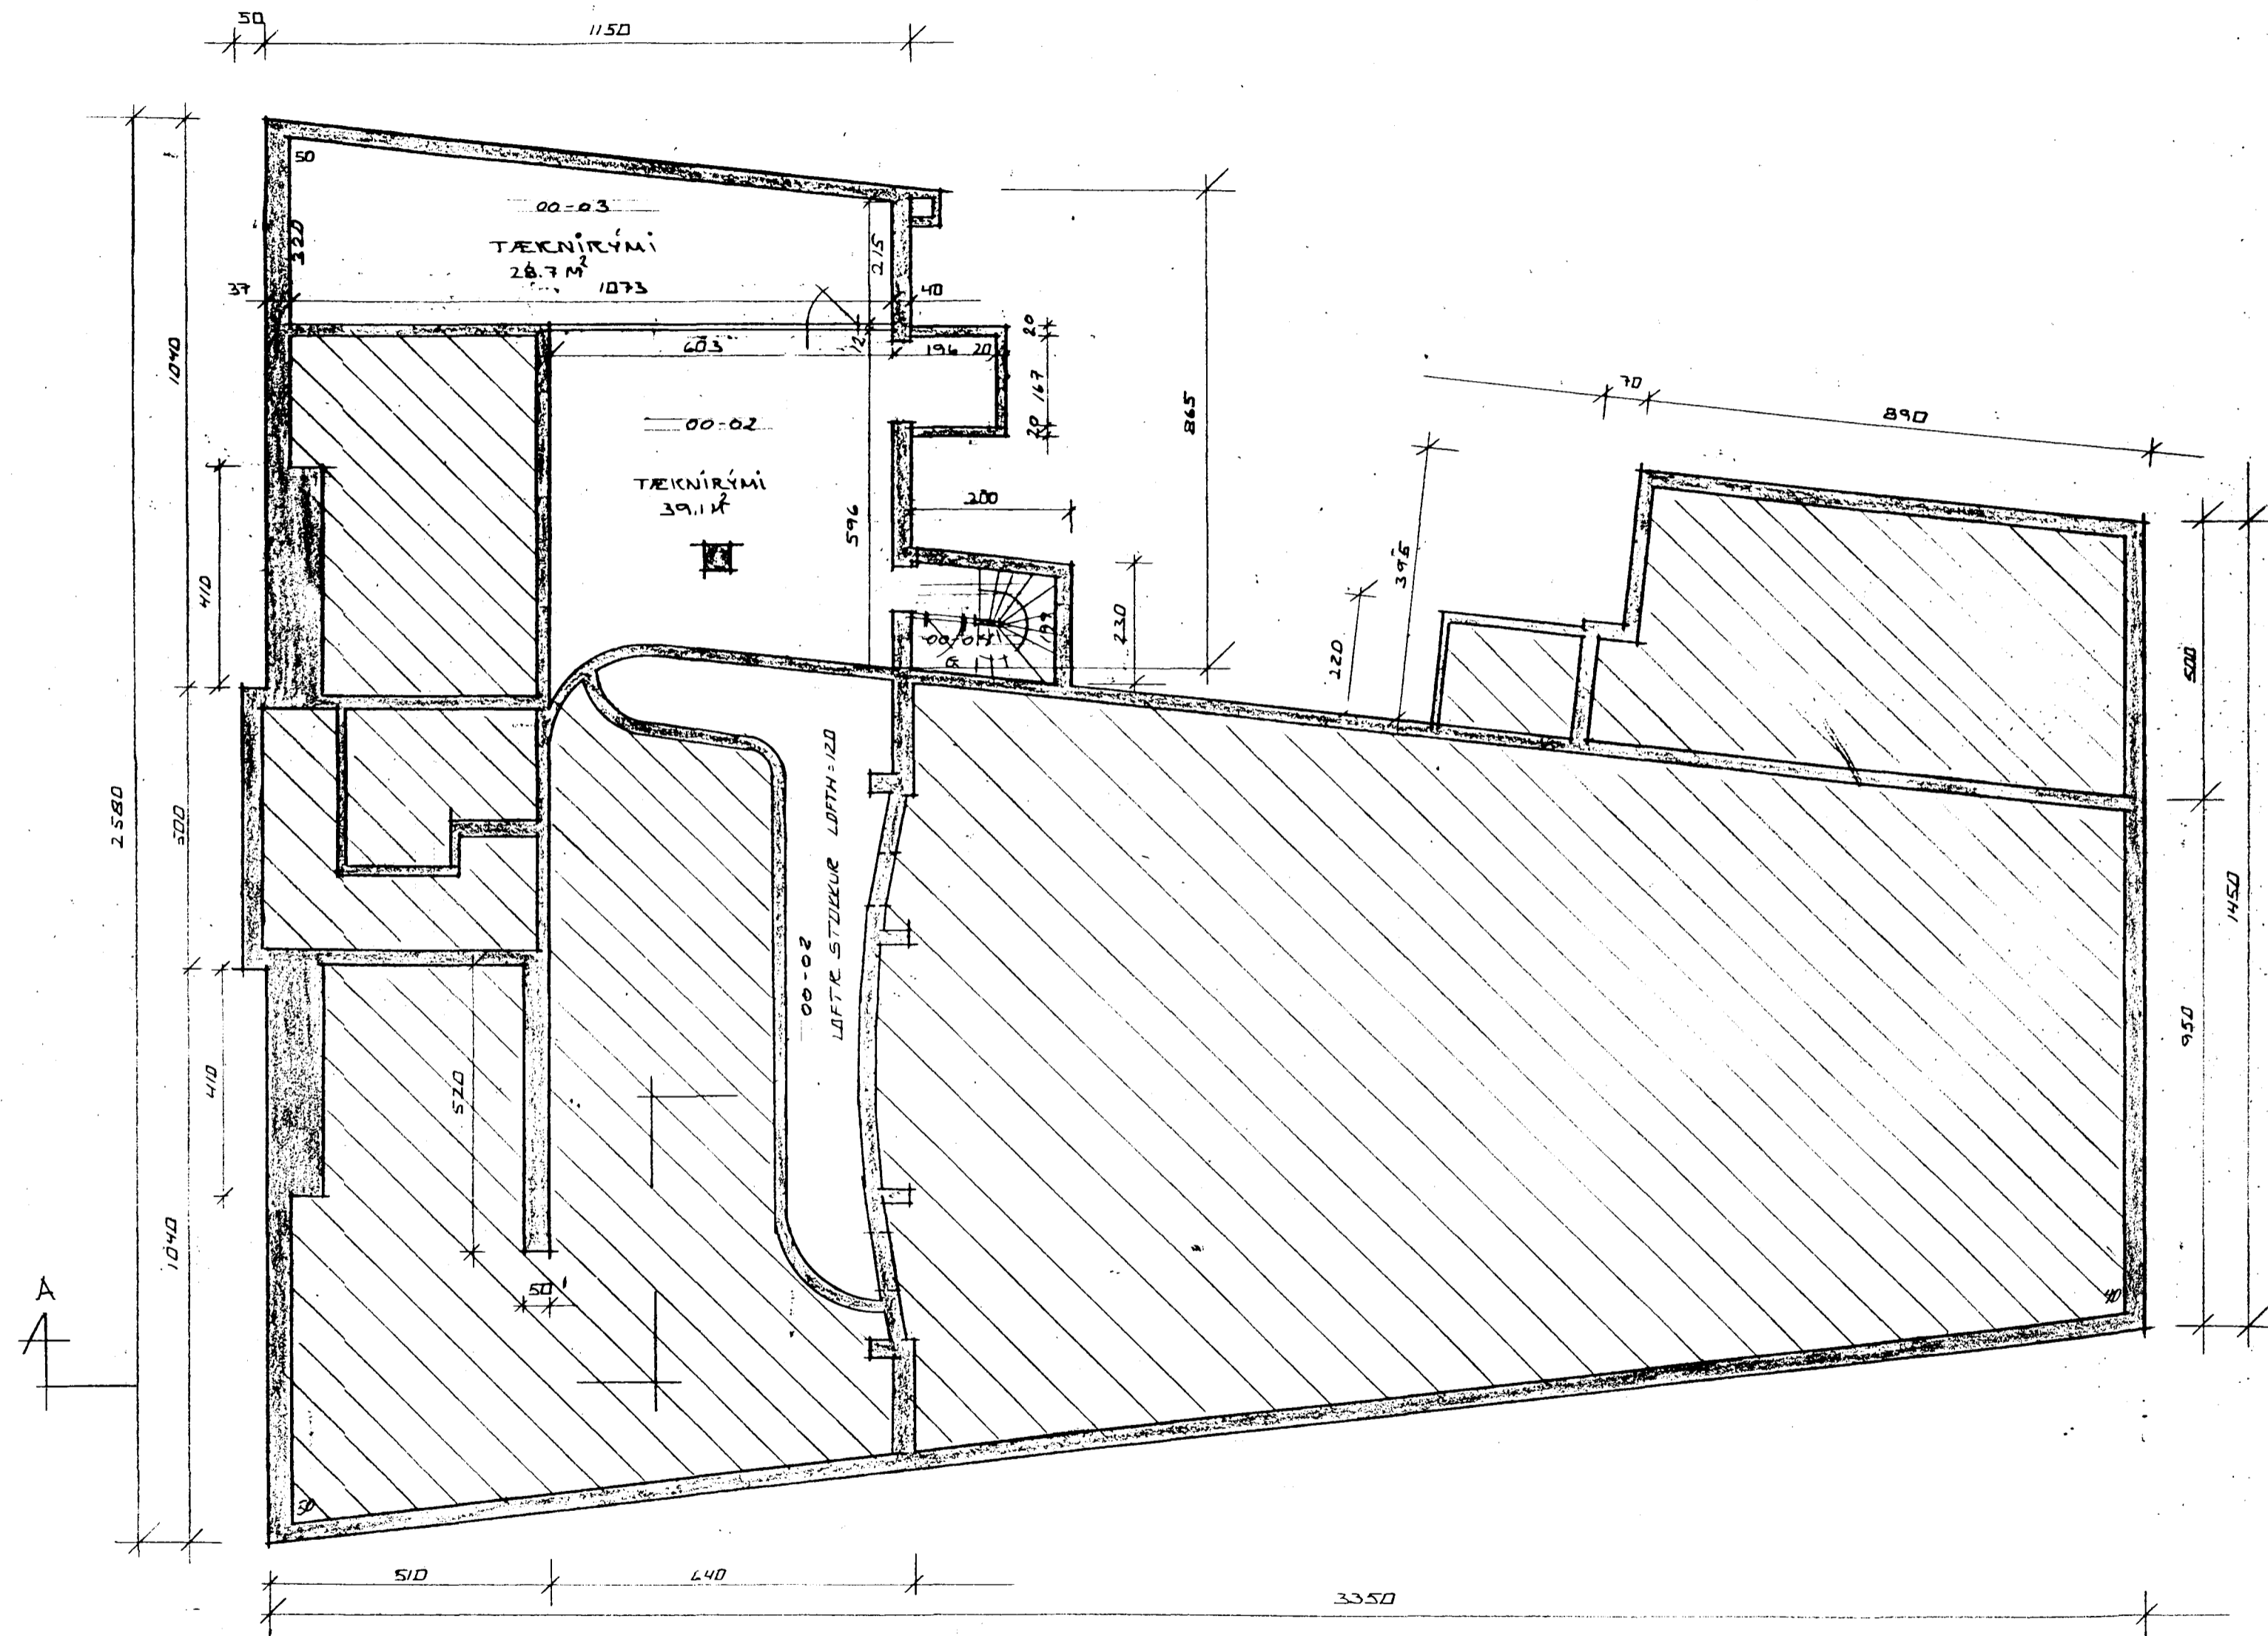

GRUNNMYND KJALLARA MKV 1:100

HÚS TEIKNAS EÍNIS OG ÞAÐ ER 1 APR. 1998

STRANDGATA NR 6

EFNI GRUNNMYND KJALLARA

MÁL 1:100
DAGS. 12.04.98

ERLENDUR ÁRNI HJÁLMARSSON ÞFÍ KLÉBERGI 6 S: 555-3860