


STRANDGATA NR. 6

Samþykkt þann  
05 MAI 1998  
Byggingafulltrúinn í Hafnarfirði  
F.h. Kristján Þorarinsson

*KP*

Skráningartala: Strandgata 6 Landnúmer: 122391 Matsblutanúmer: 01				Skrásetjari: Kristján Þorarinsson Kennitala: 100457-7849 Dags: 20.4.1998													
Uppskipting og lýsing		D2	D3	D4	D5	D5M	D6	D7	D8	D9	D10a	D10b	D11	D12	D16	Reiknitala	D17
D0	D1	Nokun	Hofur/	Eignar/	Botnflúr	Mílfloúr	Stig	Op	Brúttfloúr	Brúttfloúr	Salarhæð	Salarhæð	Brútt	Nettófloúr	Birt flatarmál	skiptanúmers	Skipa- rúmmál m³
Lokun	Rýni hæðir	teki	flokkun	hald	m²	m²	m²	m²	m²	sh < 1.8	mm	max	rummál m³	m²	m²		
		Matshluti			1532,9	43,6	29,6	36,8	1227,5	360,0			5262,6	1498,4	1094,3		4349,8
		Botn											131,2				
	00	Kjallari			108,4	0,0	3,1	0,0	108,4	2,5			249,9	167,1	27,1		24,6
A	0001	tæknirympi	T	X	46,0		3,1		46,0			2,16	2,70	127,5	120,5	2,77	
A	0002	softstokkur	T	0102	27,1				27,1			1,20	1,20	32,5	20,5		24,6
A	0003	tæknirympi	T	X	29,3				29,3			2,70	2,70	79,1	21,8		
A	0004	geymsla	N	X	6,0				6,0	2,5	0,00	2,70	10,8	4,3		1,80	
	01	1. hæð			756,0	43,6	15,0	5,6	585,0	209,0			3134,3	726,4	578,4		2767,0
A	0101	skrifstofur	N	0201	119,0		11,9		119,0			4,80	4,80	571,2	106,0		508,8
A	0102	kvikmyndahús	N	0102	421,9				421,9			4,80	7,00	394,1	421,9	5,73	2256,2
A	0103	míllíoft	N	0102		37,5			37,5			3,00	3,40	30,7	37,5		0,0
A	0104	stigahús	U	X	6,1		3,1	2,8	3,3			3,50	3,50	42,1	1,8		6,90
A	0105	stigah/míllíoft	U	X		6,1		2,8	3,3			3,30	3,50	1,8			
A	0106	þakrymi	V	X	209,0				209,0	0,20		0,70	104,5	192,0		0,50	
	02	2. hæð			283,5	0,0	11,5	15,7	267,8	0,0			1003,6	261,9	267,8		927,1
A	0201	skrifstofuhæð	N	0201	283,5		11,5	15,7	267,8			3,54	3,54	1003,6	261,9	267,8	927,1
	03	3. hæð			281,8	0,0	0,0	15,5	266,3	45,3			682,1	260,8	221,0		631,1
A	0301	skrifstofuhæð	N	0201	281,8		0,0	15,5	266,3	45,3	0,20	3,55	682,1	260,8	221,0	2,42	631,1
	04	þakhæð			103,2	0,0	0,0	0,0	103,2				61,5	82,2	0,0		0,0
A	0401	þakrymi	V	0201	103,2		0,0	0,0	103,2		0,00	1,20	61,5	82,2		0,60	

Athugasemdir  
Reiknað er með þykkt burðarvegga frá 20 til 40 sm

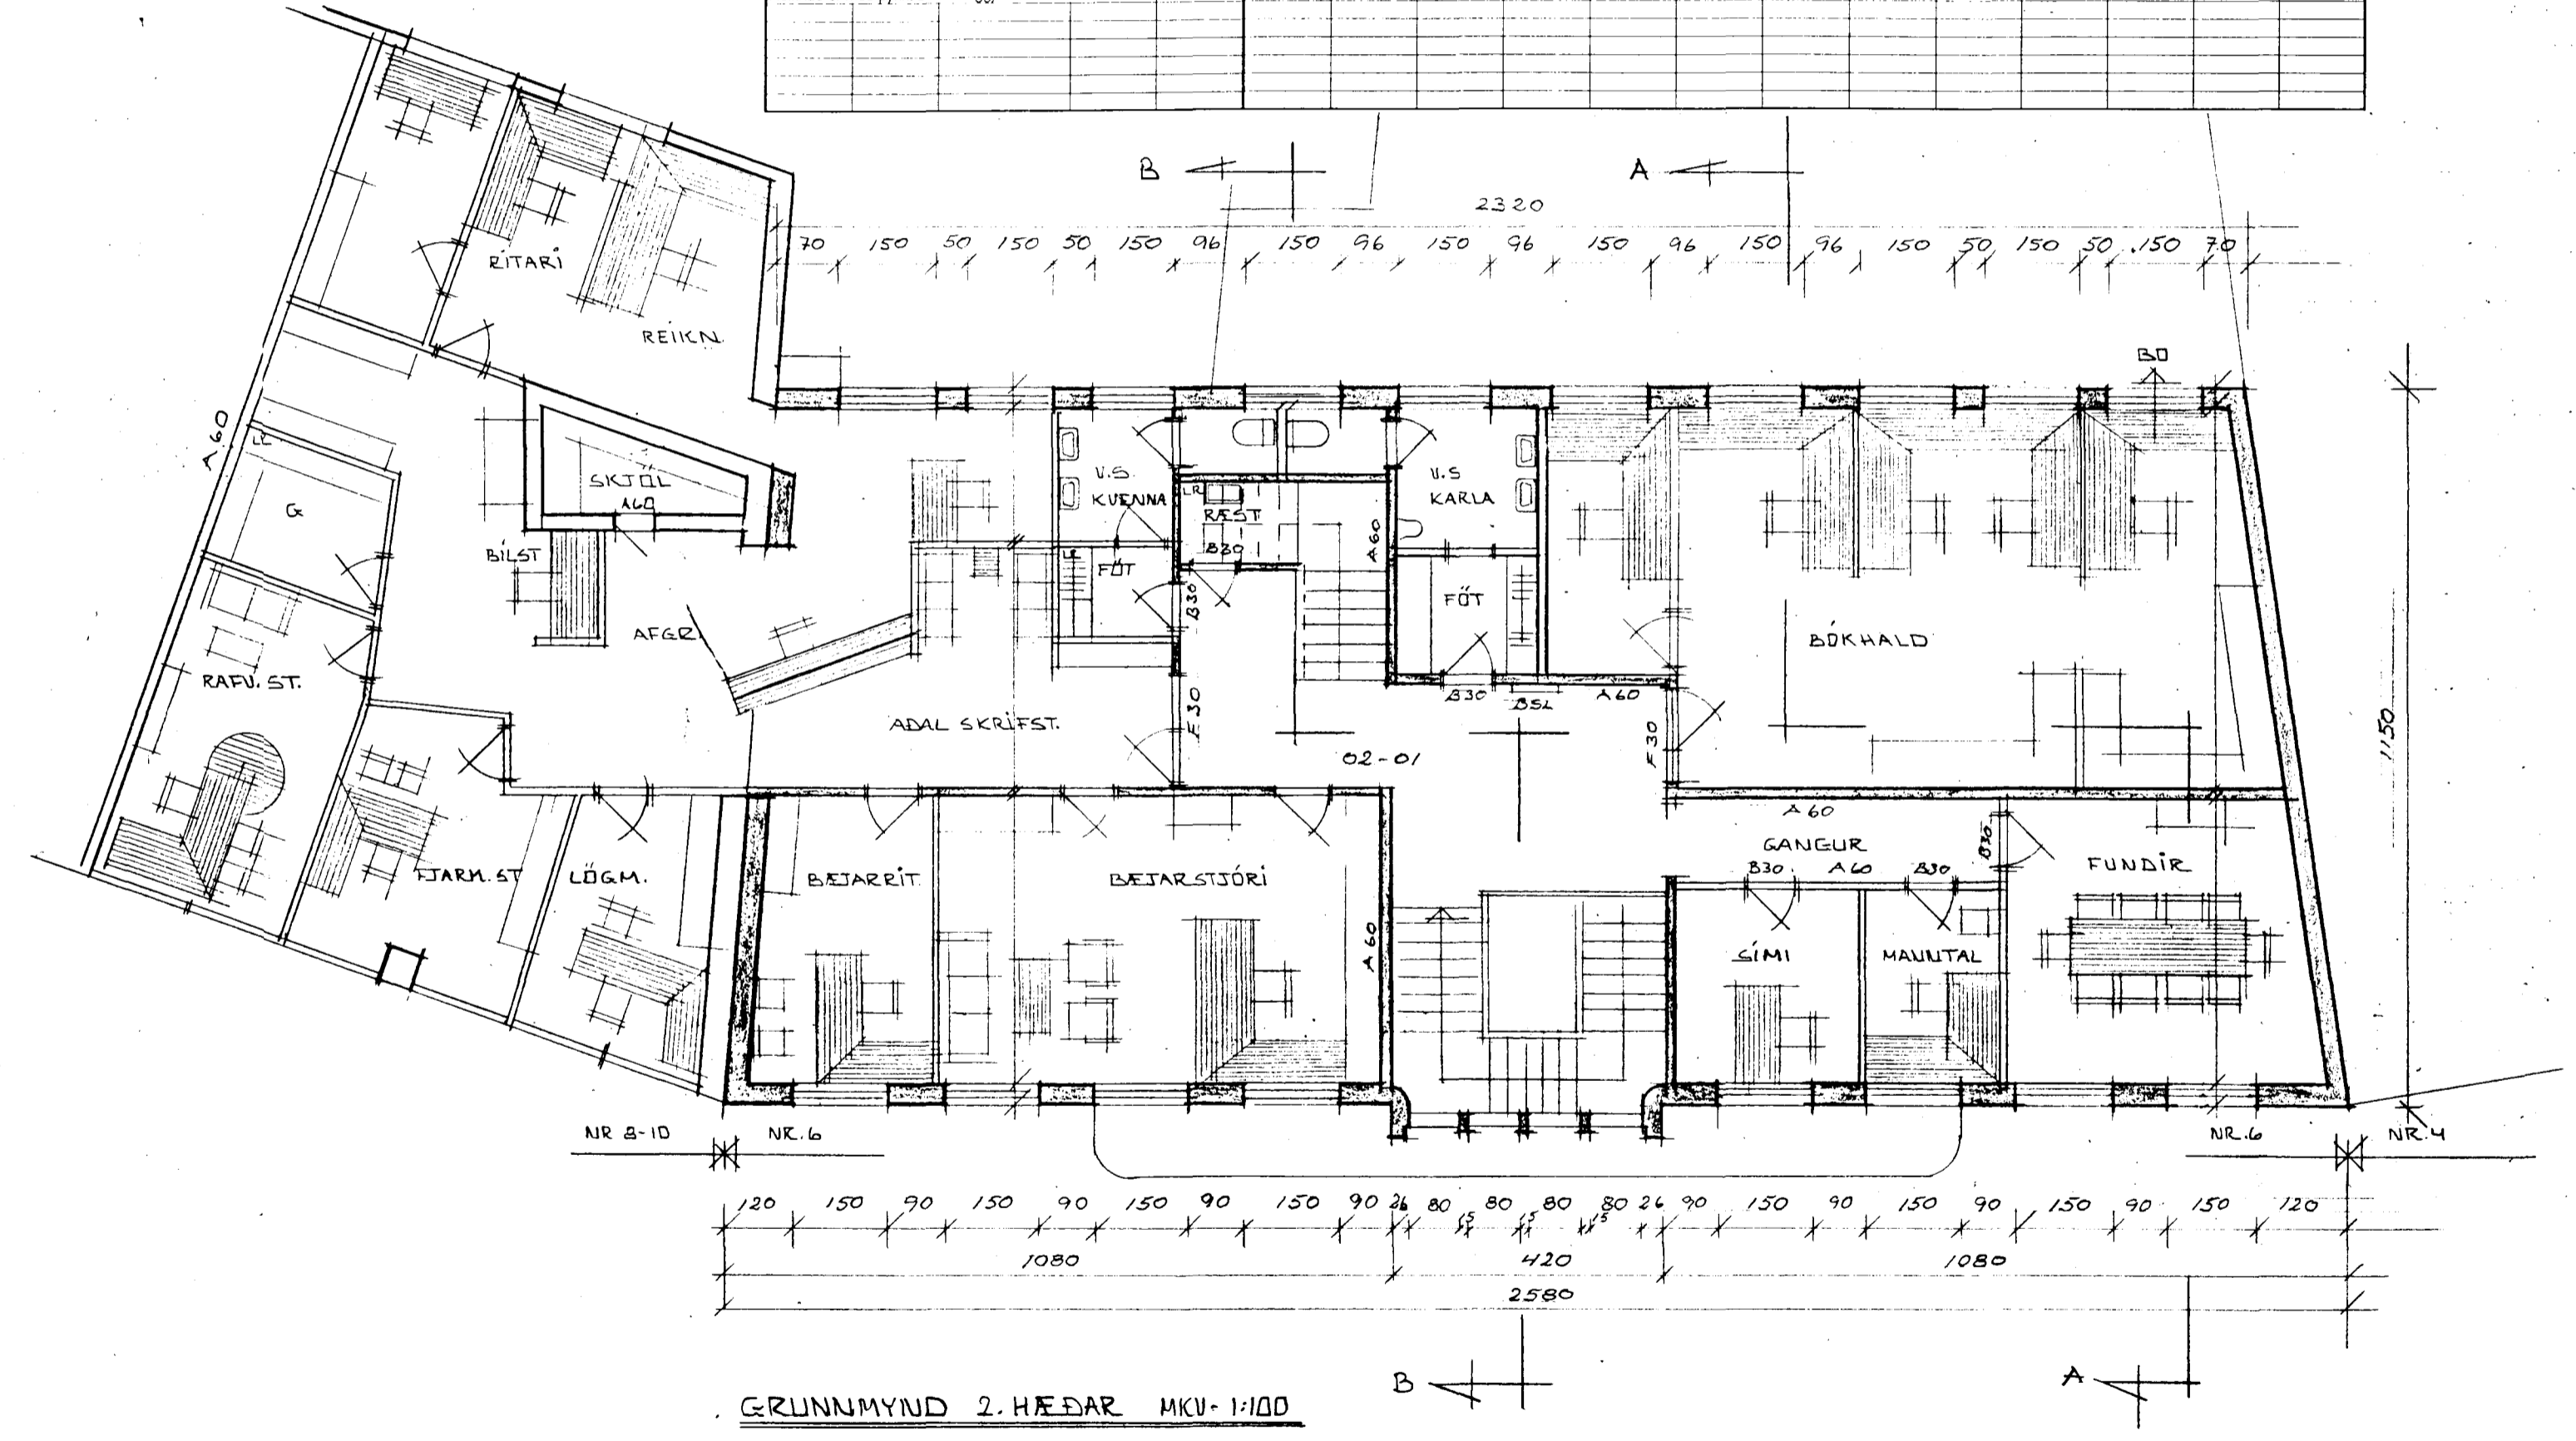

HÚS TEIENNAÐ EINS OG FAS ER ÁSAMT KVISTI Á S. HLÍÐ 1 APR. 1998

STRANDGATA NR. 6  
EFNI GRUNNMYND 2. HÆÐAR  
MÁL 1:100  
DAGS 12.09.98  
ERLENDUR ÁRNI HJÁLMARSSON BFÍ KLÉBERGI 6 S: 555-3860