



GRUNNMYND 1:50

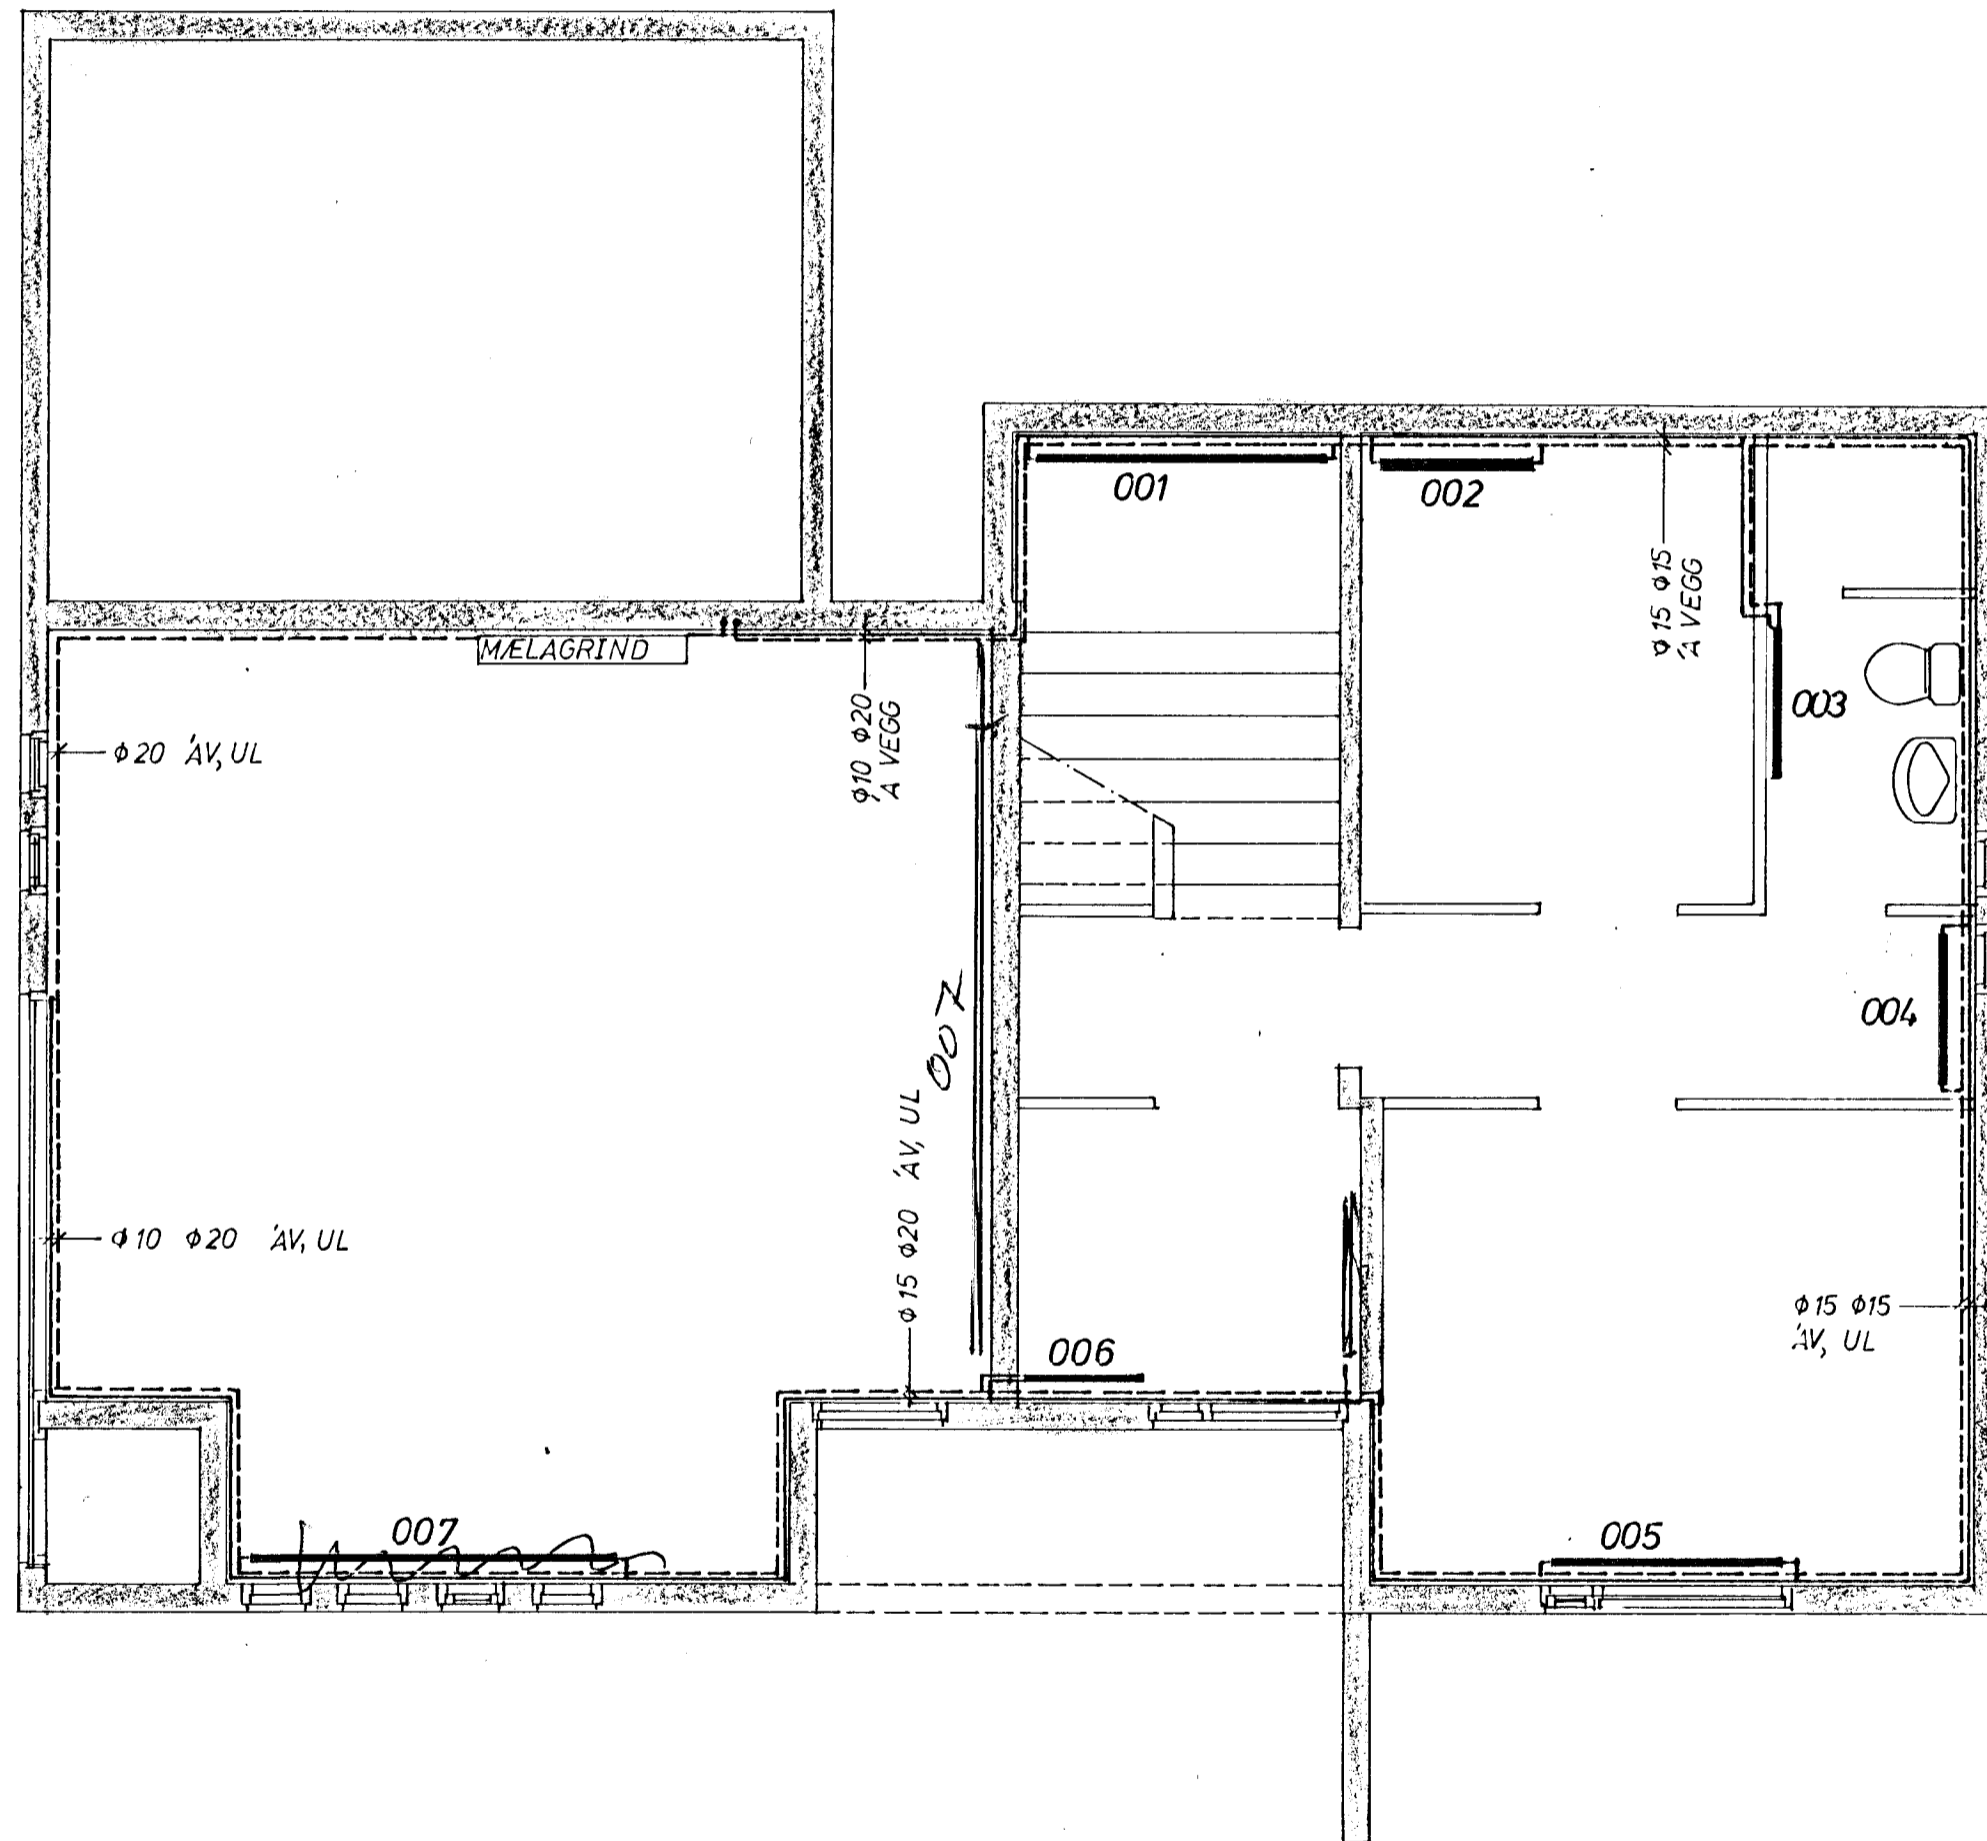

OFNALISTI

NR.	VARMAPÖRF KCAL / KLST	OFNSKOT		TENGING	VALDIR OFNAR	HITAGJÖF KCAL/KLST
		HÆÐ	LENGD			
001	1100	70	200	A-D		
002	460	70	100	A-D		
003	460	70	100	C-D		
004	400	70	100	A-D		
005	1150	70	150	A-D		
006	460	90	70	C-D		
007	3500	70	250	A-D		
101	1300	70	150	A-D		
102	2000	20	230	C-D		
103	800	90	70	A-B		
104	1200	70	150	A-D		
105	900	70	150	A-D		
106	500	70	100	A-D		
107	850	20	180	A-B		
108	1300	20	180	C-D		

ATHS.

- TENGINGAR OFNA MIÐAST VIÐ 
- ADRAR SKÝRINGAR ERU Á RÚMMYND BL. NR 4.3.

Br Dags Breyting varðar

Verkfræðipjónusta
Guðmundar Óskarssonar
 Ráðgefandi verkfræðingar
 Skipholt 19 Reykjavík Símar 1597

**HÚS Á HELLULÖÐ VIÐ STRAND-
 GÖTU HAFNARFIRÐI**
 GRUNNMYND HITALÖGN

Reykjavík JANÚAR 1978
 Akureyrn.

Teikn: VKO Kvarði: 1:50
 Reikn: PP Verk nr. Bl nr.
 Yfirt: Samb. S B, 11h98 41.