GRUNNMYND 1. HÆÐAR 1:50

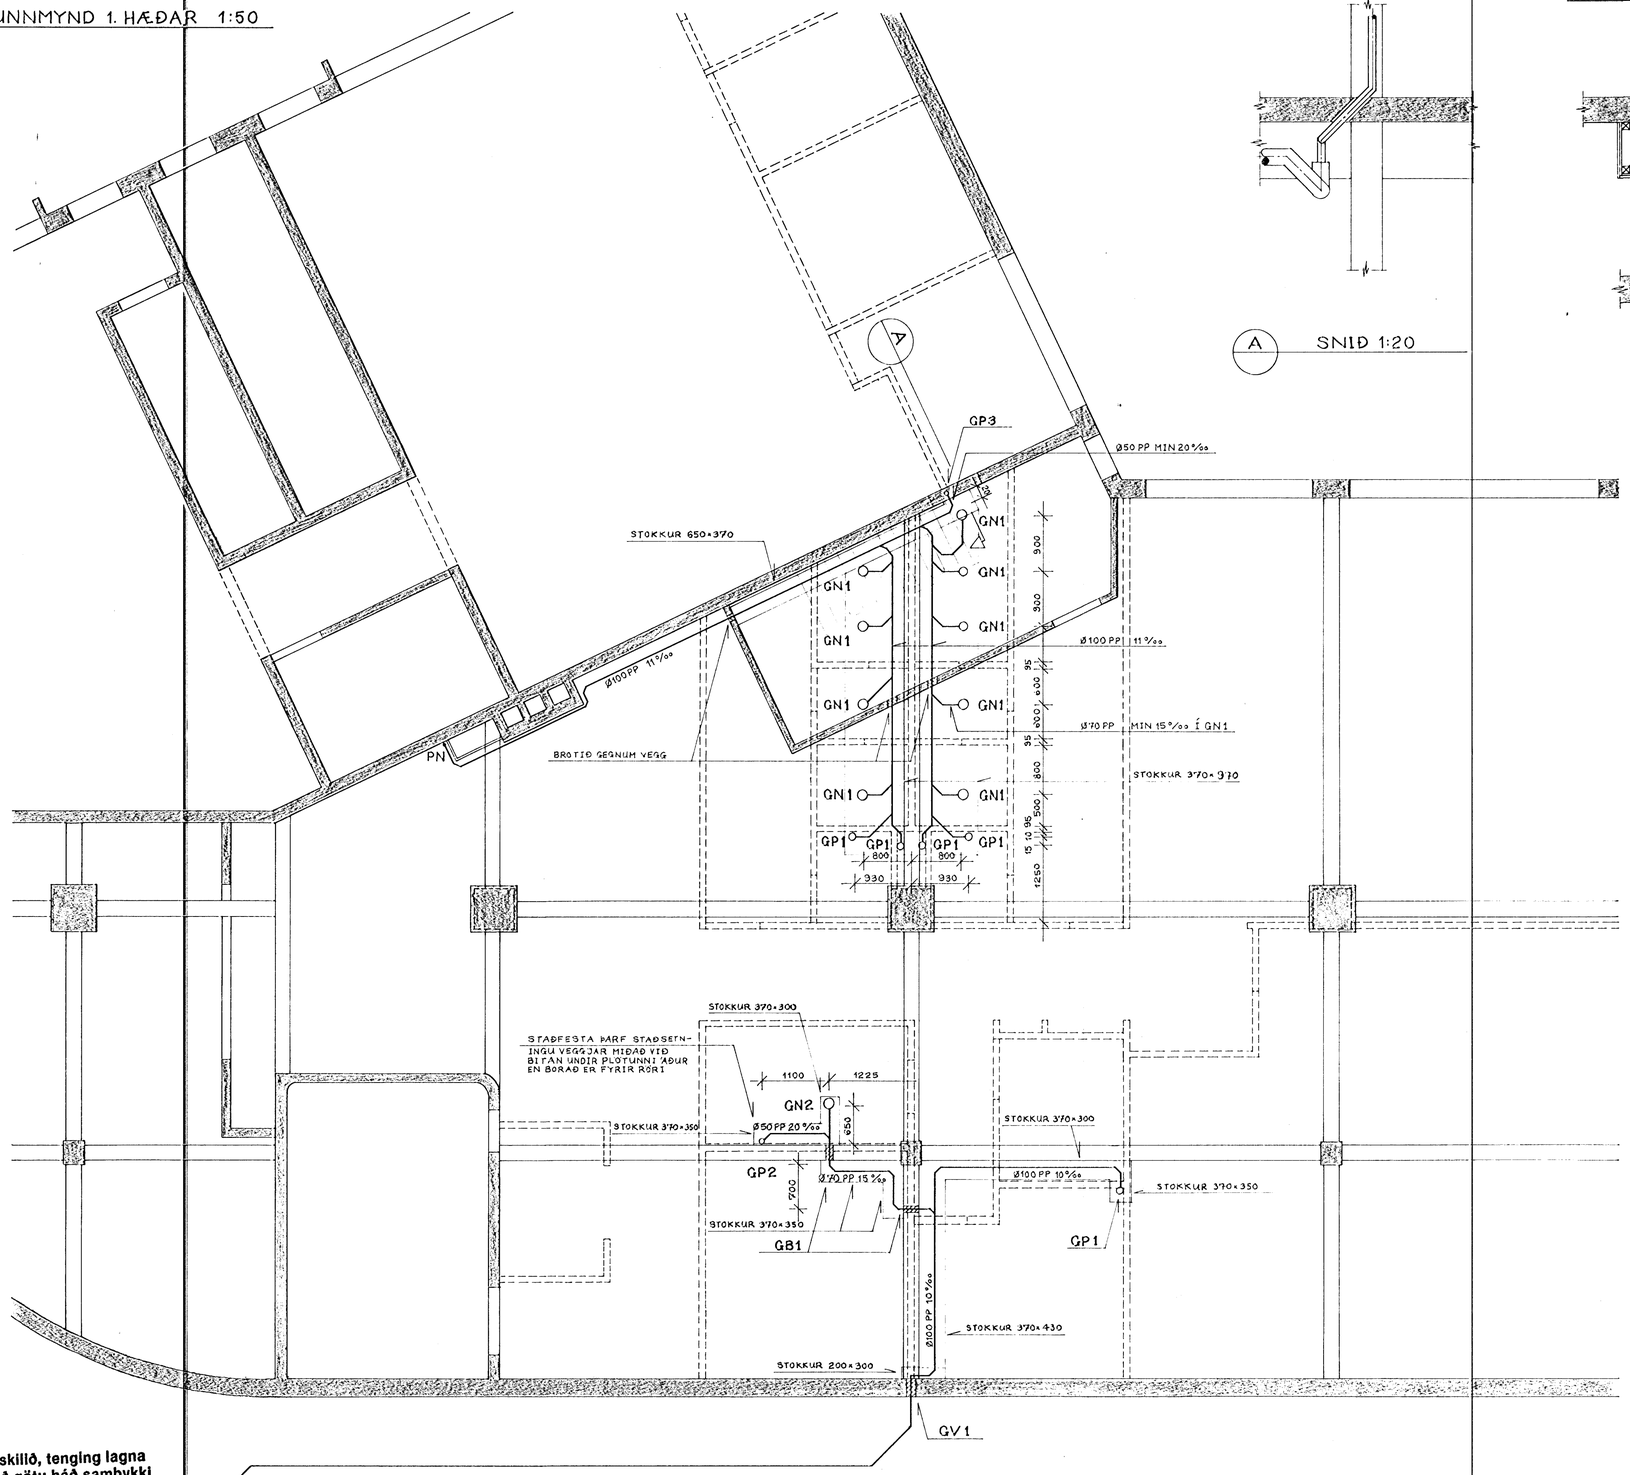

DÆMIGERÐ SNIÐ Í STOKK

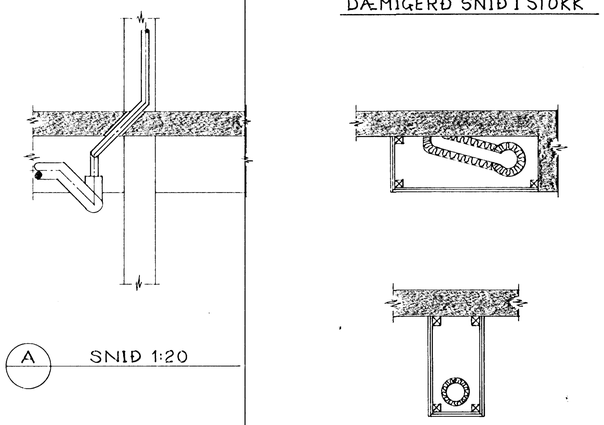

A SNIÐ 1:20

SKÝRINGAR

SKÓLPLEIÐSLUR

EFNI OG VINNA SKAL VERA Í SAMRÆMI VIÐ BYGGINGARREGLUGERÐ OG ÍST-68. FYLGJA SKAL LEIÐBEININGUM FRAMLEIÐANDA VARÐANDI SAMSETNINGU RÖRANNA.
TENGISTYKKI SKULU VERA AF SÖMU GERÐ OG PÍPUR.
LEIÐSLUHÖLD LÁRÉTTRA OG LÓÐRÉTTRA LEIÐSLNA SKULU VERA MEÐ MINNST 10XD MILLIBILI, ÞAR SEM D ER ÞVERMÁL LEIÐSLU, EN ÞÓ VIÐ ÖLL SAMSKEYTI UNDIR NÚFFU.

HAFNARFJARÐARBÆR 2. JÚNÍ 1996 HS. BYGGINGAFULLTRÚINN

Áskilið, tenging lagna við götu háð samþykki bæjarverkfræðings.

Áskilið, tenging lagna við götu háð samþykki bæjarverkfræðings.

Samþykkt
S.H.

STRANDGATA 75, HAFNARFJÖRÐUR				
BREYTING Á 2. HÆÐ EIGN 02-01 SKV. AÐALUPPDRÁTTUM SAMÞYKKTUM 1996				
Árni Ísberg byggingaverkfr. Flúðasel 42, 109 Rvk. S:5674252			SKÓLPLAGNIR FRÁ 2. HÆÐ Á 1. HÆÐ	
BR.	DAG.	BREYTING	GRUNNMYND	
			REYKJAVÍK 15.05.1996	MÆLIKVARÐAR 1:50, 1:20
			REIKN. Á.Í. / YFIRF. Á.Í.	BLAÐNÚMER / BR.
			TEIKN. Á.Í. / SAMP.	2.01