
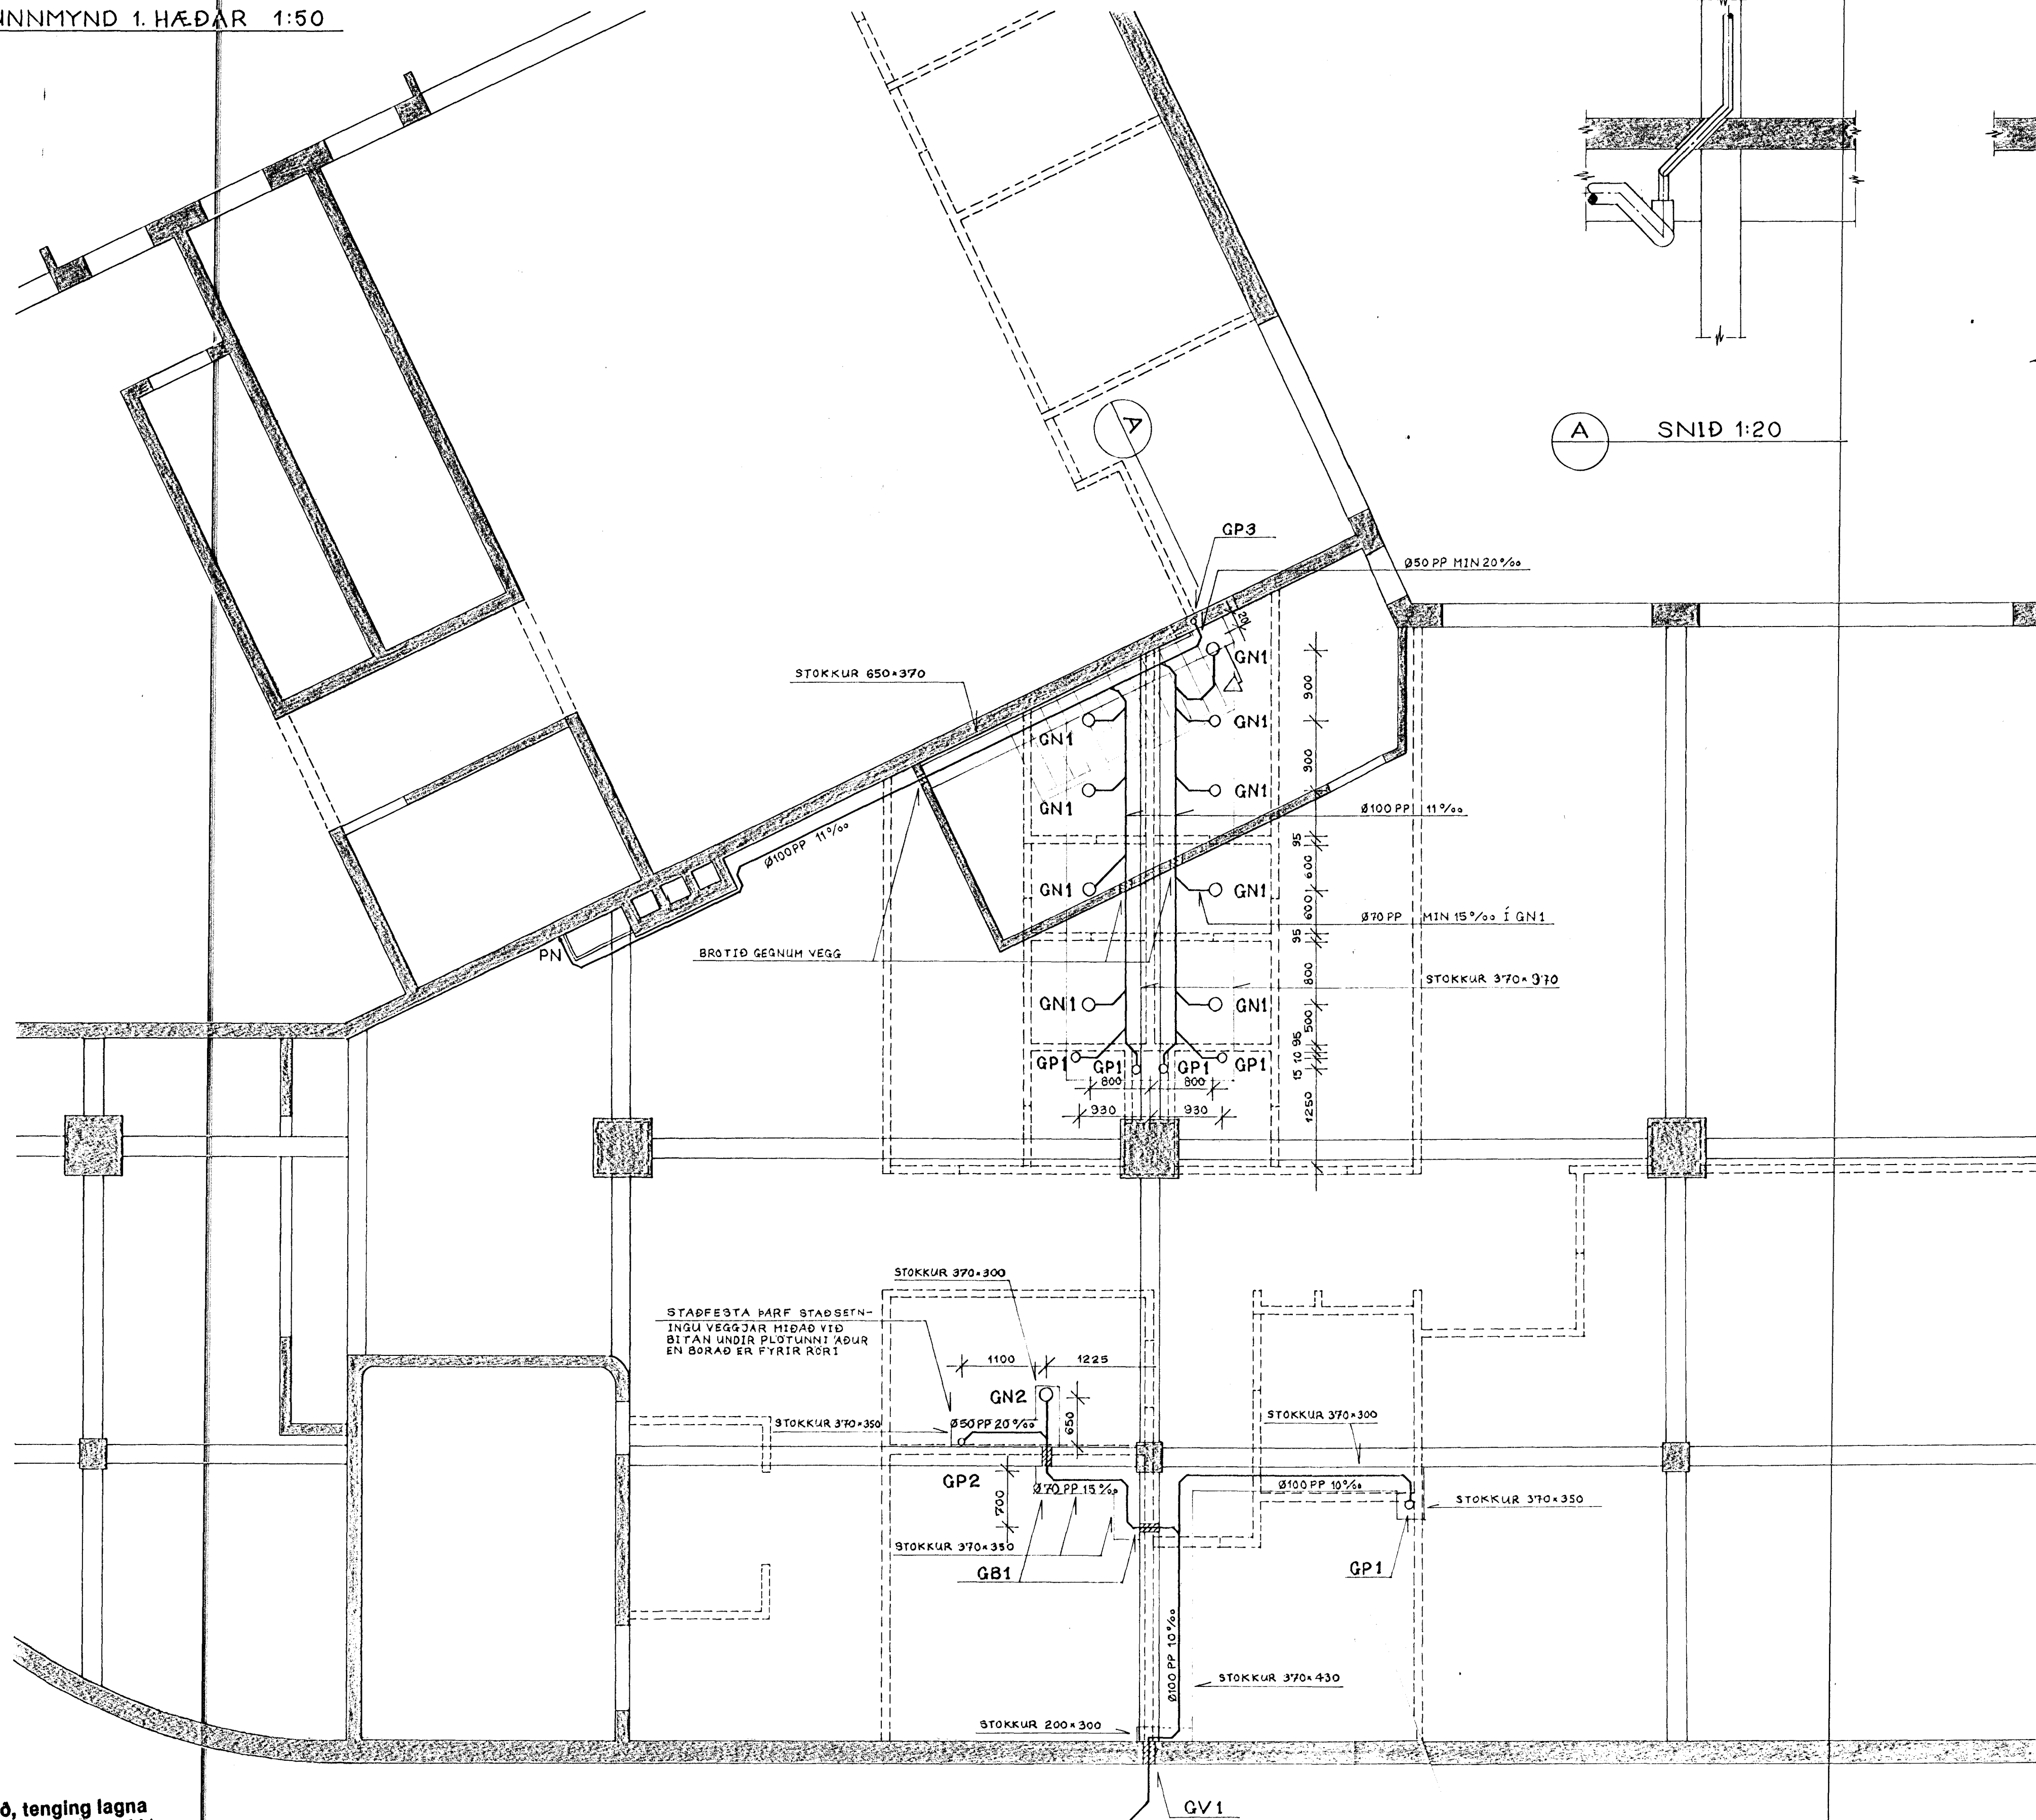


GRUNNMYND 1. HÆÐAR 1:50

DÆMIGERÐ SNID Í STOKK

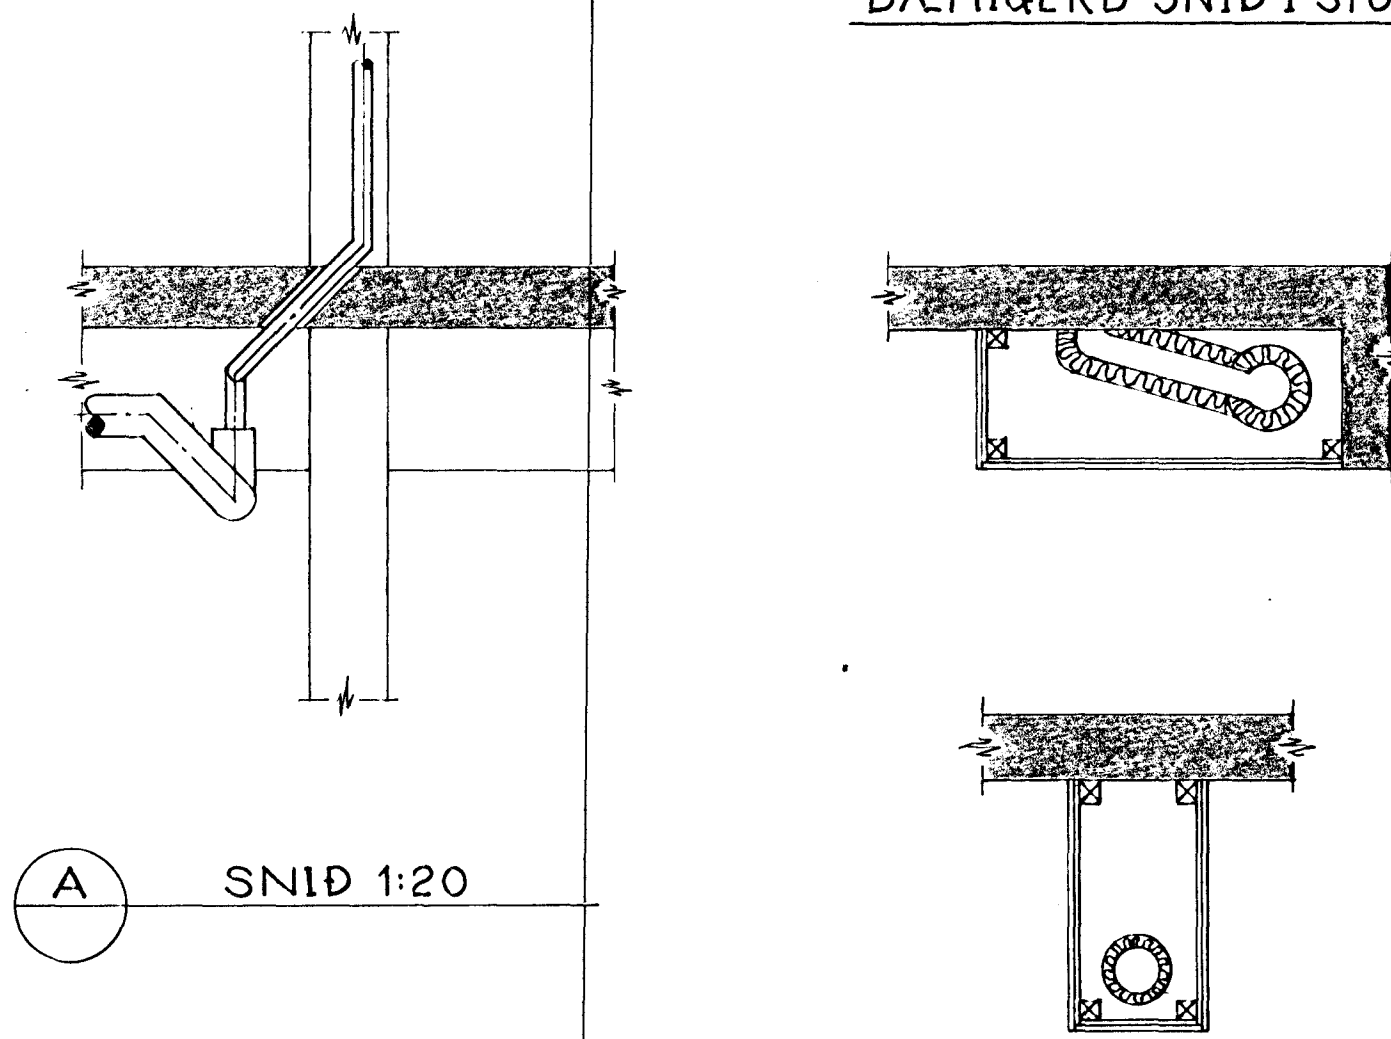

SKÝRINGAR

SKOLPLEISLUR


EFNI OG VINNA SKAL VERA Í SAMRÆMI VÍÐ BYGGINGAR-
REGLUGERÐ OG ÍST-68. FYLGJA SKAL LEIÐBEININGUM
FRAMLEIÐANDA VARÐANDI SAMSETNINGU RÓRANNA.
TENGIÞYKKI SKULU VERA AF SÓMU GERÐ OG PÍÐUR.
LEIÐLUHÖLD LÁRETTTRA OG LÖÐRETTTRA LEIÐSLNA SKULU VERA
MÉÐ MINNST 10XÐ MILLIBILI, ÞAR SEM D ER ÞVERMÁL LEIÐSLU,
EN ÞÓ VÍÐ ÖLL SAMSEYTTI UNDIR NUFFU.

Áskilið, tenging lagna
við götu háð samþykki
bæjarverkfræðings.

Áskilið, tenging lagna
við götu háð samþykki
bæjarverkfræðings.

Samþykkt.
SJL.

LÖGNIN TENGIST NIÐURFALLSLÖGN Í PLANI
SEM TENGIST SKOLPLEIGN Í GÖTU

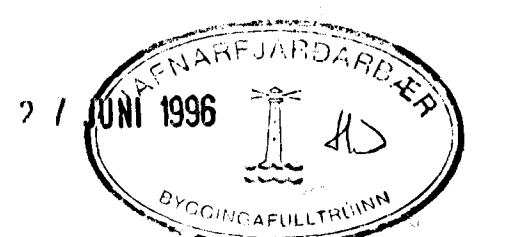

STRANDGATA 75, HAFNARFJÓRÐUR			
BREYTING 'A' 2. HÆÐ EIGN 02-01 SKV. AÐALUPPDRATTUM SAMÞYKKTUM 1996			
Árni Ísberg byggingaverkfr.		SKOLPLAGNIR FRÁ 2. HÆÐ 'A' 1. HÆÐ	
Flúðasel 42, 109 Rvk. S:5674252		GRUNNMYND	
BR.	DAG.	BREYTING	
REYKJAVÍK	15.05.1996	MÆLIKVARÐAR	
REIKN.	A.I.	YFIRF.	A.I.
TEIKN.	A.I.	SAMP.	
		BLAÐNÚMÉR	1:50, 1:20
			BR.
			2.01