

Sambúttá á fundi  
bann  
3 0 OKT. 1996  
Byggingeigandi: Hafnarfirði  
Erlendur Hjálmarsson


**Skýringar vegna eldvarna:**

A-60 Táknar eldvarnarvegg, samkv. reglugerð um brunavarnir og brunamál.

→ Táknar rýmingarleið, samkv. reglugerð um brunavarnir og brunamál.

⊗ Reykskjarni, staðsetjist samkvæmt teikningu.

**BSL.** KLÆÐNINGAR Í FLOKKI 1.  
25 m. vatnsfyllt brunaslanga.  
Slökkvitæki og annar brunavarnabúnaður staðsetjist í samráði við Eldvarnareftirlit.

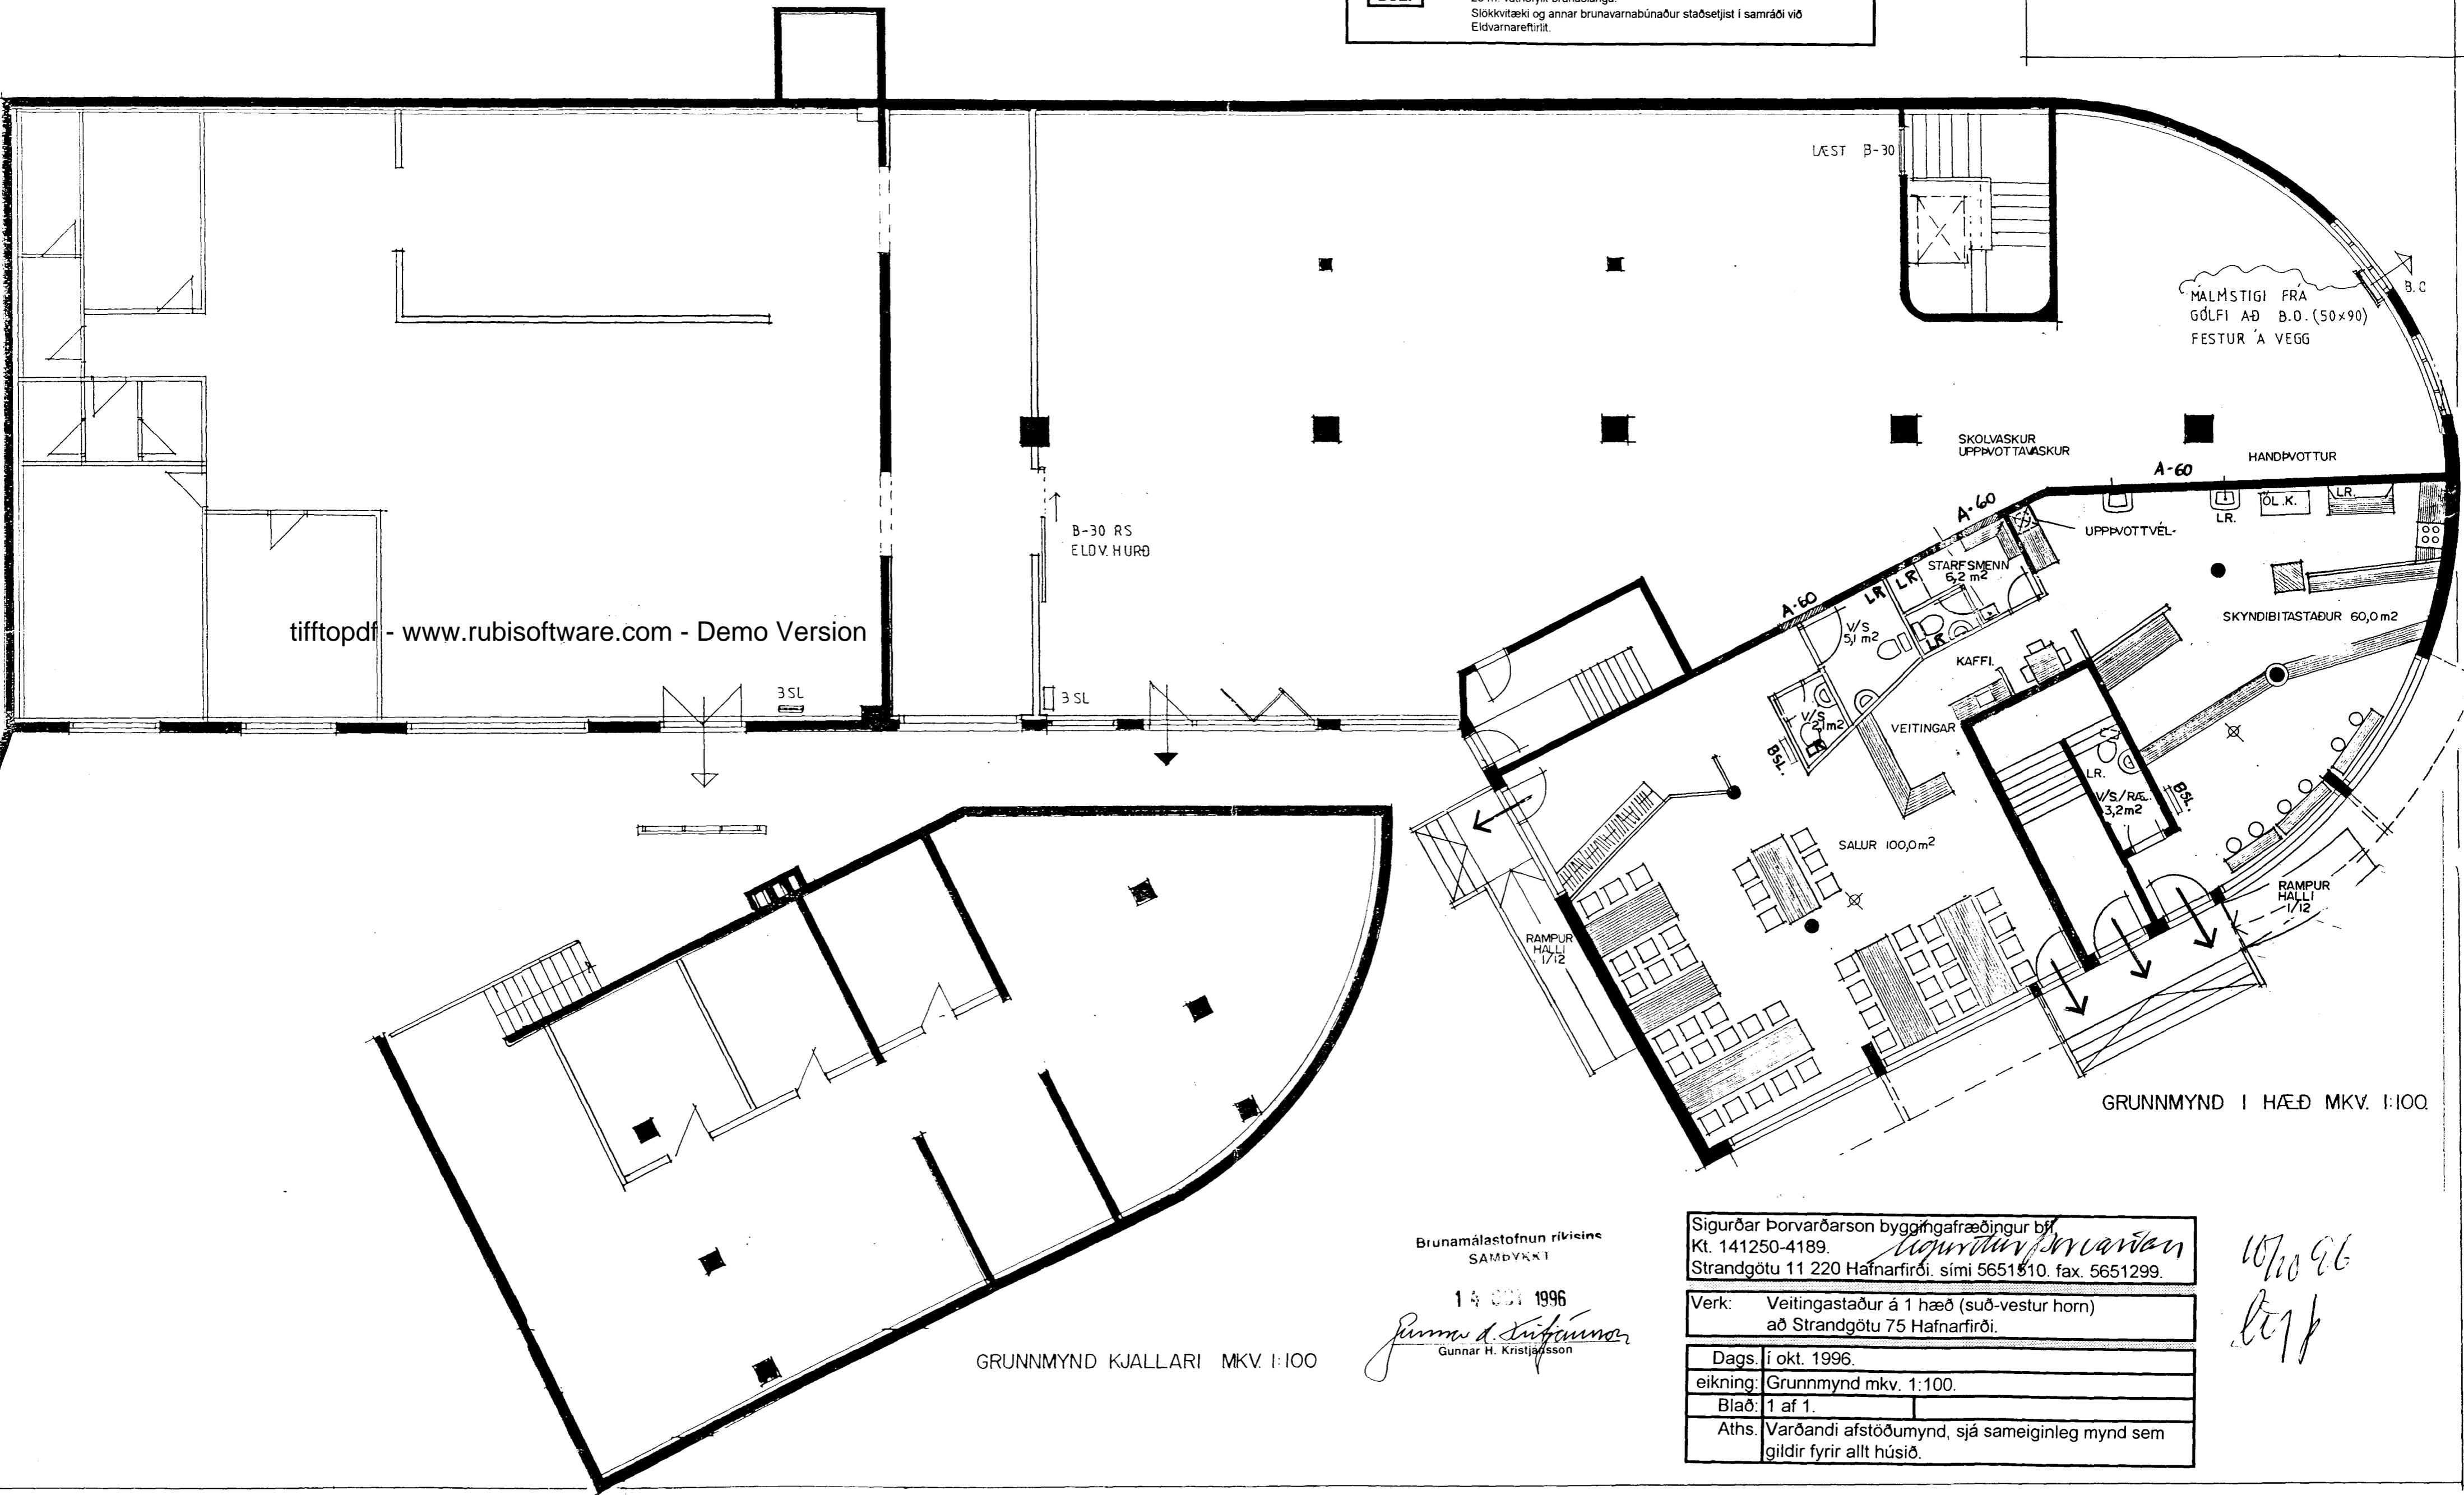

tifftopdf - www.rubissoftware.com - Demo Version

GRUNNMYND KJALLARI MKV. 1:100

GRUNNMYND I HÆÐ MKV. 1:100

Brunamálastofnun ríkisins  
SAMÞYKKT  
14 OKT 1996  
Gunnar H. Kristjánsson

Sigurðar Þorvarðarson byggingafræðingur bfl.  
Kt. 141250-4189.  
Strandgötu 11 220 Hafnarfirði. sími 5651510. fax. 5651299.

Verk: Veitingastaður á 1 hæð (suð-vestur horn) að Strandgötu 75 Hafnarfirði.

Dags: 1. okt. 1996.

eikning: Grunnmynd mkv. 1:100.

Blað: 1 af 1.

Aths. Varðandi afstöðumynd, sjá sameiginleg mynd sem gildir fyrir allt húsið.

10/10 96  
Erf