


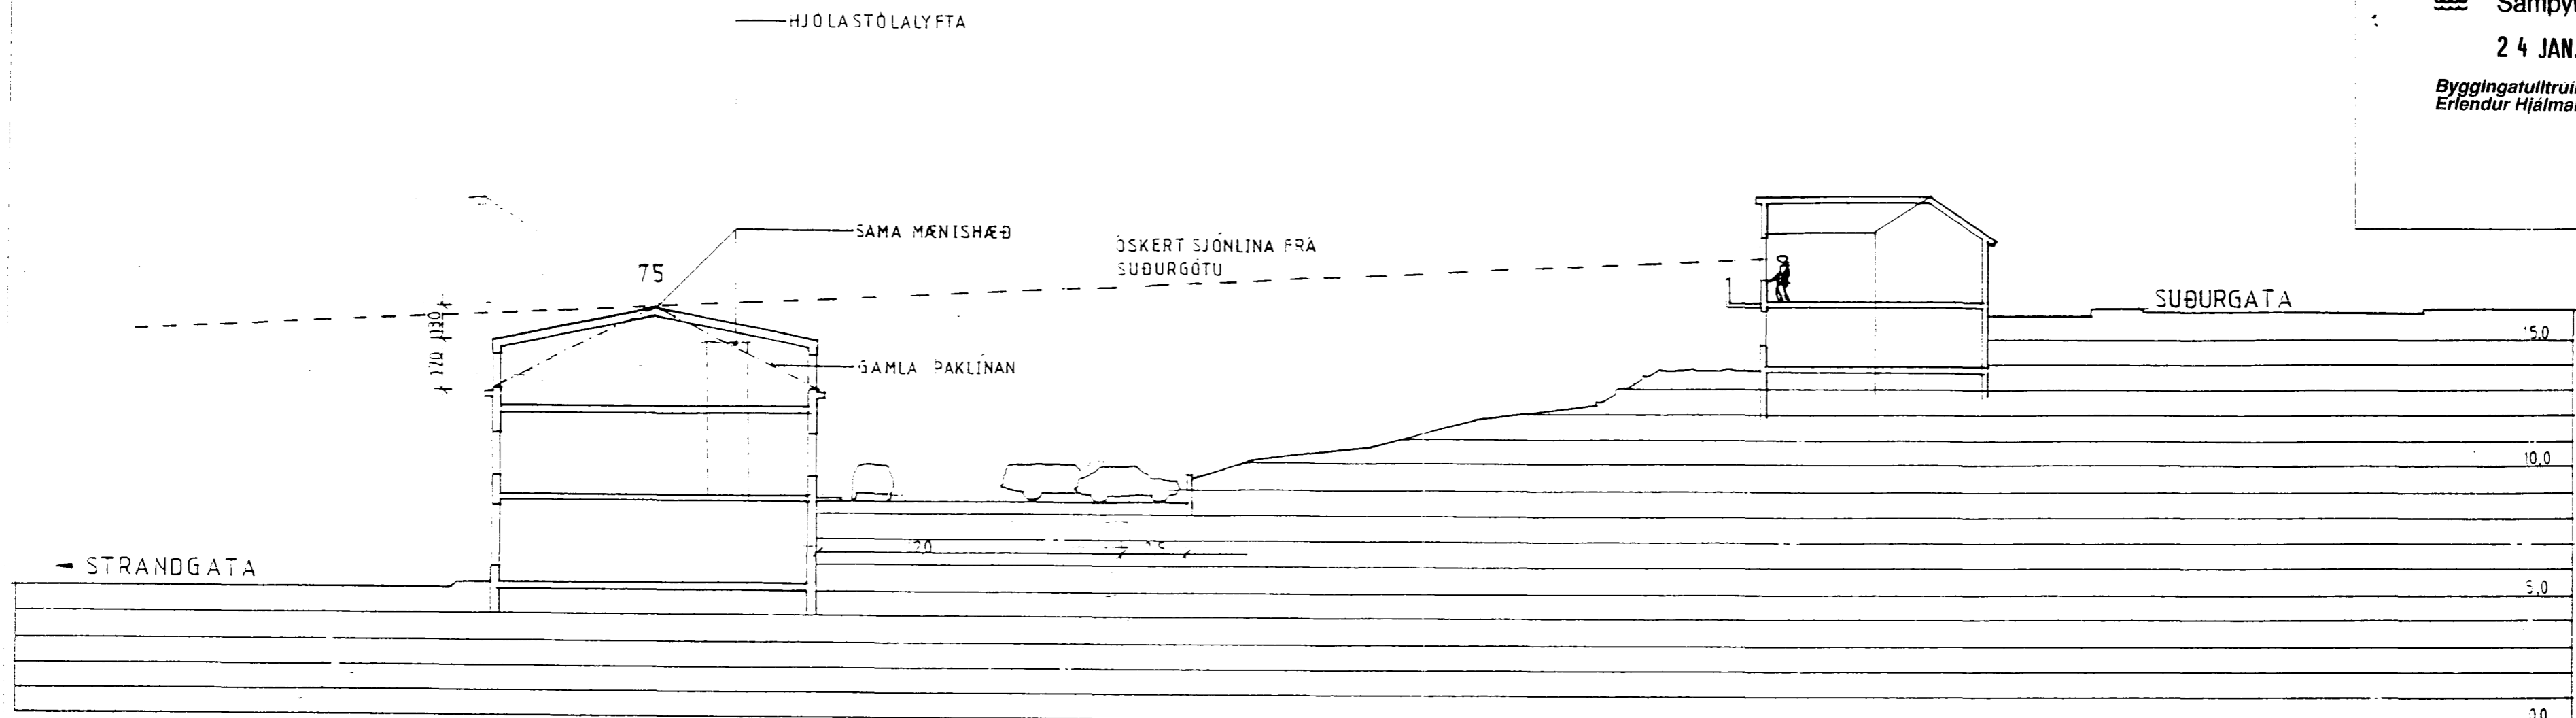

Samþykkt þann

24 JAN. 1997

Byggingatulltrúinn í Hafnarfirði
Erlendur Hjálmarsson



09-09-96
AFSTÖÐUMYND SAMRÆMD V/LÖEARFRÁGANGS

FJÖLDI BÍLASTÆÐA:


EFRA SVÆÐI: 25 (Þ.A. 1 FYRIR FATLADA)

NEDRA www.rubissoftware.com - Demo Version

ALLS 52 STÆÐI

SAMÞYKKI MEDEIGENDA-STRANDGÖTU 75

SPENTRÁKA

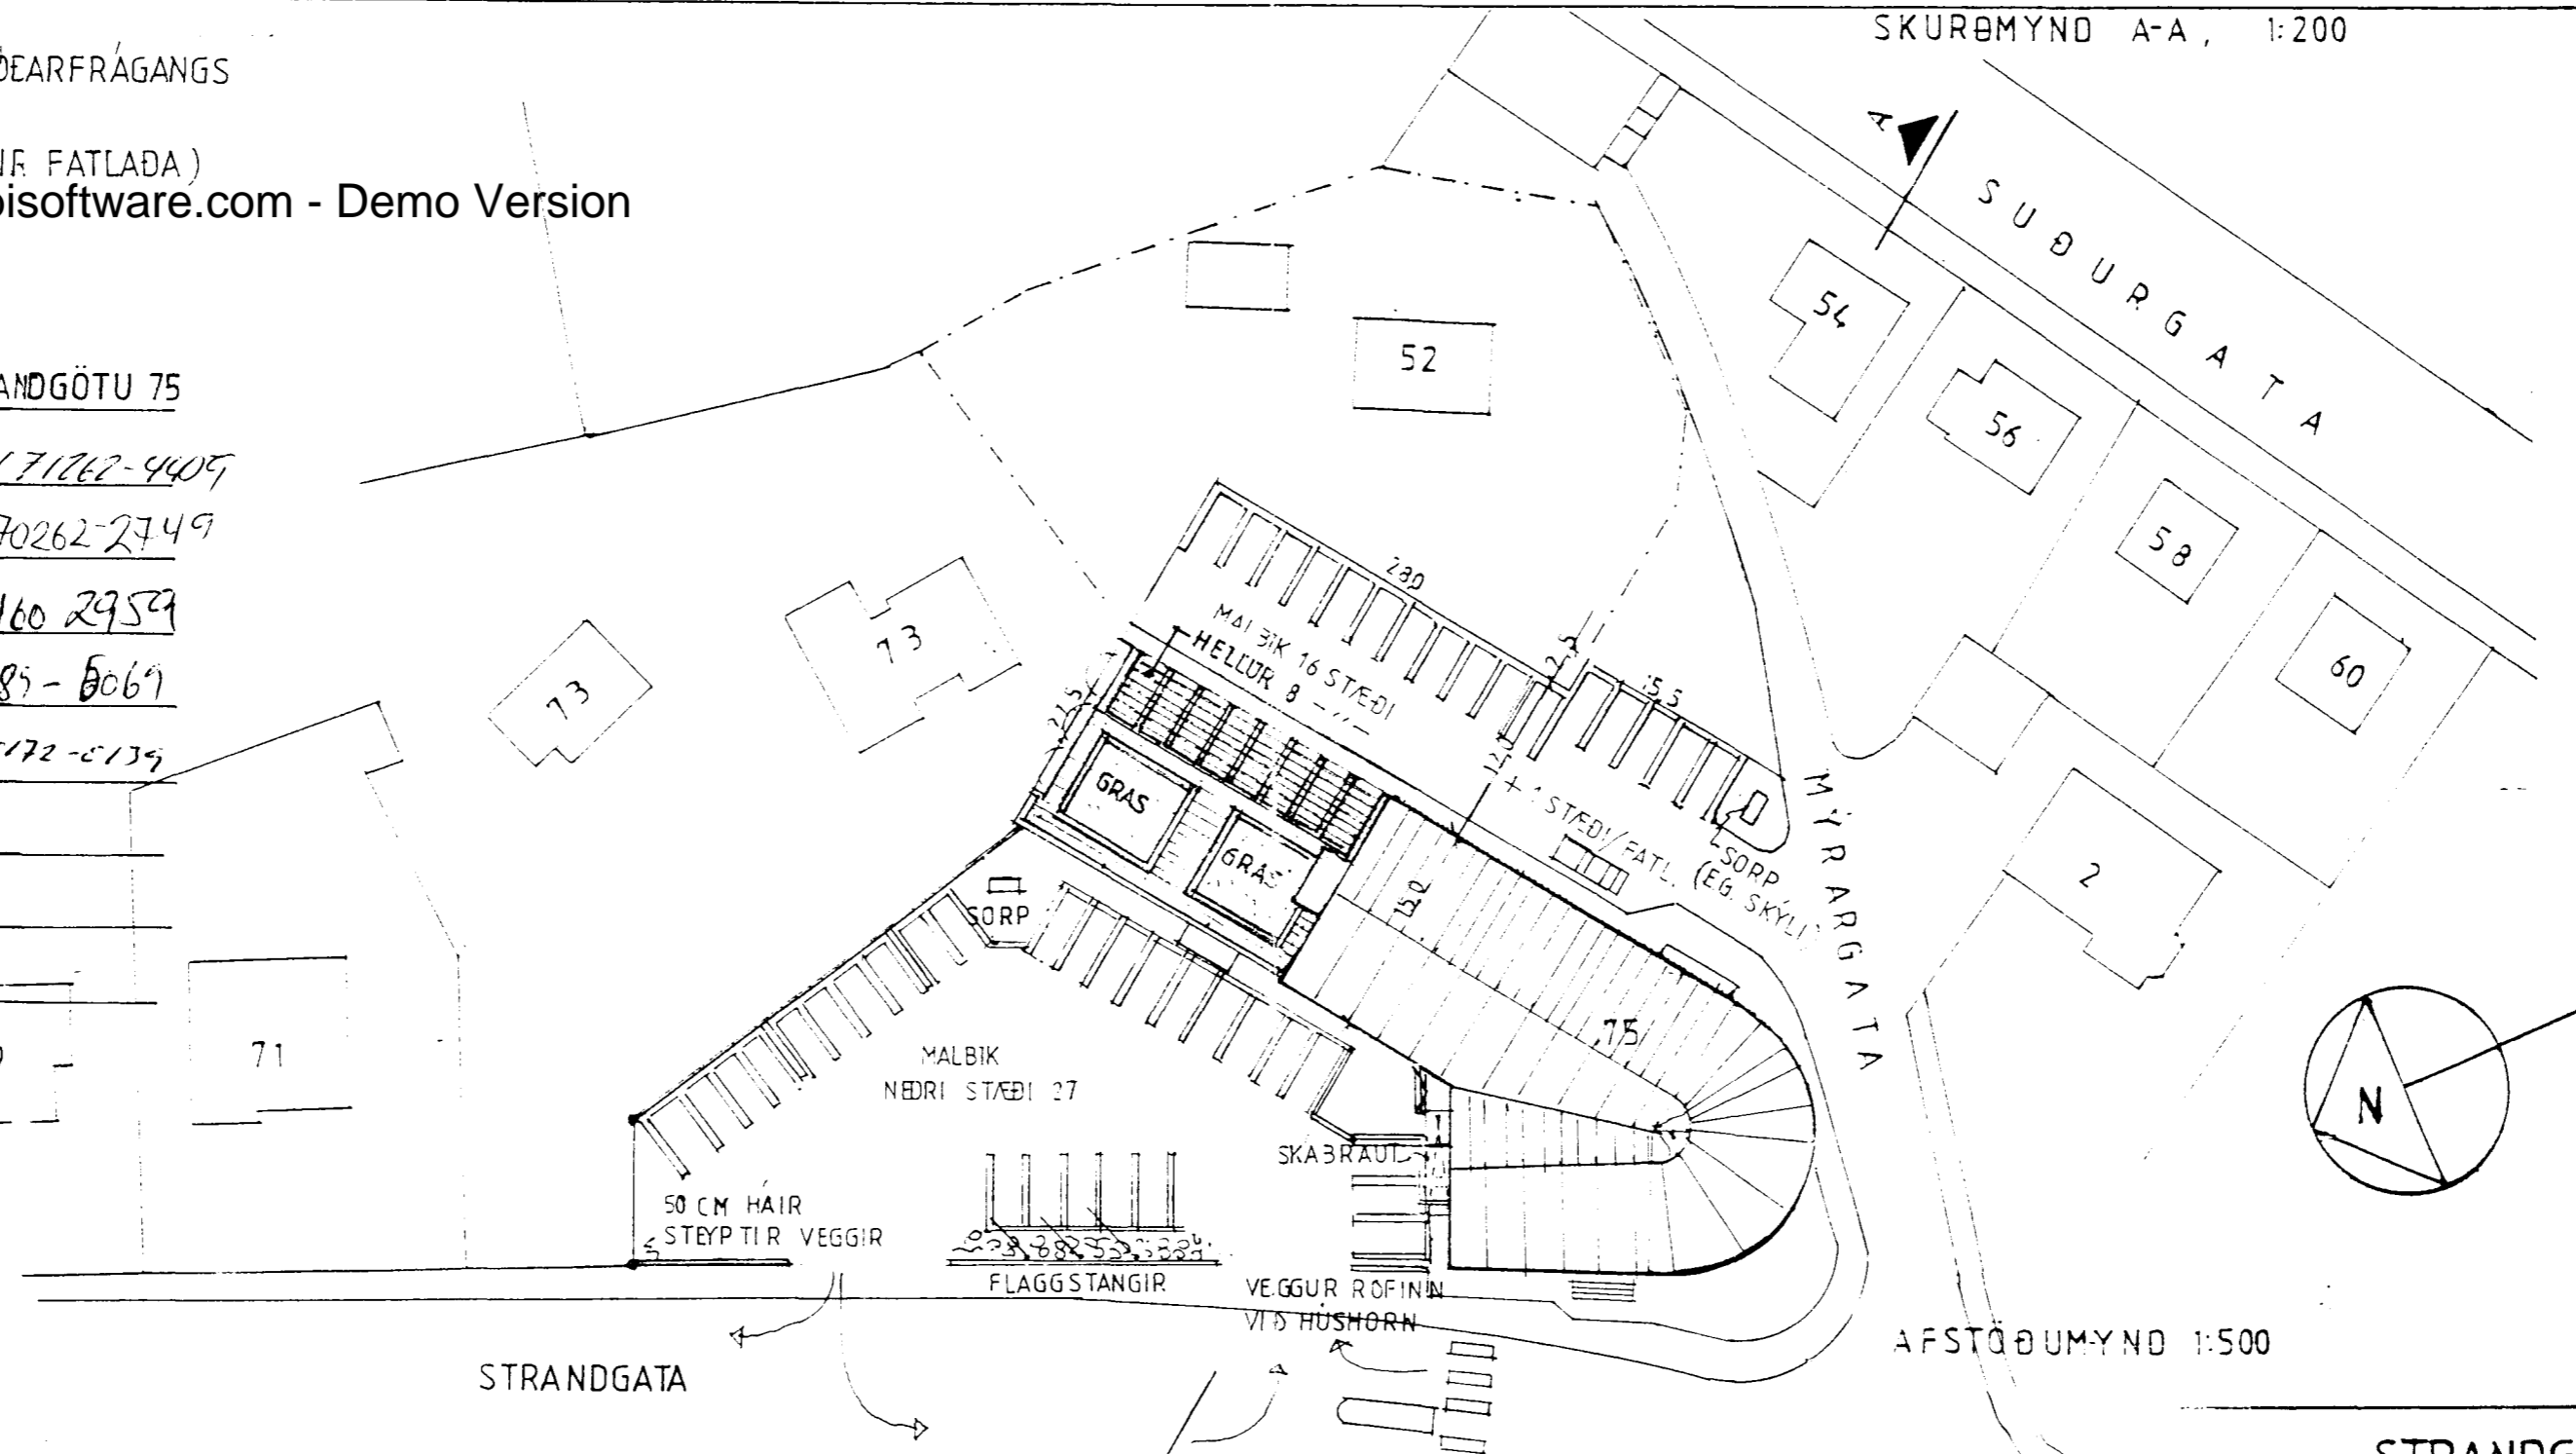

SKURÞMYND A-A, 1:200

STRANDGATA 75.

Stækkun þakhæðar
fermetrar: 699 m²
rúmmetrar: 2.166 m³

Þakhæð er steinsteypt, einangruð og klædd að utan með þakstáli eða piötum. Þakvirki er timbur og stálbitar. Stál er á þaki og þuggar eru tréþuggar.

9/10 96
comp. ssm kommitti hluta huss.
Lögurinn þessantúson

HAFFABORG
200 KÓPAVOGGI
11 MARS 11 57
15 45 24
14 46 20 80
10 4 09 57 10 22 9

BREYTING, FRÁGANGUR LÖBAR
09-09-96, 12-09-96

Erlendur Hjálmarsson

STRANDGATA 75, HAFNARFIRÐI
BREYTT ÞAKHÆÐ
LYFTA-SVALIR
UTIDYR-SKYGGING
EIGNARHLUTAR
SVARÐ 1:200, 1:500
EIGNARHLUTAR
11-03-96

01