


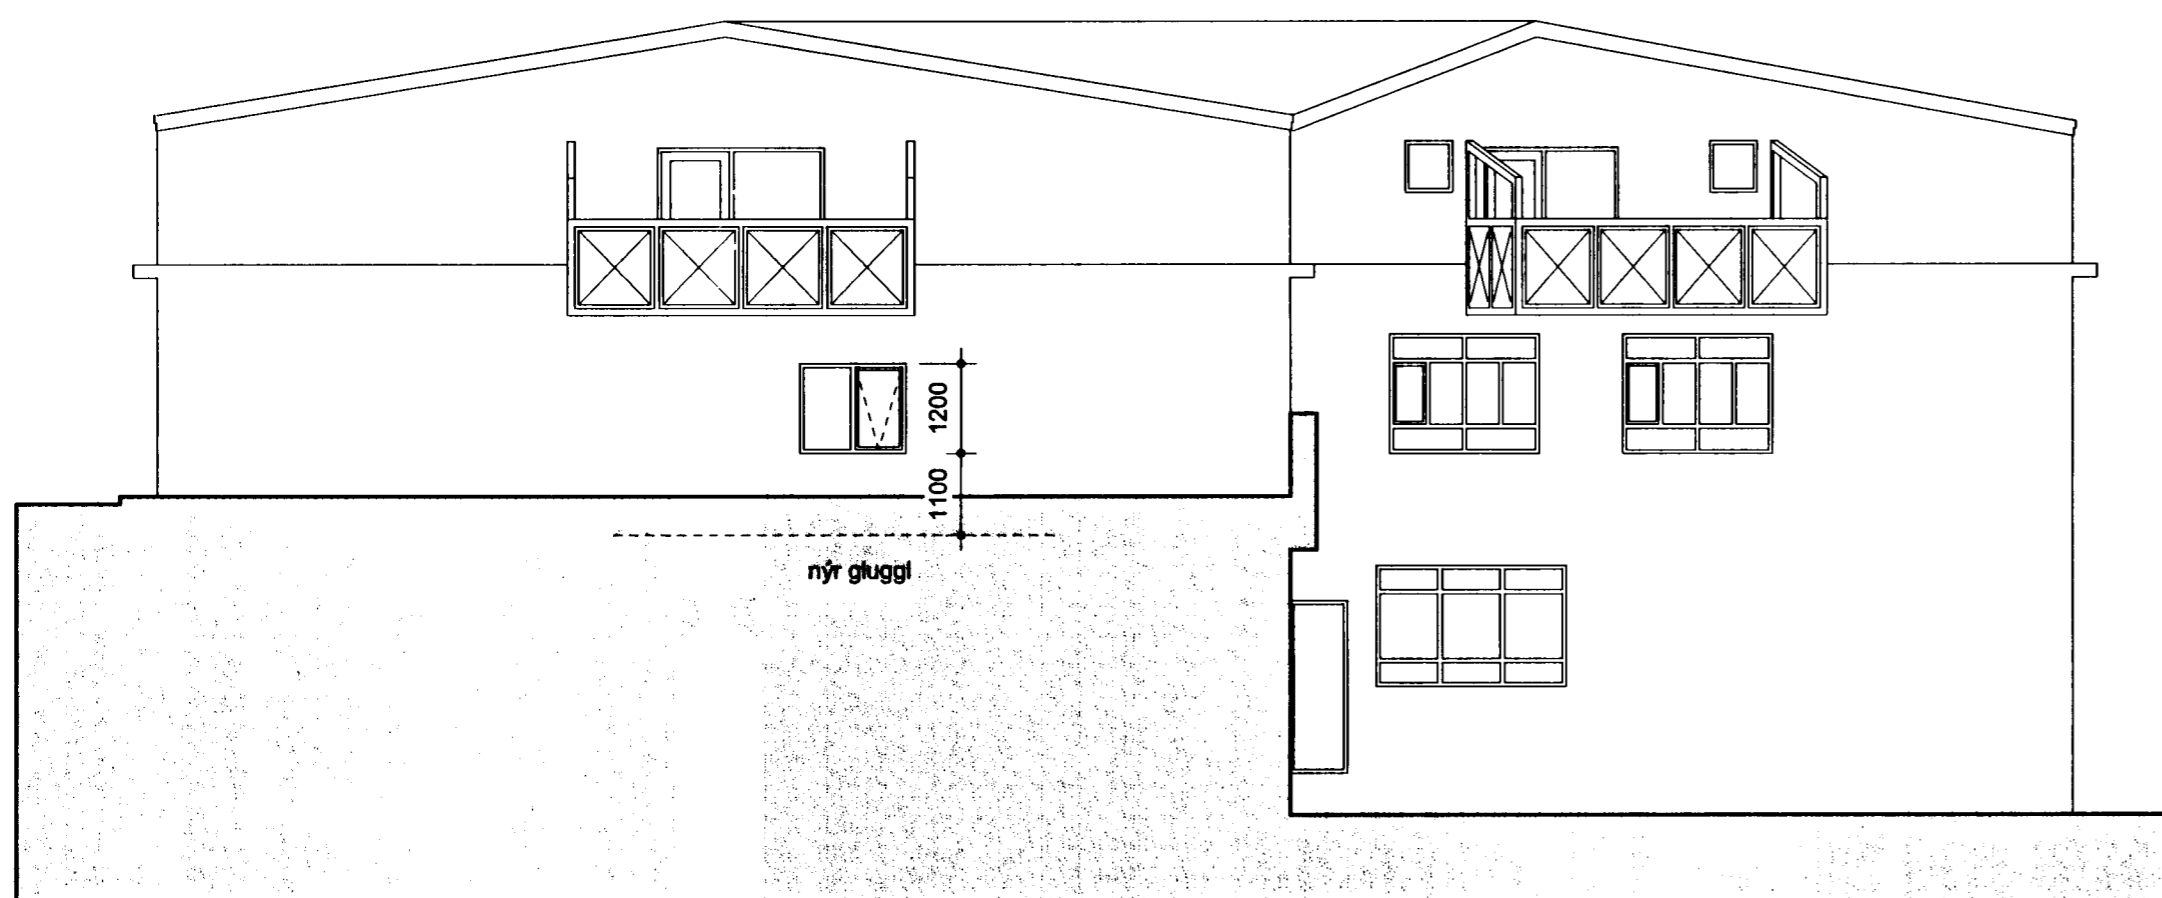

Útlit til suðausturs, 1: 100



Útlit til suðausturs, 1: 100

Undirritaðir eigendur að Strandgötu 75 í Hafnarvíðri eru samþykktir breytingum sem fram koma á teikningum A 1.01 og A 1.02

L. DYRA ehf. og nýv sjálfst.

Jóna Þorvaldsson

Fl. Ólafsson ehf.
María Ólafsd.


Fl. Sindra ehf.
Brynjólfur Rannsókn

Fl. Sjúkrahússins Hafnarvíðar ehf.

Hesablaug Samvalla

Fl. Sjúkrahússins ehf.

Hesablaug Samvalla

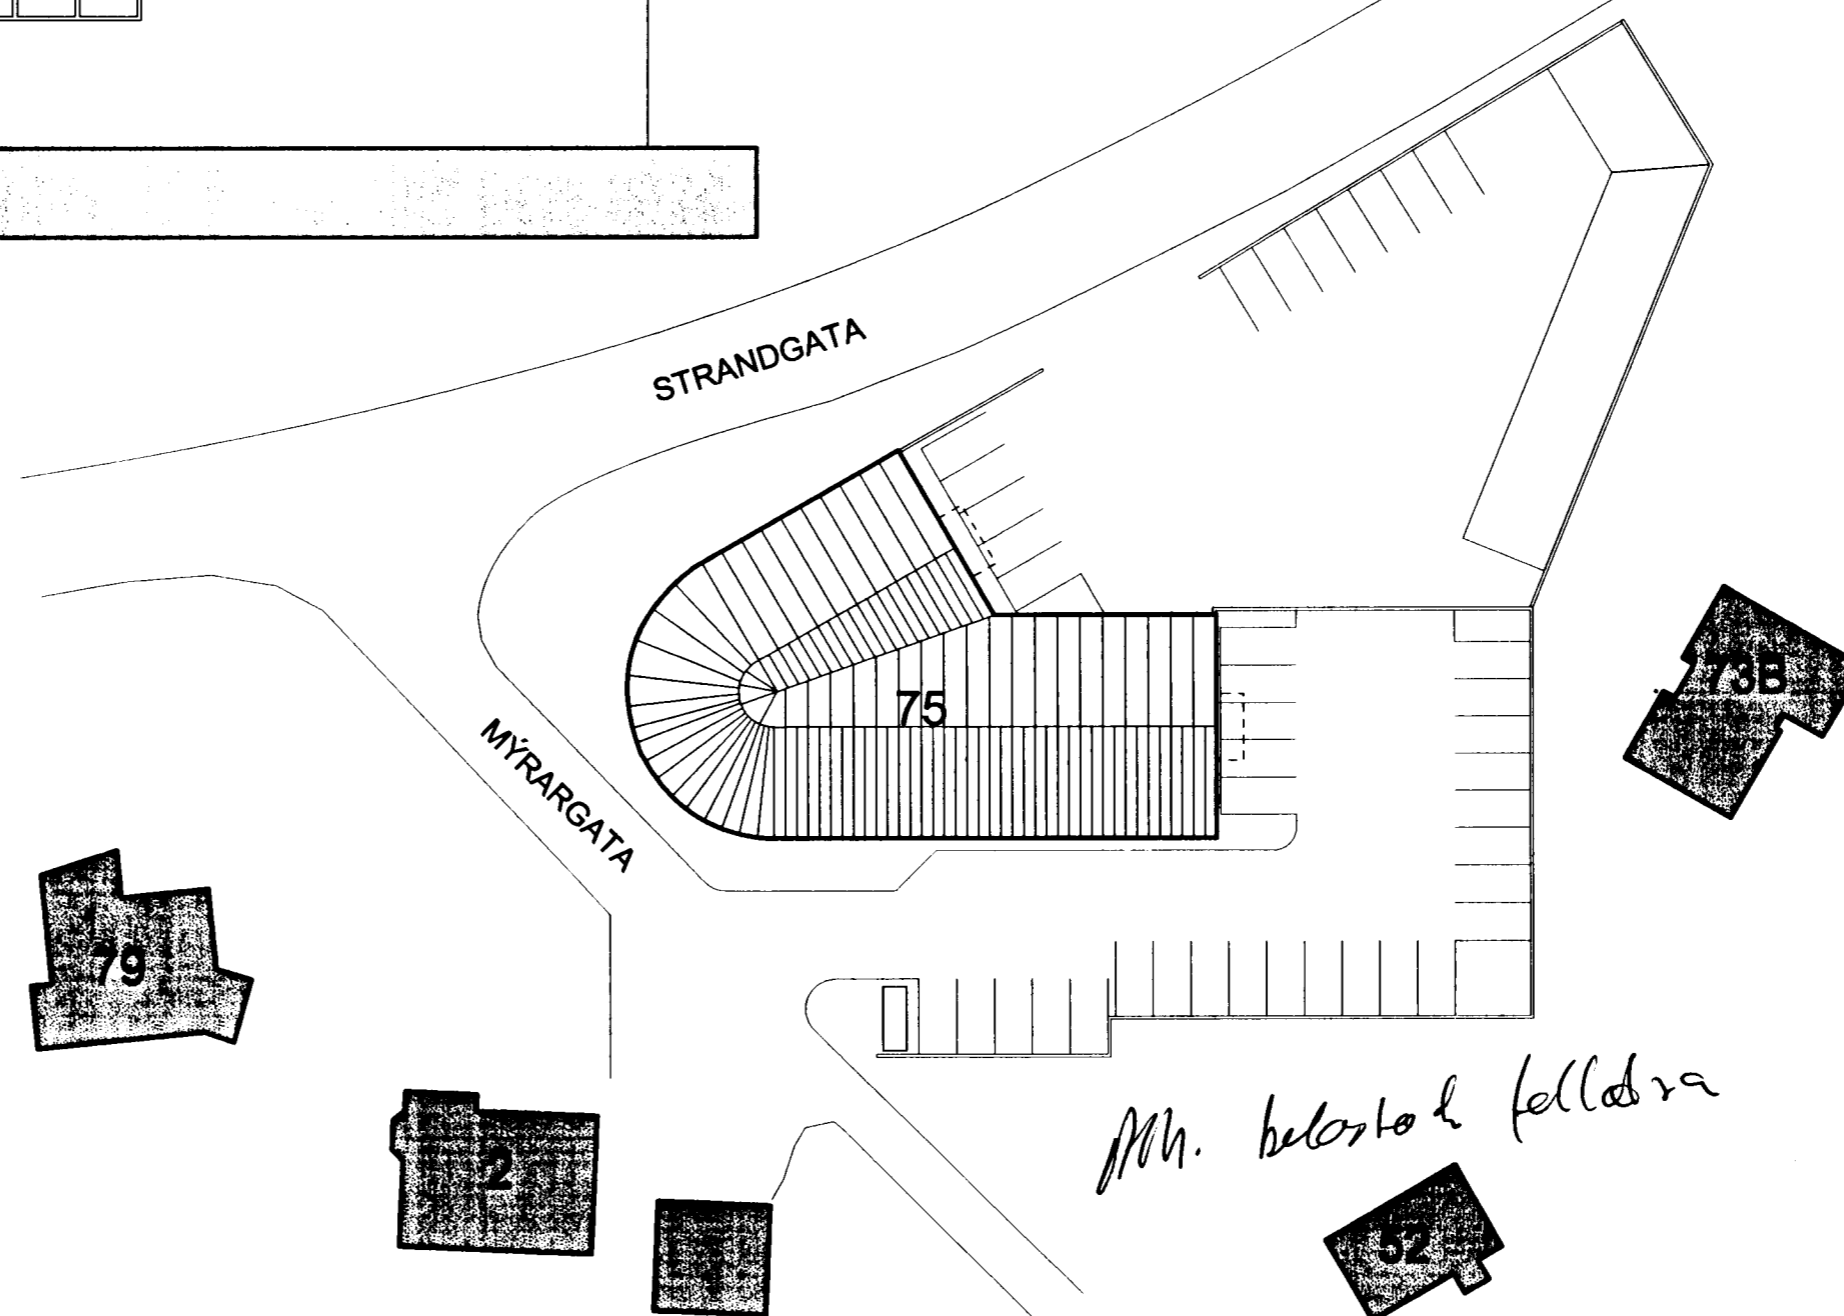

Afstöðumynd, 1: 500

- Eftirfarandi breytingar eru gerðar á núverandi húsnæði:
1. Opnað er á milli eignarhluta 02-01 og 02-02.
 2. Öll hæðin verður einn eignarhluti og lögð undir starfsemi sjúkrahússins.
 3. Við stækkun húsnæðisins er innra fyrirkomulagi breytt.
 4. Útliti aðalhurðar er breytt og nýr gluggi settur á norðausturhlíð.
 5. Lyftugati á milli hæða er lokað með REI 60.

Við stækkun húsnæðis Sjúkrahúsfaranns ehf koma meðferðarherbergi í stað opinna meðferðarklefa.

Út-lýsing og staðsetning reykskynjara og slökkvitækja veða gerð í samráði við eldvarnareflirlit.

Öll lokað rými eru loftræst.

Strandgata 75, Hafnarf.

efni: útlit og afstöðumynd

mkv.: 1:500 og 1:100

dags: 9.2.2005

kanon arkitektar ehf

Halldóra Bragadóttir
Helgi B. Thóroddsen
Þórður Steingrímsson
Þorkell Magnússon

Laugavegi 28 101 Reykjavík
sími 552 6166
fax 562 8253
netfang kanon@kanon.is

telknað: Helgi B. Thóroddsen, kt. 100261-3249

Helgi B. Thóroddsen teikn. nr.

A 1.01