Byggingarefni: Strandgata 75, Hafnarfirði						Byggingar: Ostamannsins hf/Óskar																			
Landnúmer:	122433					Kjartansson																			
Matsnúmer eignar:	01					Dags.: 24/3/1999																			
Upplýsingar og lýsing						Stærðir																			
		Malbikið				2.686,4	0,0	31,0	31,0	2.594,2	7,1				6.346,9		3.362,5		2.490,1						7.491,170
		Botn													134,0										
	00	Kjallari				225,3	0,0	3,4	0,0	225,9	3,0				445,1		264,7		225,3						
A	0001	Bílgeymsla	N	0100		225,3		3,4		225,9		2,49	1,49		445,1		264,7		225,3		2,49				491,288
	01	1. hæð				664,1	0,0	17,4	3,4	462,3	7,1				2.022,1		837,7		663,8						
A	0101	Verslunarrými	N	0101		242,1			3,4	147,3	6,0	2,80	4,00		2.677,1		837,7		242,1		3,70		3,70		2.667,888
A	0102	Verslunarrými	N	0102		218,1				218,1	7,7	3,10	3,10		676,1		676,1		218,1		3,10		3,10		675,888
A	0103	Bílgeymsla	N	0103		7,8				7,8		2,80	3,10		24,2		24,2		7,8		3,10		3,10		24,088
A	0104	Bílgeymsla	U	V1		11,0		10,4		11,0		2,80	3,80		42,5		15,8		11,0		3,80		3,80		41,800
A	0105	Tröppugangur	U	A		11,0				11,0															
	04	Þak																							
Aðrar eignir:																									
Lóð:																									
Lóðarhafa gangur á milli hæða eignarhluta 01-01 og 01-02																									
Samþykkt notkun																									
	Flokur hæð	Númer hæðar	Númer rýmis	Flokur hæð	Rúm nýtt	Opnunar																			
Eignarhald																									
	Flokur hæð	Númer hæðar	Birtingarmynd	Hlutfall m²	Hlutfall %																				

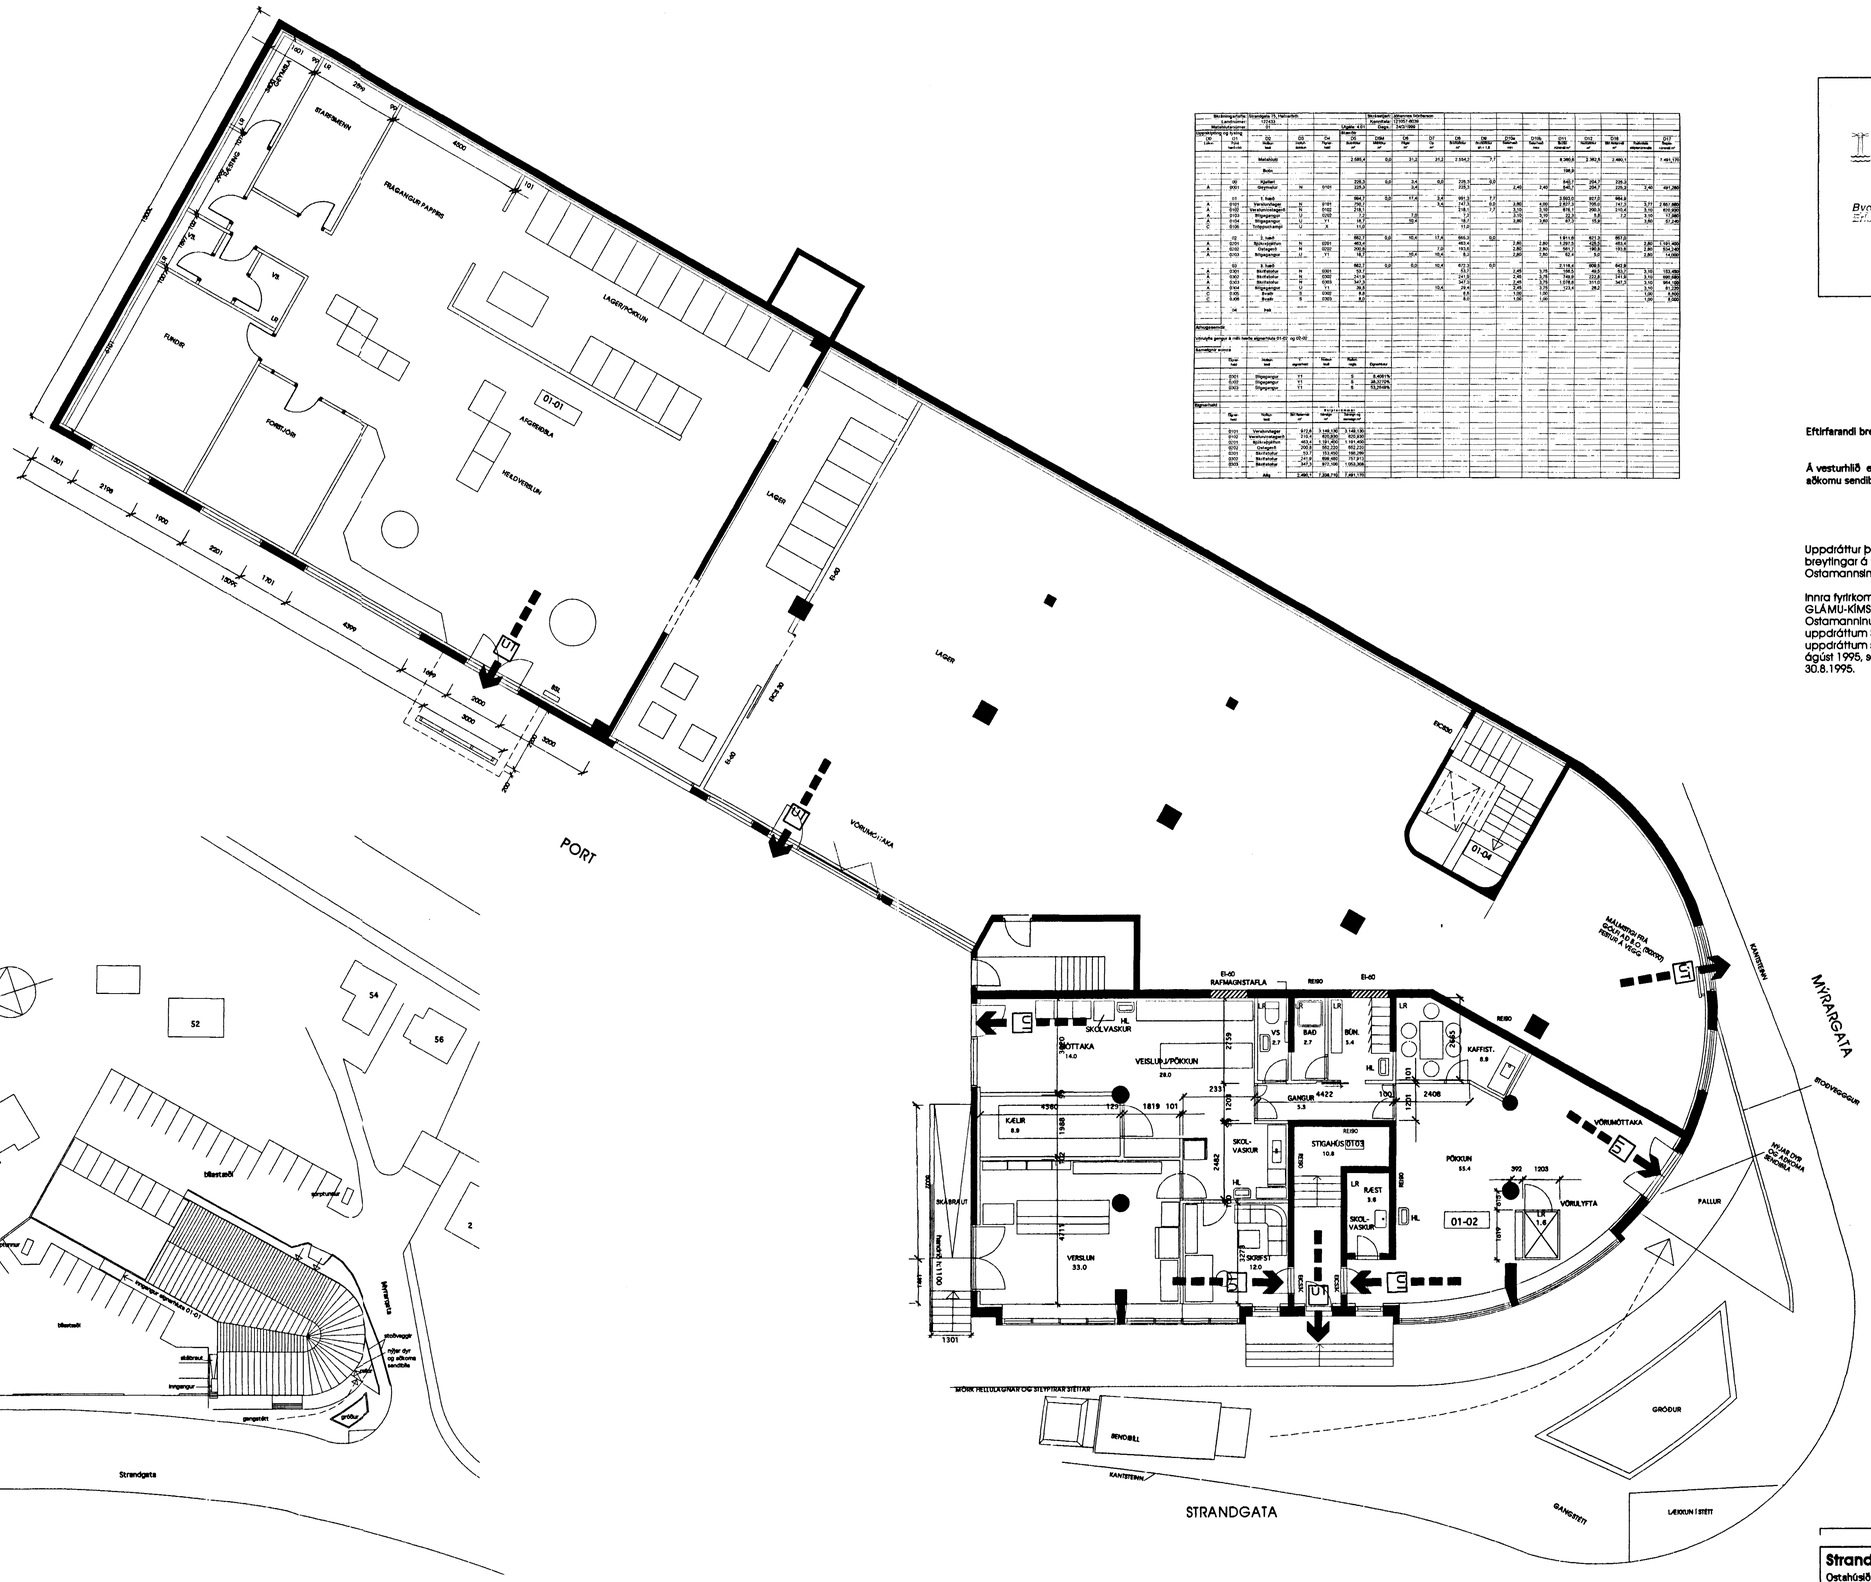

GRUNNMYND 1. HÆÐ

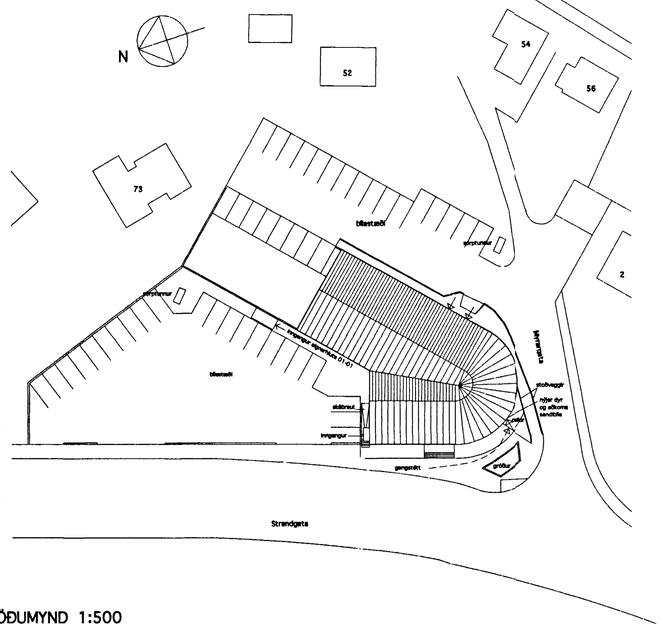

AFSTÖÐUMYND 1:500

Samþykkt bann
0 . . 2001
Byggingarfulltrúinn í Hafnarfirði
Eftirlitsmaður mannvirkja

Eftirfarandi breytingar eru gerðar á húsinu:

Á vesturhlið er sagað nýtt hurðargat og mótuð aðstaða fyrir aðkomu sendibíla.

Uppdráttur þessi er í umboði Ostamannsins hf. og ná breytingar á teikningum eingöngu til eignahluta Ostamannsins hf., eignahluta 01-02.

Innra fyrirkomulag í öðrum eignarhlutum er ekki á ábyrgð GLÁMU-KÍMS arkitekta Laugavegi 164 ehf. og óviðkomandi Ostamanninum ehf.. Innra fyrirkomulag er teiknað eftir uppdráttum Sigurðar Þorvarðssonar dags. í október 1996 og uppdráttum sama aðila dagsettum í janúar 1987, breytt í ágúst 1995, samþykkt í byggingarnefnd Hafnarfjarðar 30.8.1995.

Strandgata 75, Hafnarfirði

Ostahúsið Greiðnitala: 1400 01 84000750 Landnúmer:122433

BYGGINGARNEFNDARTEIKNING

Grunnmynd Jarðhæðar/afstöðumynd **T1.08**

mkv. 1:100

26.04.1999

GLÁMA / KÍM

Arkitektar Laugavegi 164 ehf
108 Reykjavík . sí: 560 499 2739
s: 530-8100 f: 530-8101
rit: glamakim@mmedia.is heimasíða: www.mmedia.is/glamakim

Sigurður Halldórsson arkitekt FAÍ kt.100867-2009 . Jóhannes Þórðarson arkitekt FAÍ kt. 131067-6039