Úr Gildi

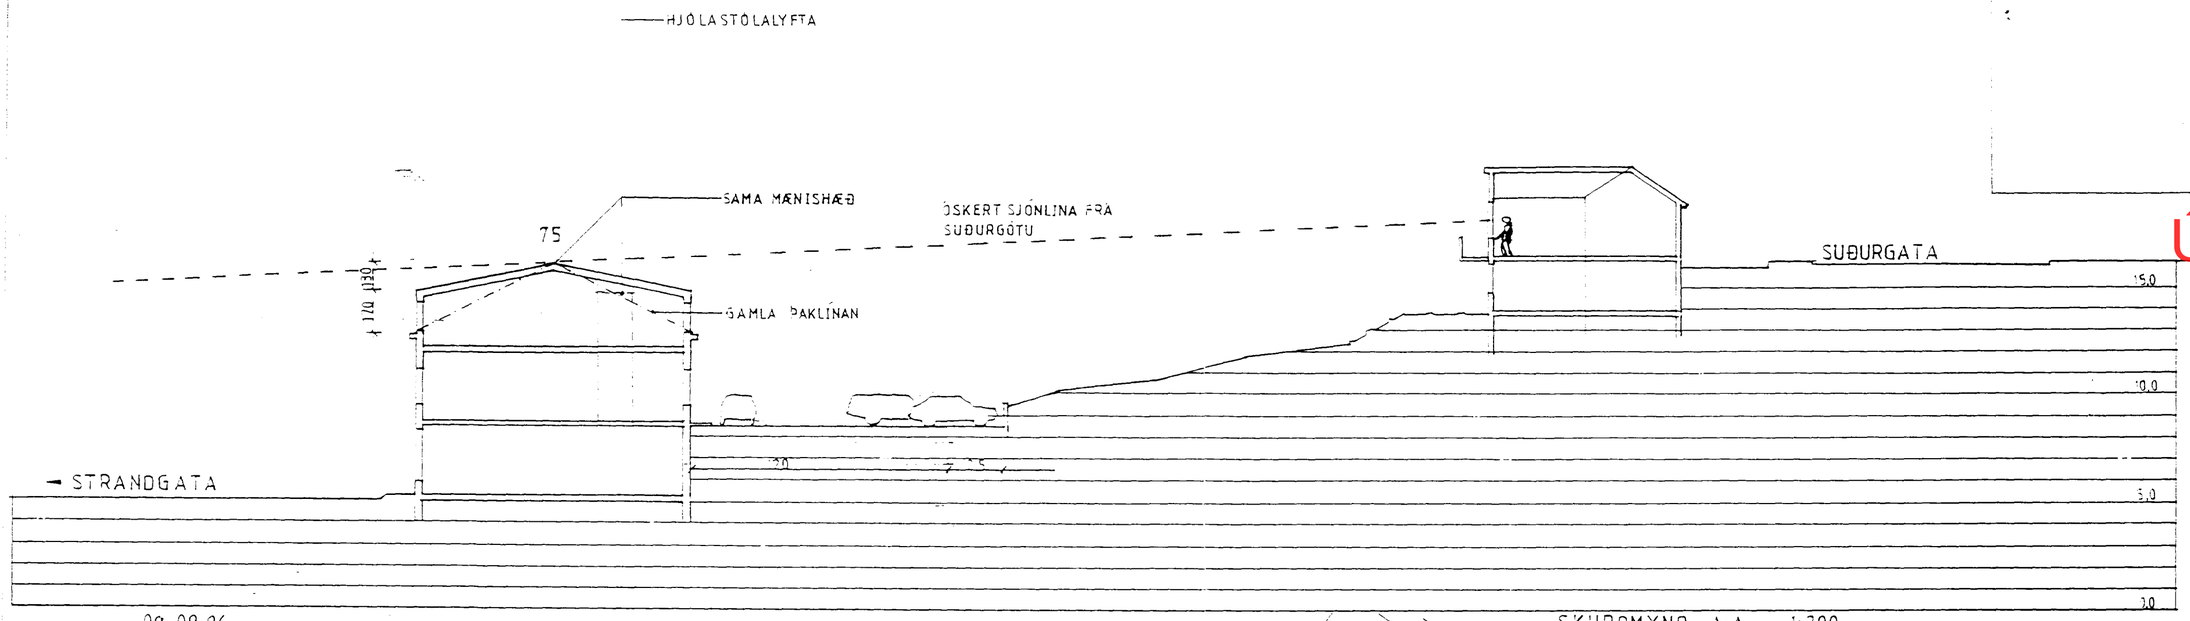

09-09-96
AFSTÖÐUMYND SAMRÆMD V/LÓÐARFRÁGANGS
FJÖLDI BÍLASTÆÐA:
EFRA SVÆÐI; 25 (ÞA. 1 FYRIR FATLAÐA)
NEÐRA " 27
ALLS 52 STÆÐI

SAMÞYKKI MEÐEIGENDA STRANDGÖTU 75

SKURÐMYND A-A, 1:200

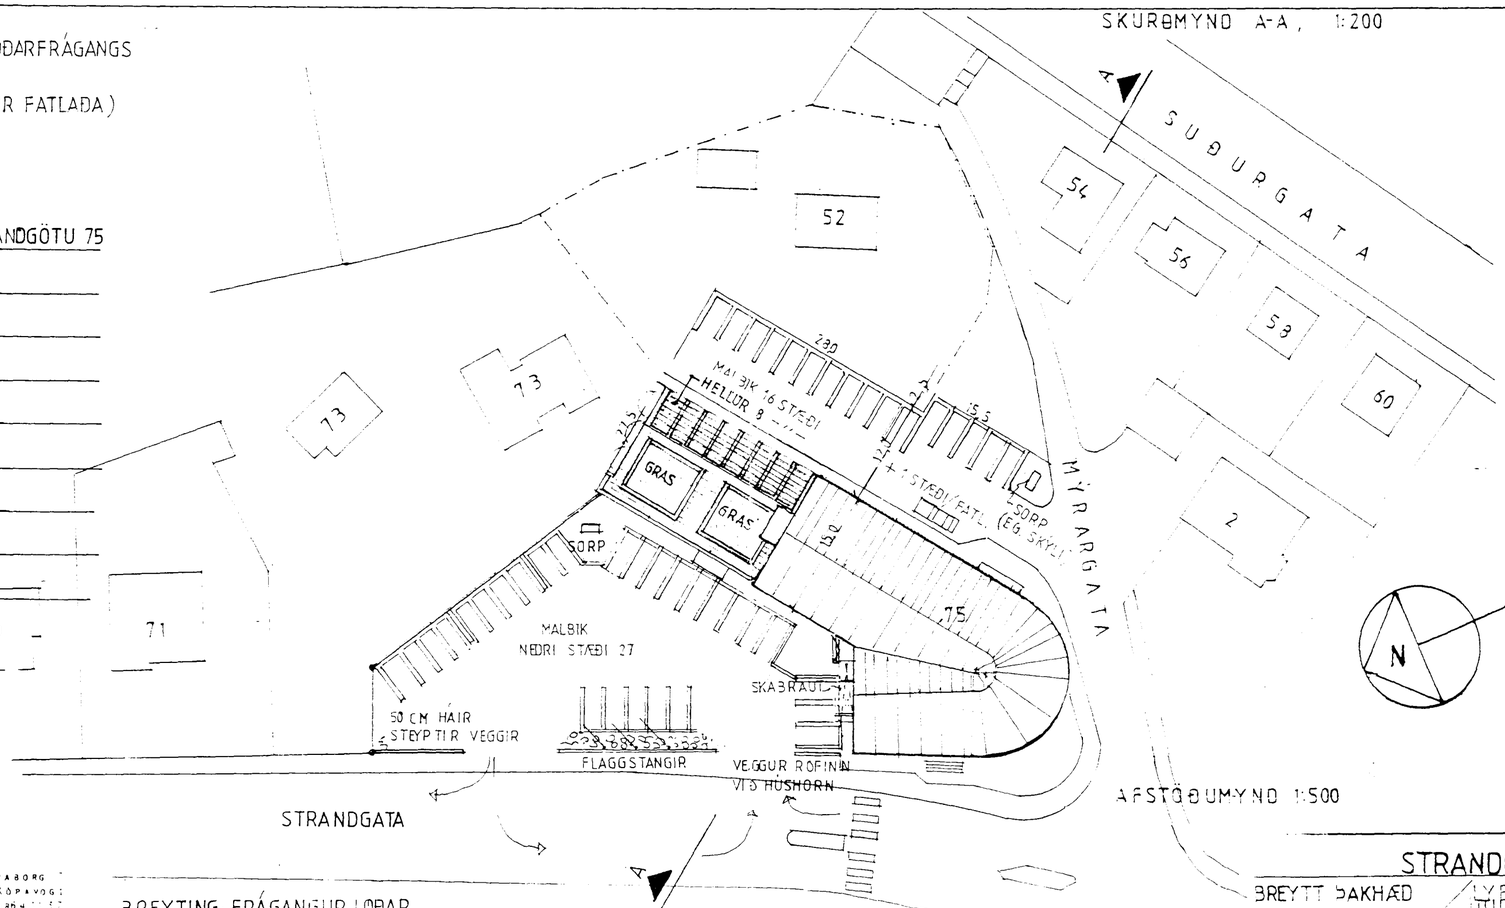

STRANDGATA 75.

Stækkun þakhæðar
fermetrar: 699 m2
rúmmetrar: 2.166 m3

Þakhæð er steinsteypt, einangruð og klædd að utan með þakstáli eða plötum. Þakvirki er timbur og stálbitar. Stál er á þaki og gluggar eru trégluggar.

STRANDGATA 75, HAFNARFIRÐI

BREYTT ÞAKHÆÐ / LYFTA-SVALIR / ÚTIDYR-SKYGGNI / EIGNARHLUTAR
DAGS: 08-11-93 / 28-02-96 / 11-03-96
KVARÐI 1:200, 1:500

01

UL ARKITEKTAR

BREYTING; FRÁGANGUR LÓÐAR
09-09-96, 12-09-96