


AFSTÖÐUMYND 1:500

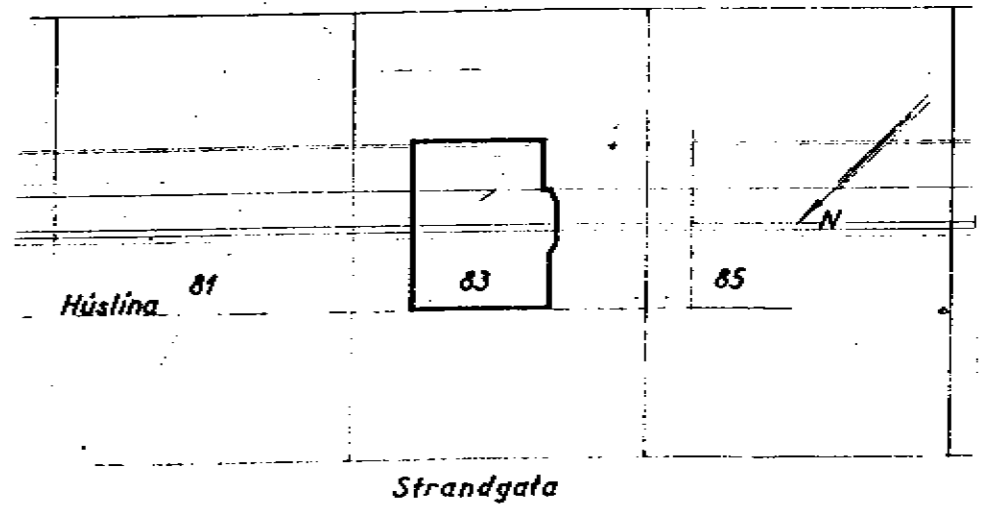

Samþykkt þann
01 JULÍ 2004
Byggingafulltrúinn í Hafnarfirði
F.h. Sigurbjartur Halldórsson

Samþykkt meðgöngu í hinni:
Pjetta Pimona dóttur
Dótt. Bára Bjarnadóttir
Róbert Ólafsson
H. Kousinn
Hullu

Strandgata 83, Hafnarfirði		1
Grunnmyndir, útlit, snið og afstöðumynd.		Dagsetn: Júní 2004
Svanlaur Sveinsson		Mækkvæð: 1:100 1:500
Svanlaugur Sveinsson, Breiðvang 59, Hafnarfirði, sími 555-4032		

SKÝRINGAR
Bræyting á útliti þaks
vegna þakglugga,
Sett inn á teikningu
teiknaðri af Friðþjófi
Sigurðssyni 1955.