SPARISJOÐUR HAFNARFJARÐAR–STRANDGÖTU 8-10.

Skýringar:

Steypa S>300 sement 300 kg/m³
V/S < 0,5, loftinnihald > 6%.

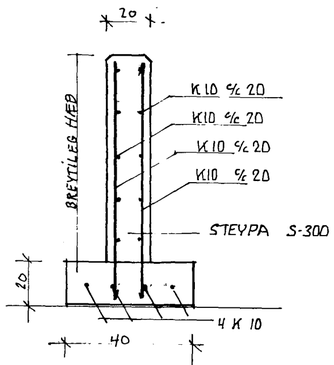

SNIÐ 1 STOÐVEGG M. 1:20.

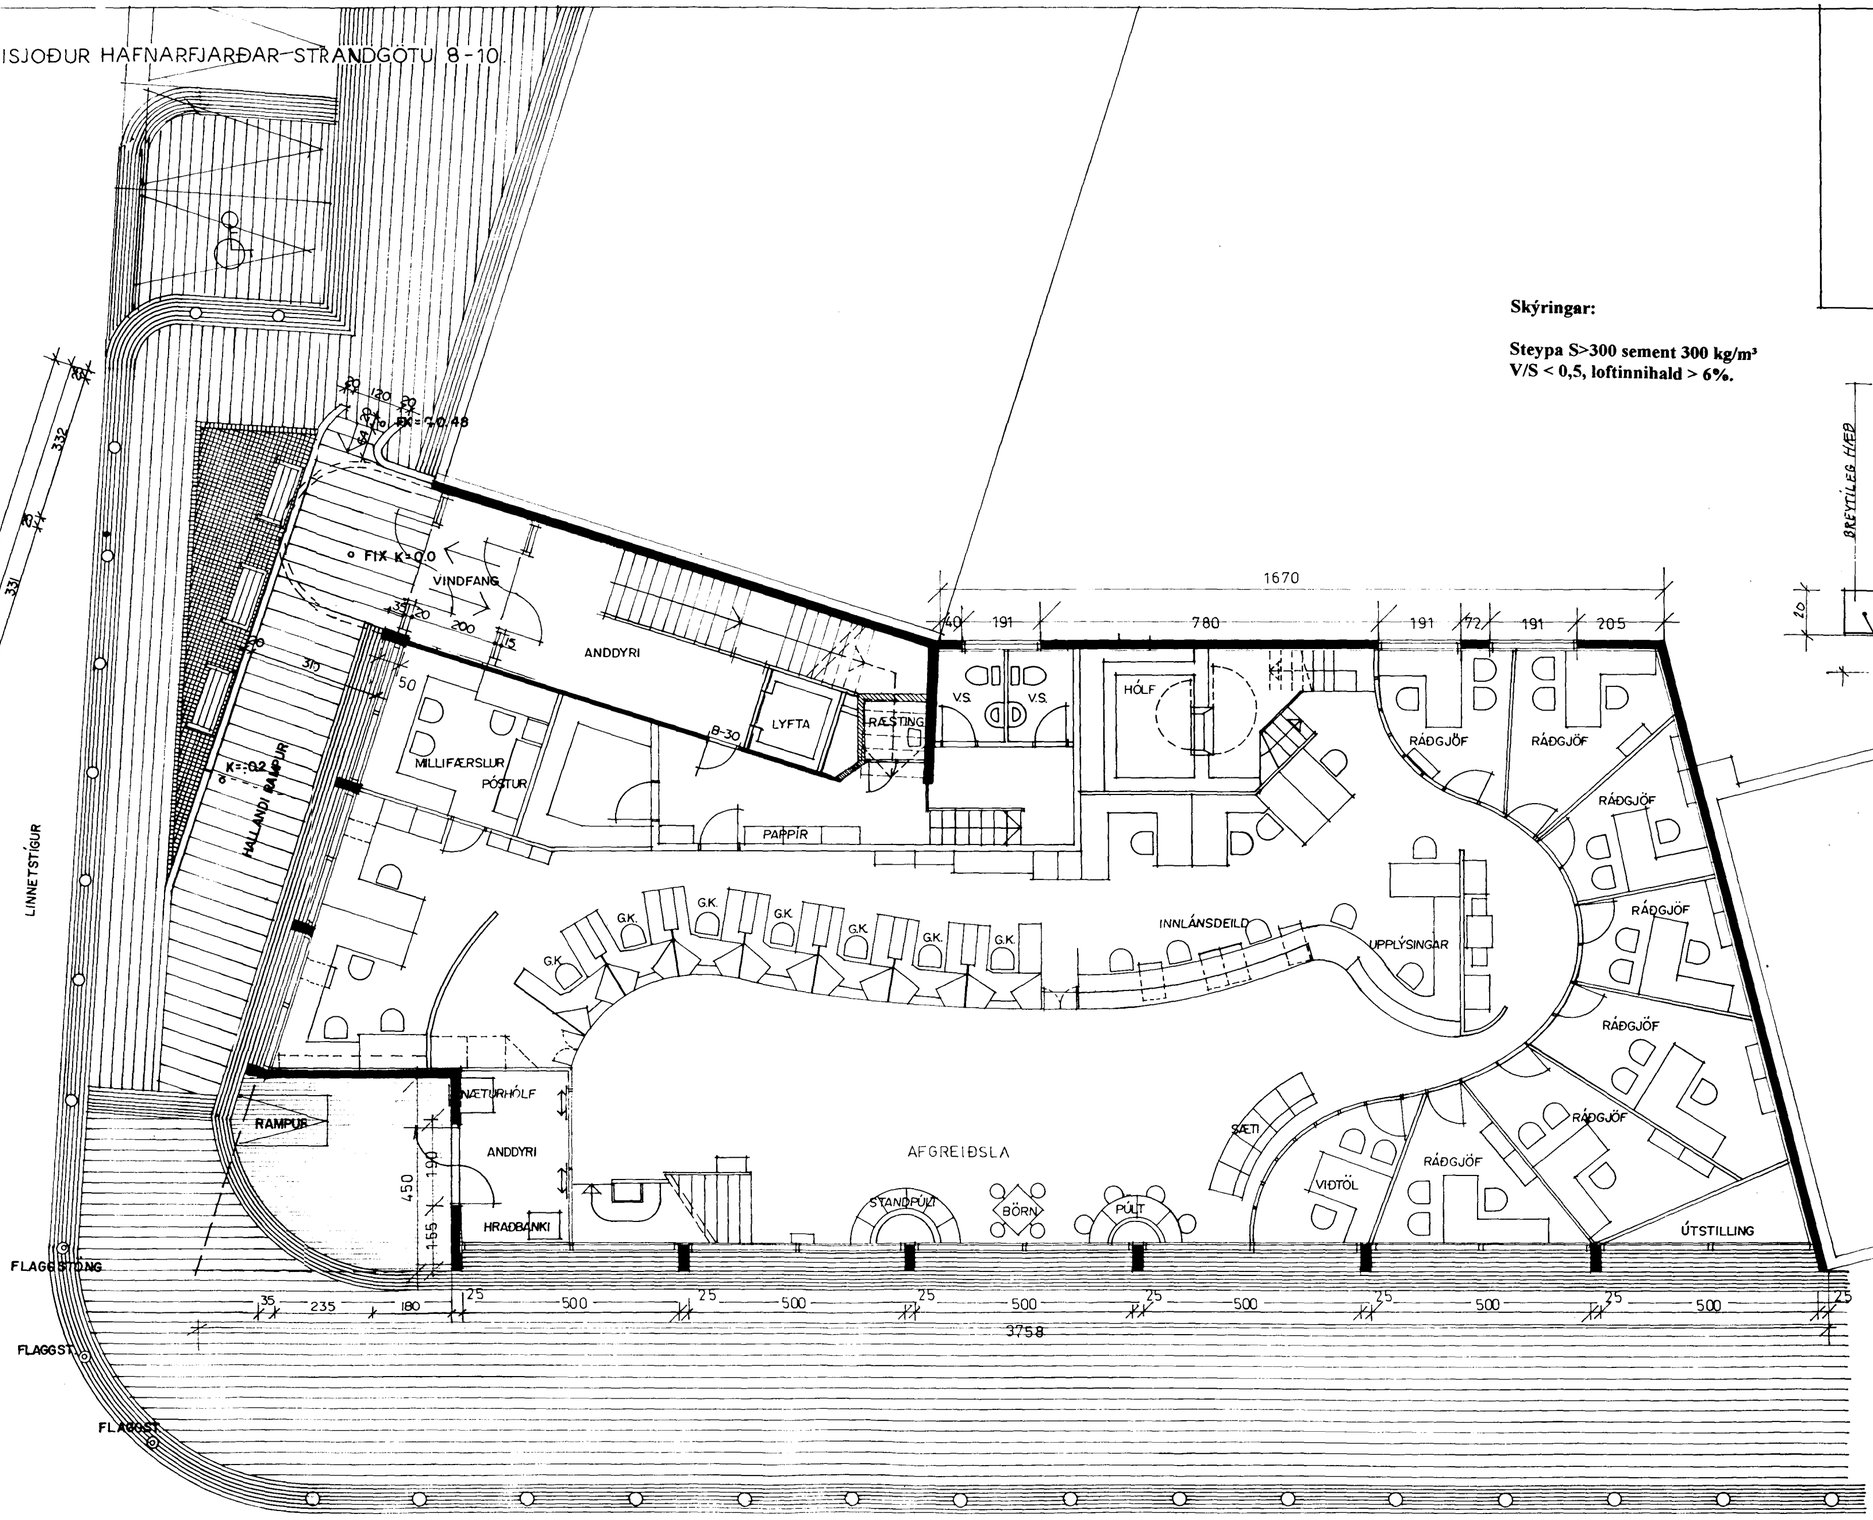

GRUNNMYND 1. HÆÐ M. 1:100.

STRANDGATA

14/10 97
hjb

GRUNNMYND 1. H. BREYTINGAR 'A ÚTVEGGJUM.	BREYTT Í MAÍ 1997. BR. DES 96 **3** BREYTT SEPT. 1994
SIG. ÞORVARÐARSON BYGGINGARFR. STRANDGÖTU 11 HAFNARFIRÐI S. 65 1510	JAN. 82. Sigurður Þorvarðarson.