


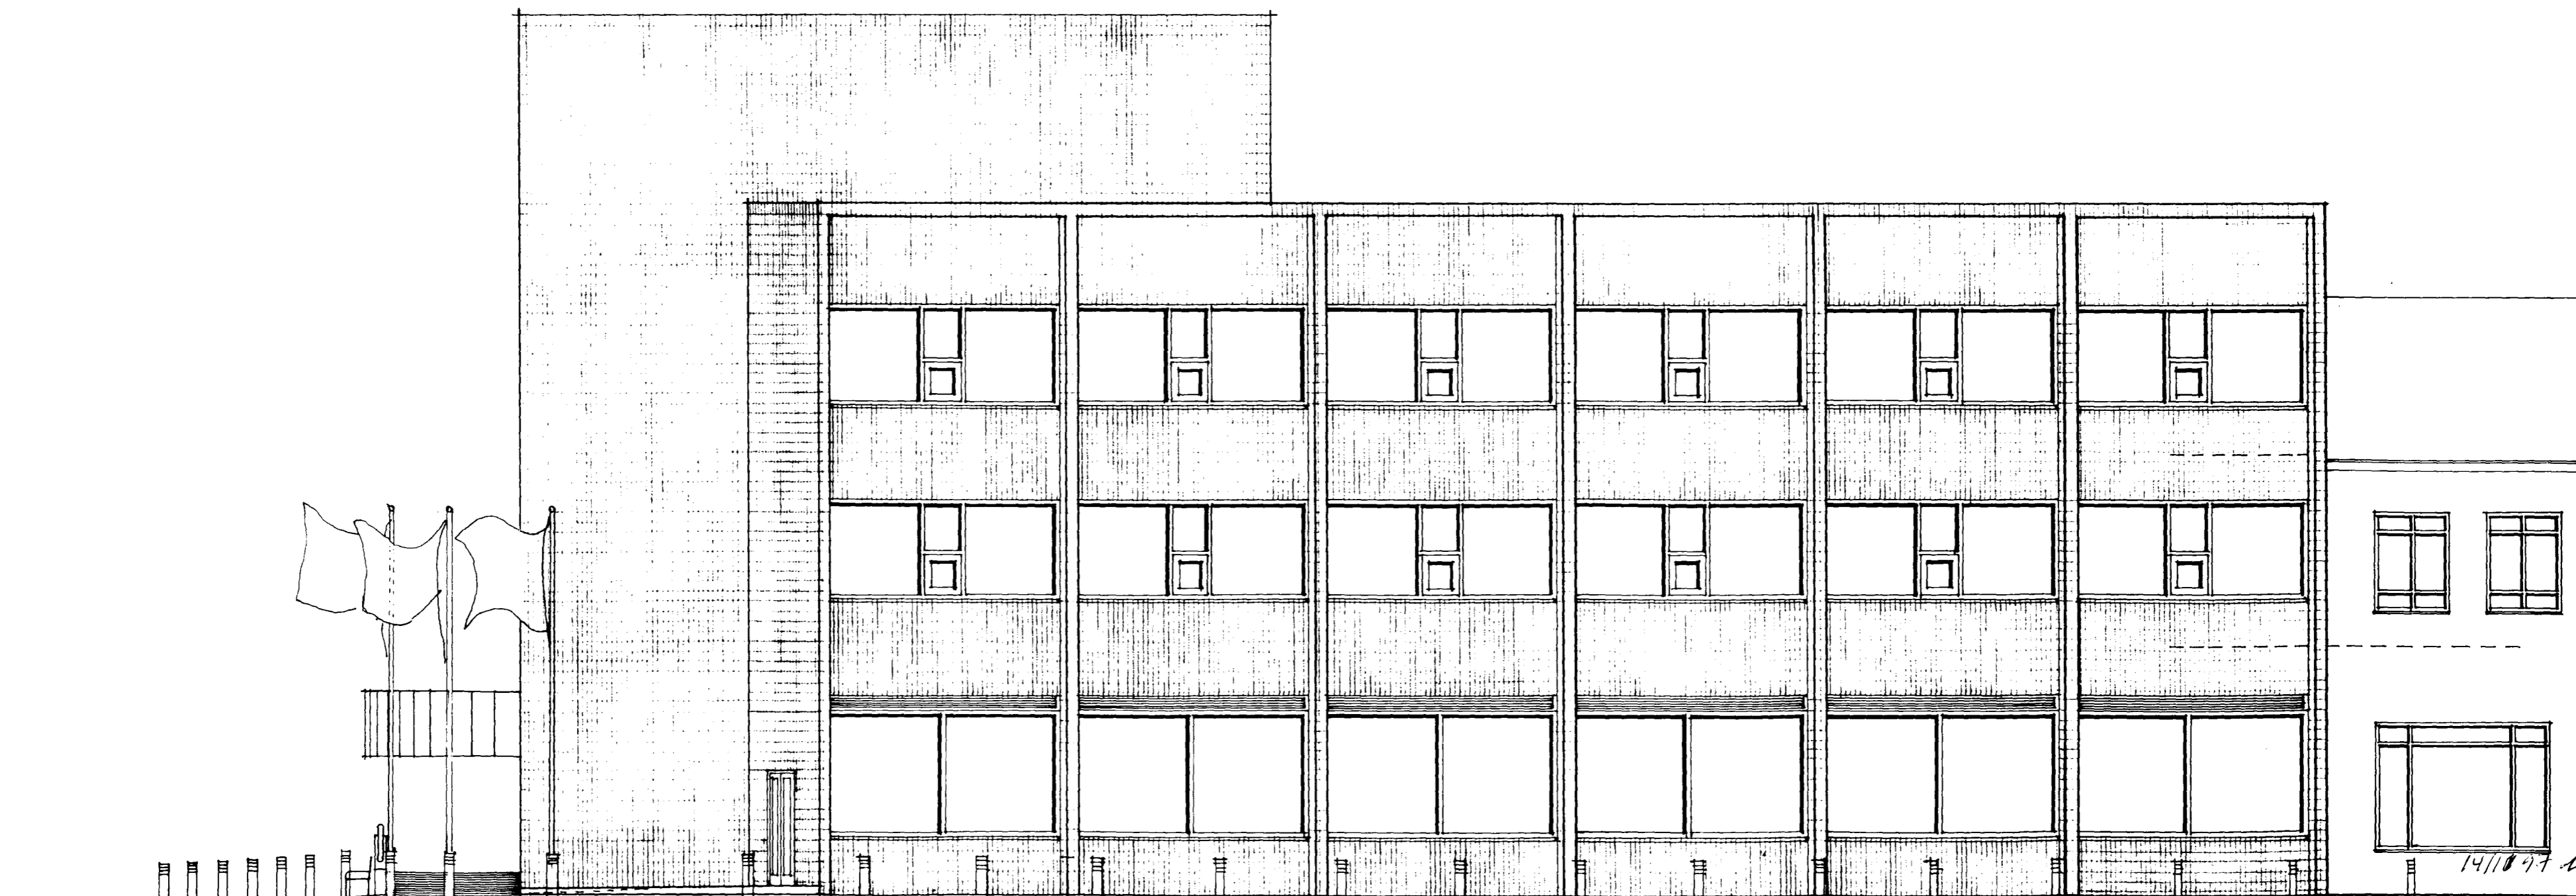

ÚTLIT AÐ LINNETSSTÍG M. 1:100.

Úr Gildi



ÚTLIT AÐ STRANDGÖTU M. 1:100.

ÚTLI TSMYNDIR AF BREYTTUM
ÚTVEGGJUM.

SIG. ÞORVARÐARSON BYGGINGARFR.
BREIÐVANGI 28 HF. S. 54092.

1
BREYTT Í MAÍ 1997.

JAN. 82.
Sigurður Þorvarðarson