


18/2 88 FLOUREIÐING 88

GLUGGABREYTING

Samþykkt á fundi bygginga-  
nefndar þ. 16/6 1982  
BYGGINGAFULLTRÚINN  
Í HAFNARFIRÐI  
E. Jónsson

Sjá allhversumd byggingarfróðun  
í bnf 23/6 82 E. Jónsson

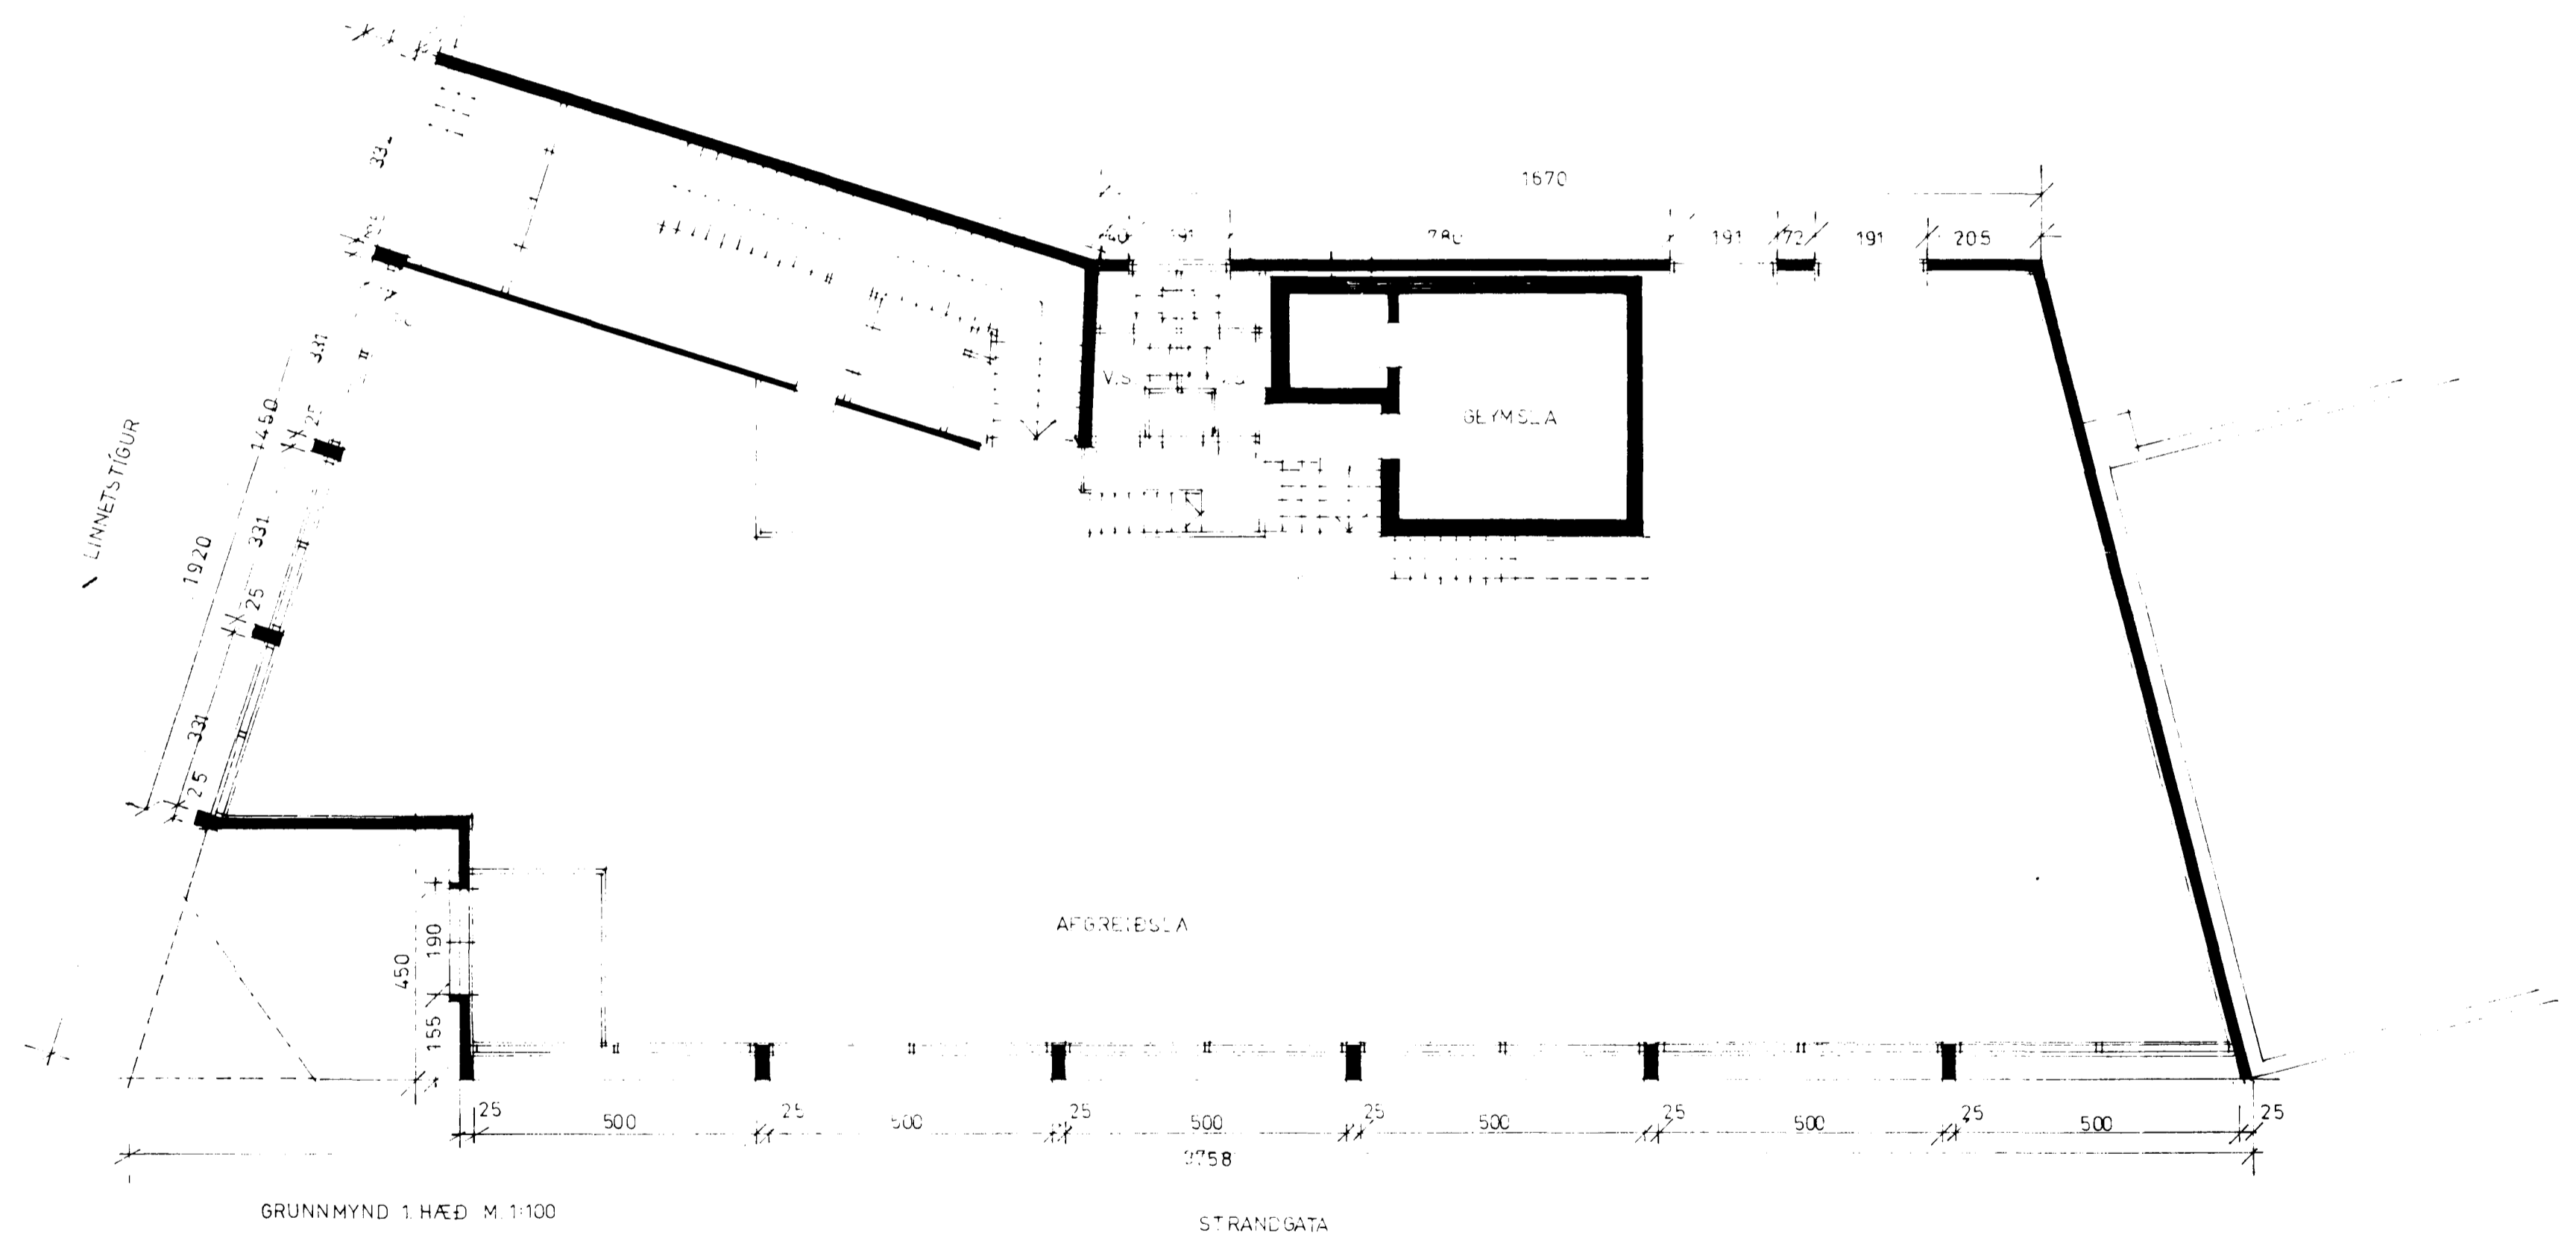

GRUNNMYND 1. HÆÐ M. 1:100

GRUNNMYND 1. H. BREYTINGAR 'A' ÚTVEGGJUM.	
SIG. ÞORVARDARSON BYGGINGARFR. BREIÐVANGI 28. HF. S. 54092.	JAN. 82. <i>Sigurður Þorv. Arson</i>