


YLLUGGABREYTING
 Samþykkt á fundi bygginga-
 nefndar 16/6 1982
 BYGGINGARFR. SIG. ÞORVARÐARSON
 I HAFNARFJARDAR

19/288 ENDURVEITING
 Stá atkvæðisemil byggingarfr.
 i brey. 23/6 82 F. S.

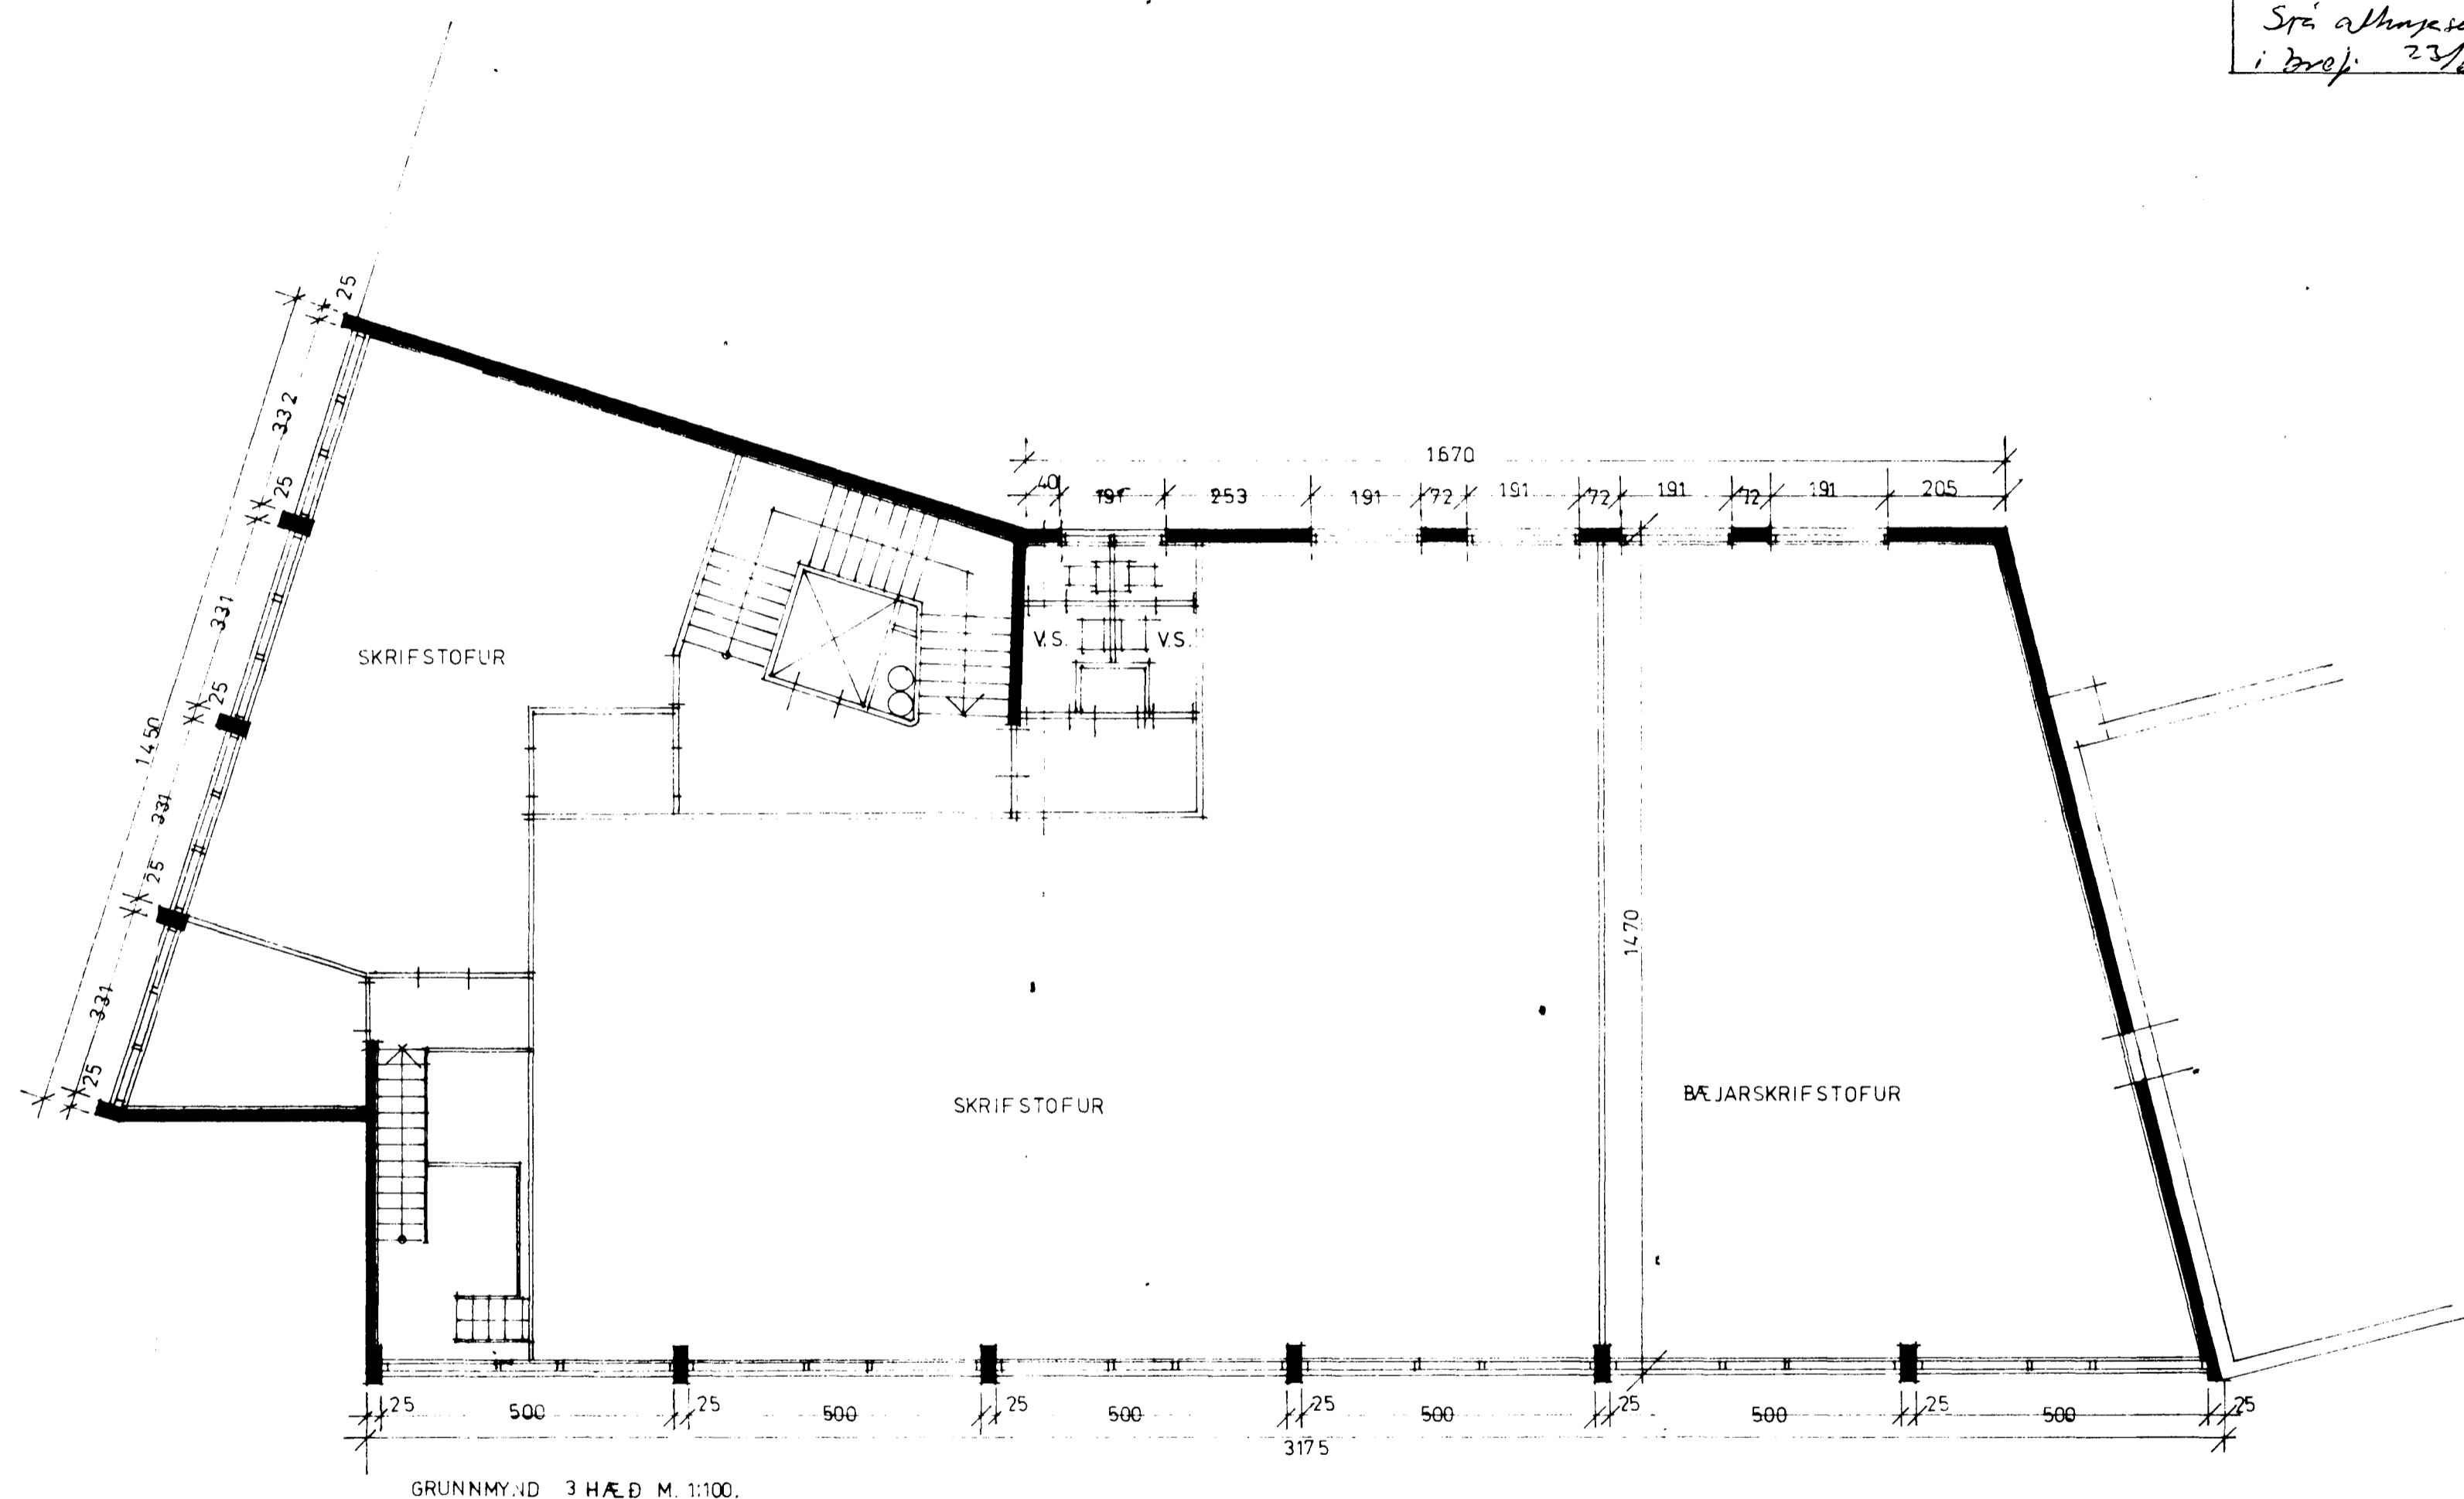

GRUNNMYND 3 HÆÐ M. 1:100.

GRUNNMYND 3 H. BREYTINGAR A ÚTVEGGJUM.	
SIG. ÞORVARÐARSON BYGGINGARFR. BREIÐVANGI 28 HF. S. 54092	JAN. 82. <i>Sigurður Þorvarðarson</i>