




18288 ENDURÆTTLING *GA*
 GILUGGADREYTING
 Samþykkt á fundi bygginga-
 nefndar þ. 16.6.1982
 BYGGINGAFULLTRÚÐIN
 Í HAFNARFIRÐI
E. Sigurðsson
 Sjá athugasemur bygginga-
 nefndar í bréfi 23/6'82 E.Gg

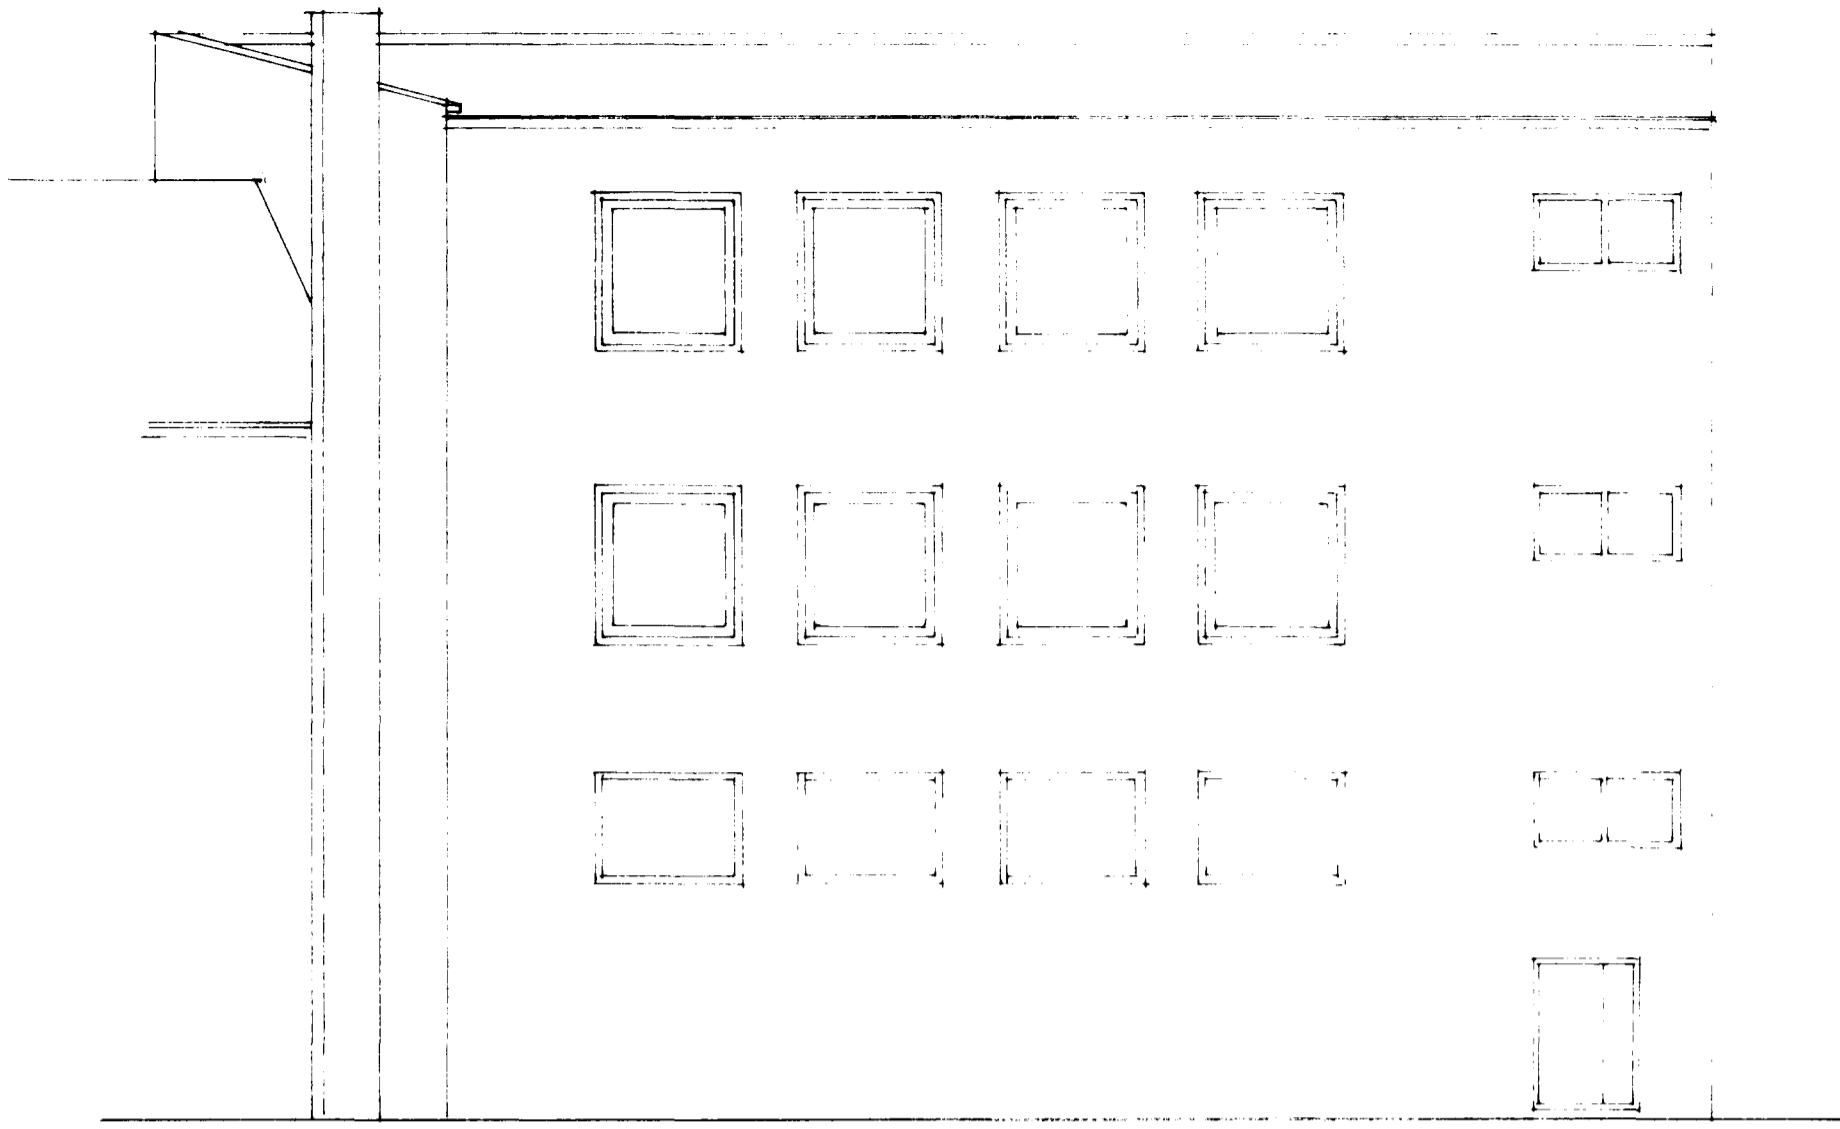

BAKHLIÐ M. 1:100

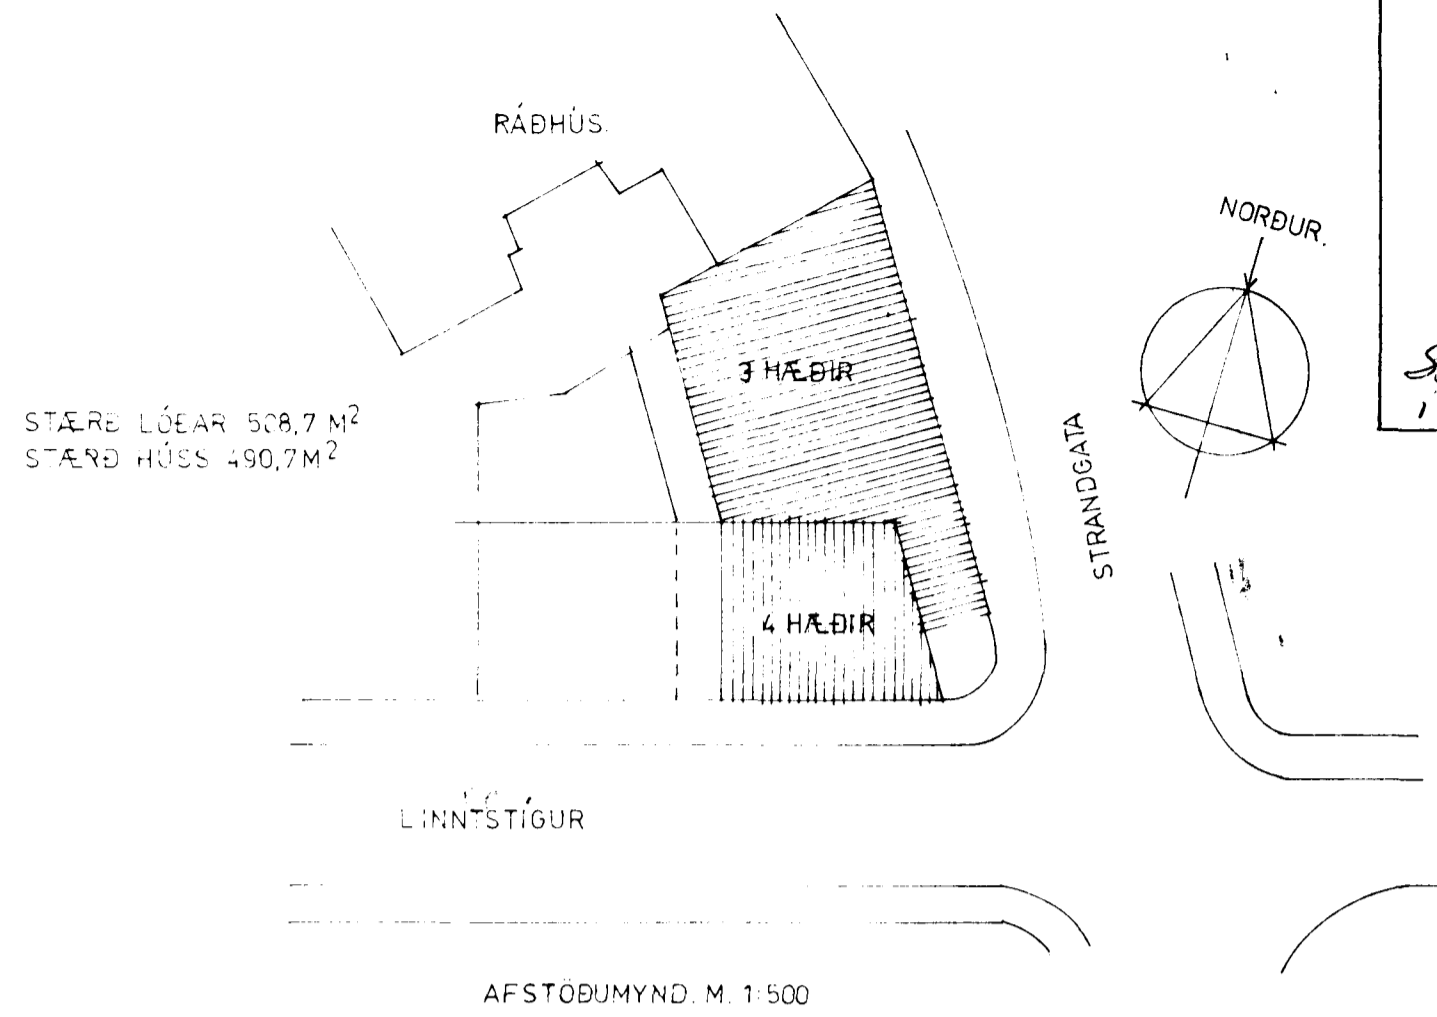

AFSTÖÐUMYND. M. 1:500

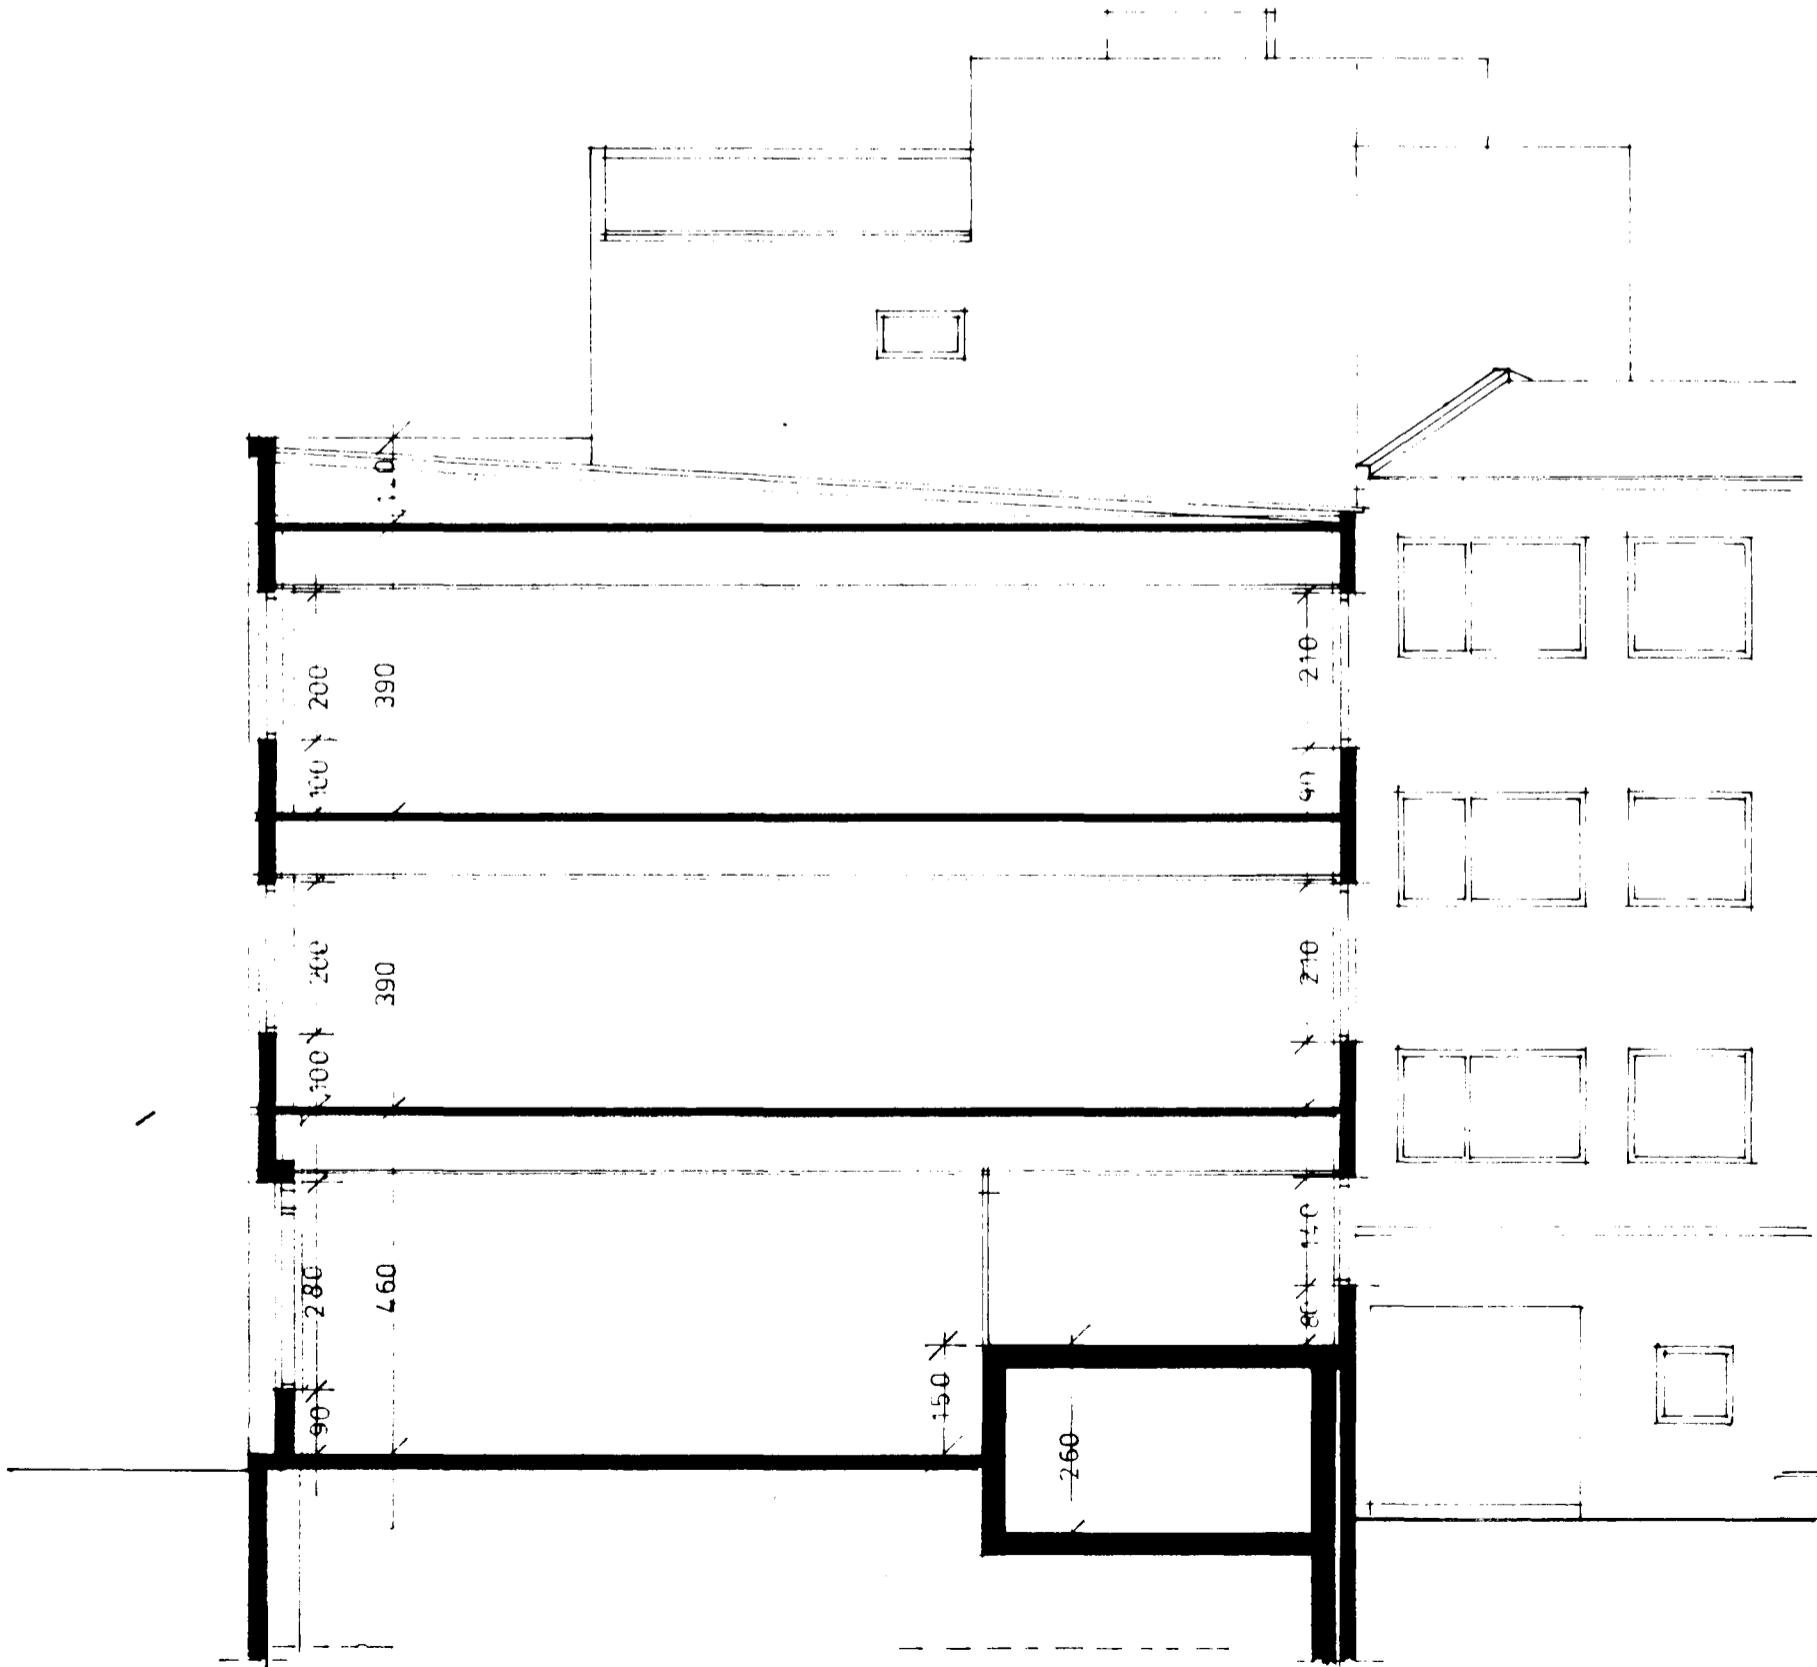

SNIÐ Á STRANDGÖTU M. 1:100



SNIÐ Á LINNSTÍG M. 1:100

SNIÐ AF BREYTTUM ÚTVEGGJUM/ BAKHLIÐ - AFSTÖÐUMYND	
SÍG. ÞORVARÐARSON BYGGINGARFR. BREIDVANGI 28 HAFNARFIRÐI. S. 54092.	JAN. 82. <i>Sigurður Þorvarðarson</i>