



ÍSHÚS HAFNARFJARÐAR

Tímabil 19.6.85
 BYGGINGARFRÆÐISSTOFAN
 Í HAFNARFIRÐI
 Kristján Jónsson

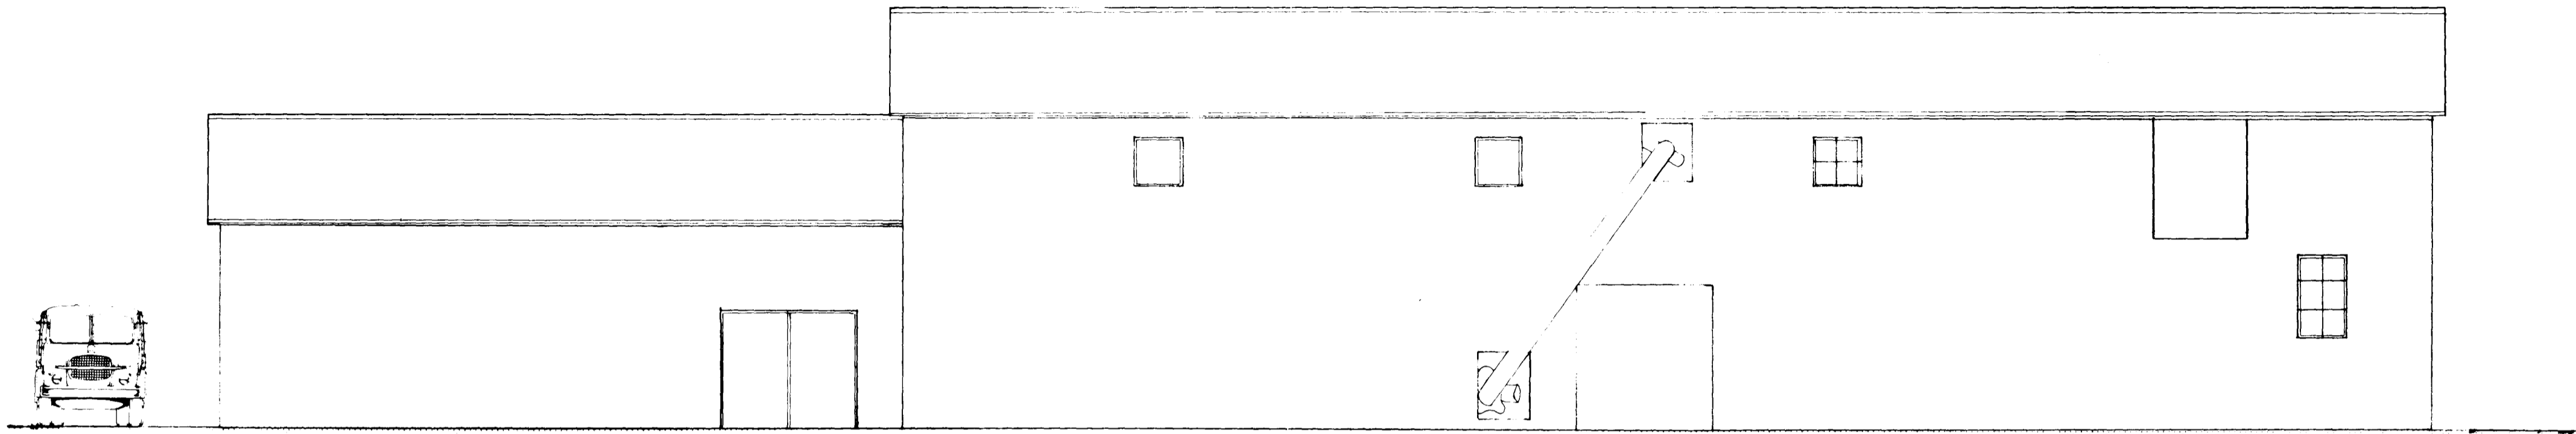

SUDURHLIÐ

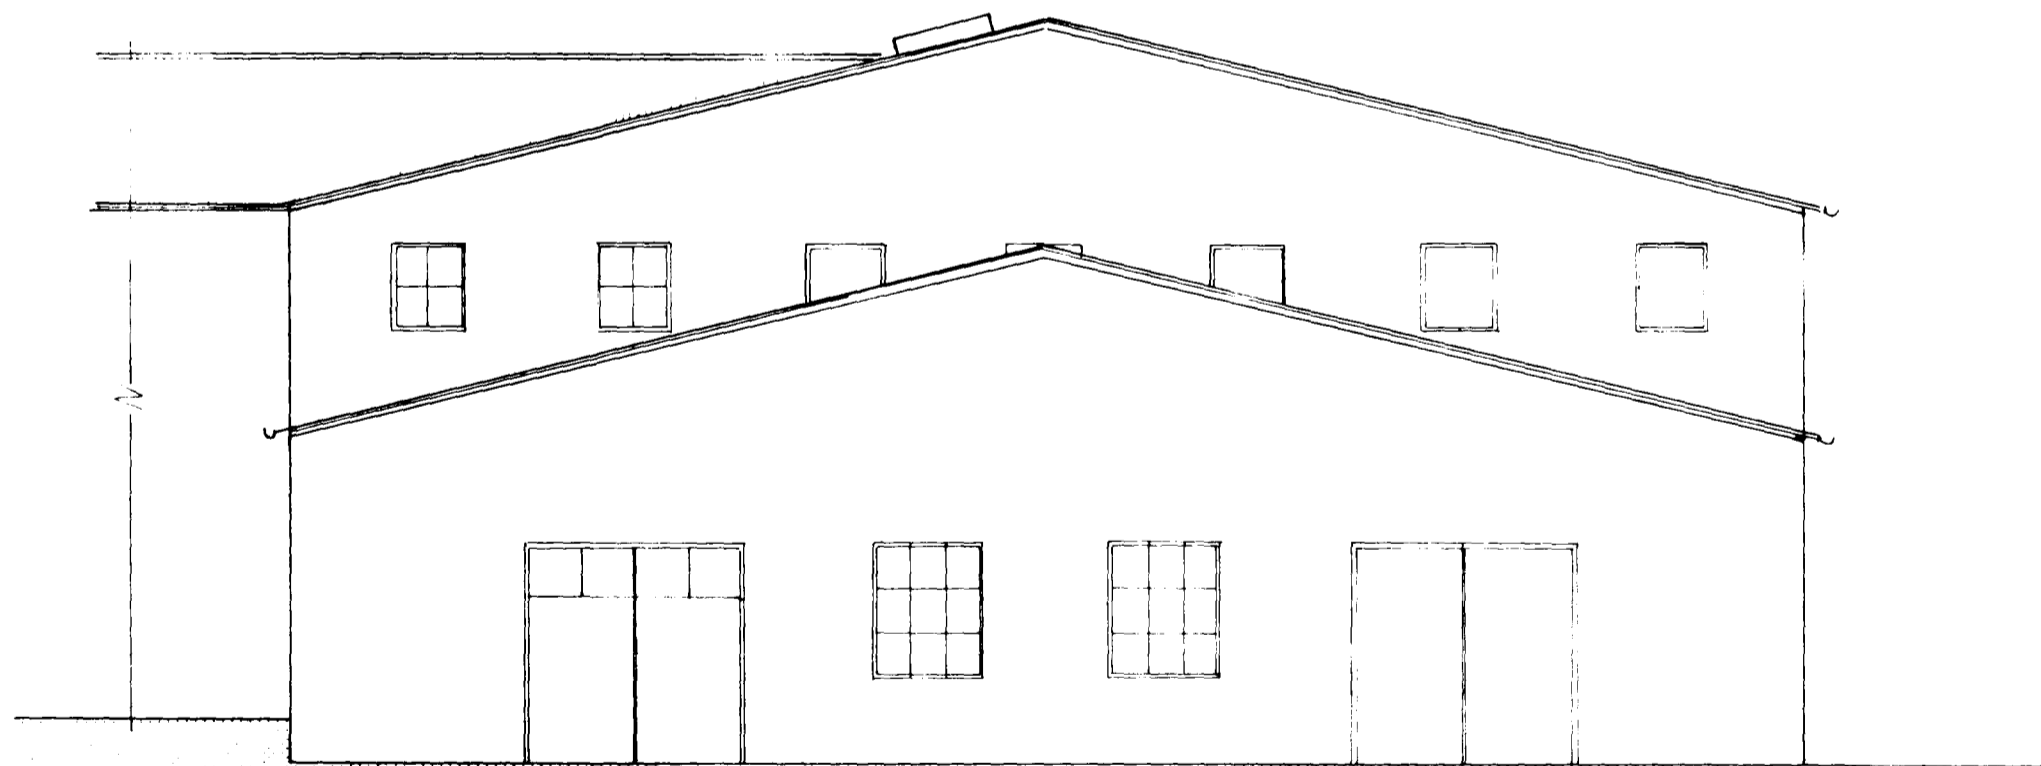

VESTURHLIÐ

BREYTING: GERÐ NÝ OP Á SUDURHLIÐ VEGNA
 BREYTINGA Á NÝTINGU HÚSSINS,
 ANNARS VEGAR VERÐUR ÍSFRAMLEIÐSLA
 OG SNIGILL TIL AD FLYTJA ÍSINN VERÐUR
 UTANHÚSS. Á EFRI HÆÐ STRANDGÖTUHLIÐAR
 VERÐUR NETAVEKSTÆÐI. LOKS VERÐA
 SUDUR- OG VESTURHLIÐAR HÚSSINS KLÆDDAR
 MEÐ BÆRUDU STALI OG EINANGRUN.

ÍSHÚS HAFNARFJARÐAR	VERK	BL. NR.
	HAFNARF. MAÍ '85	
BREYTING Á ÚTLITI	M.K.V. 1:100	REIKN.
	TEIKN.	
	VERKFRÆÐISTOFA HALLDÓRS HANNESSONAR SUDURGÖTU 14 HAFNARFIRÐI SÍMI 54355	