
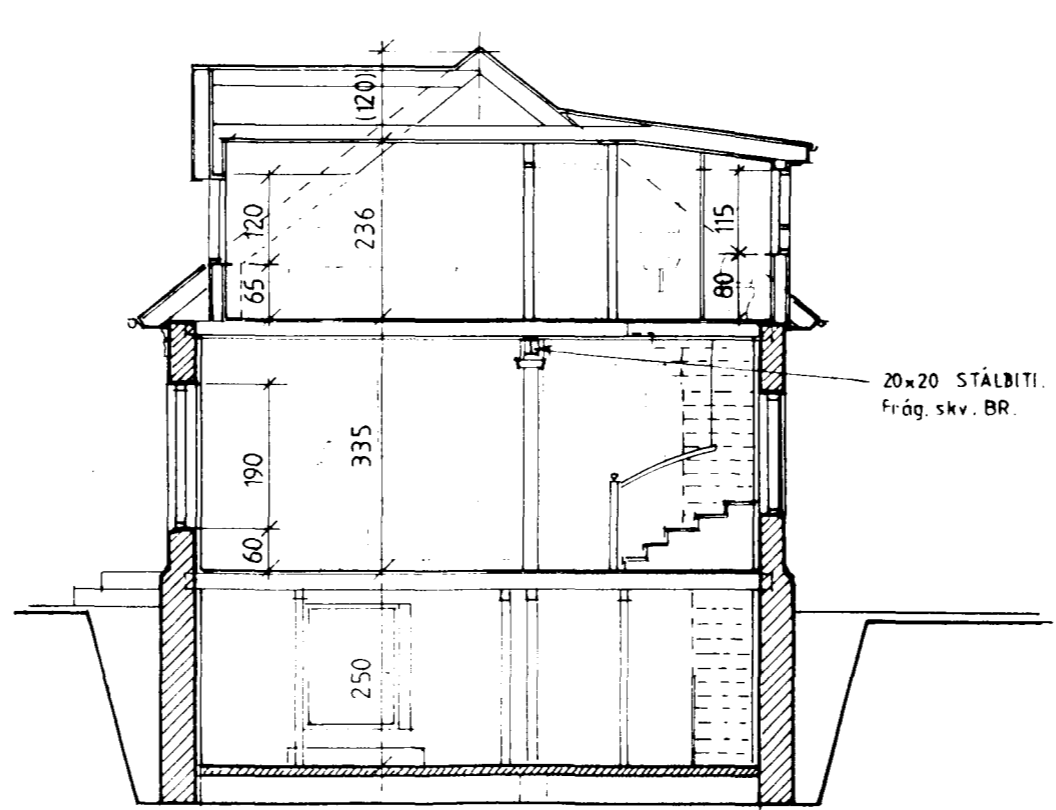
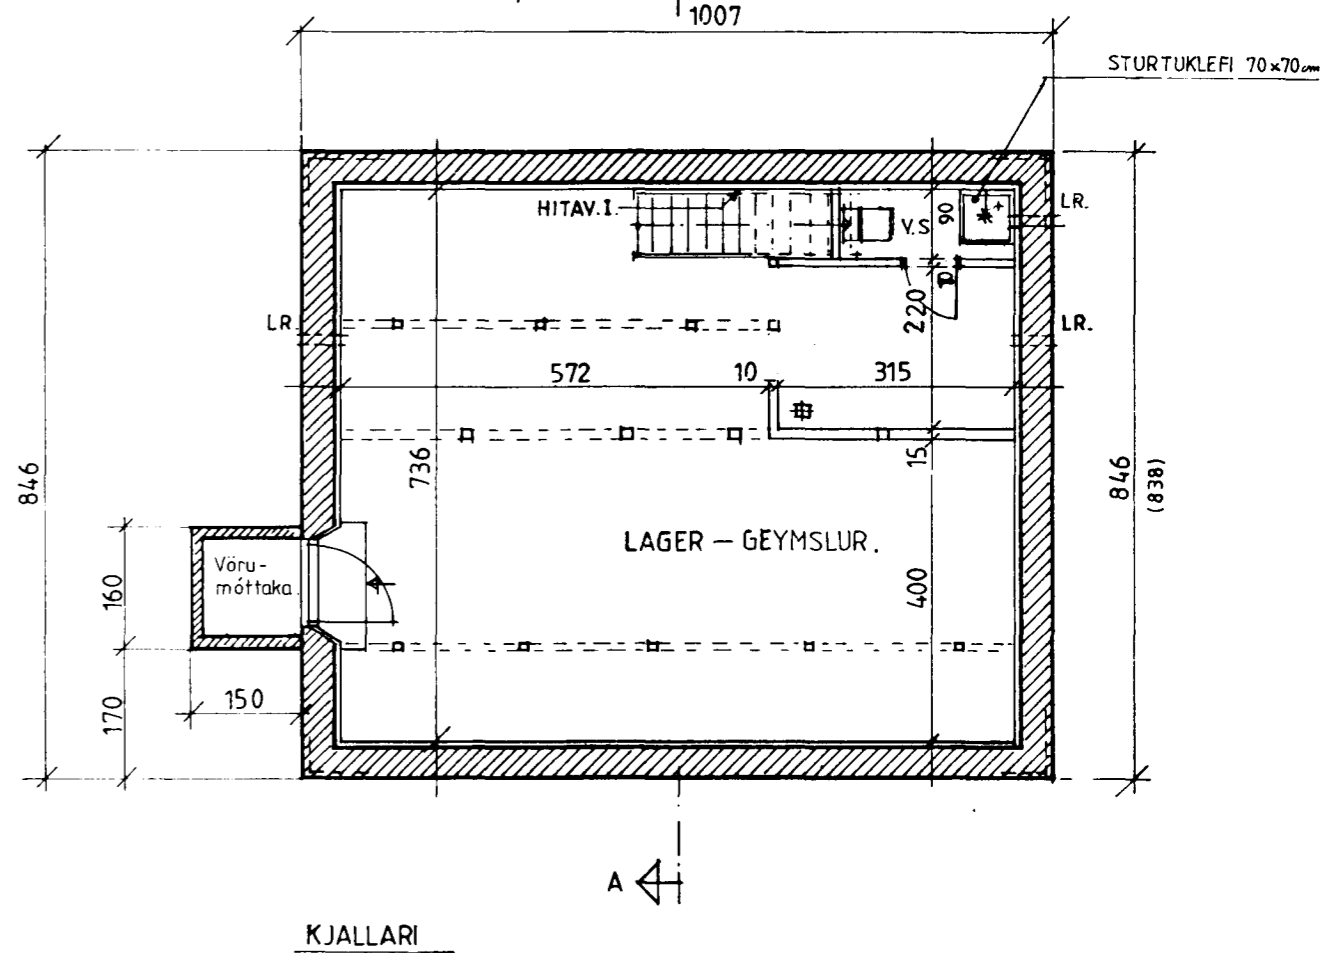
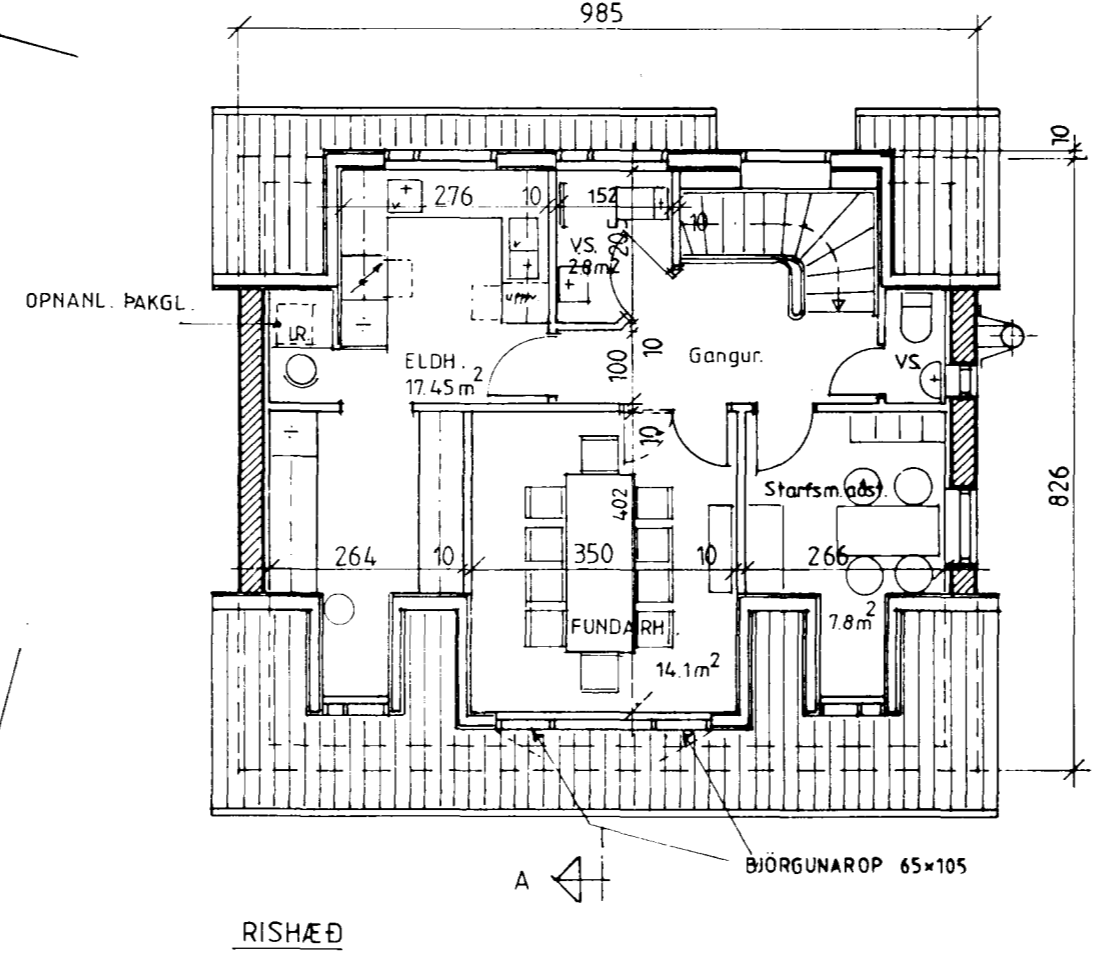
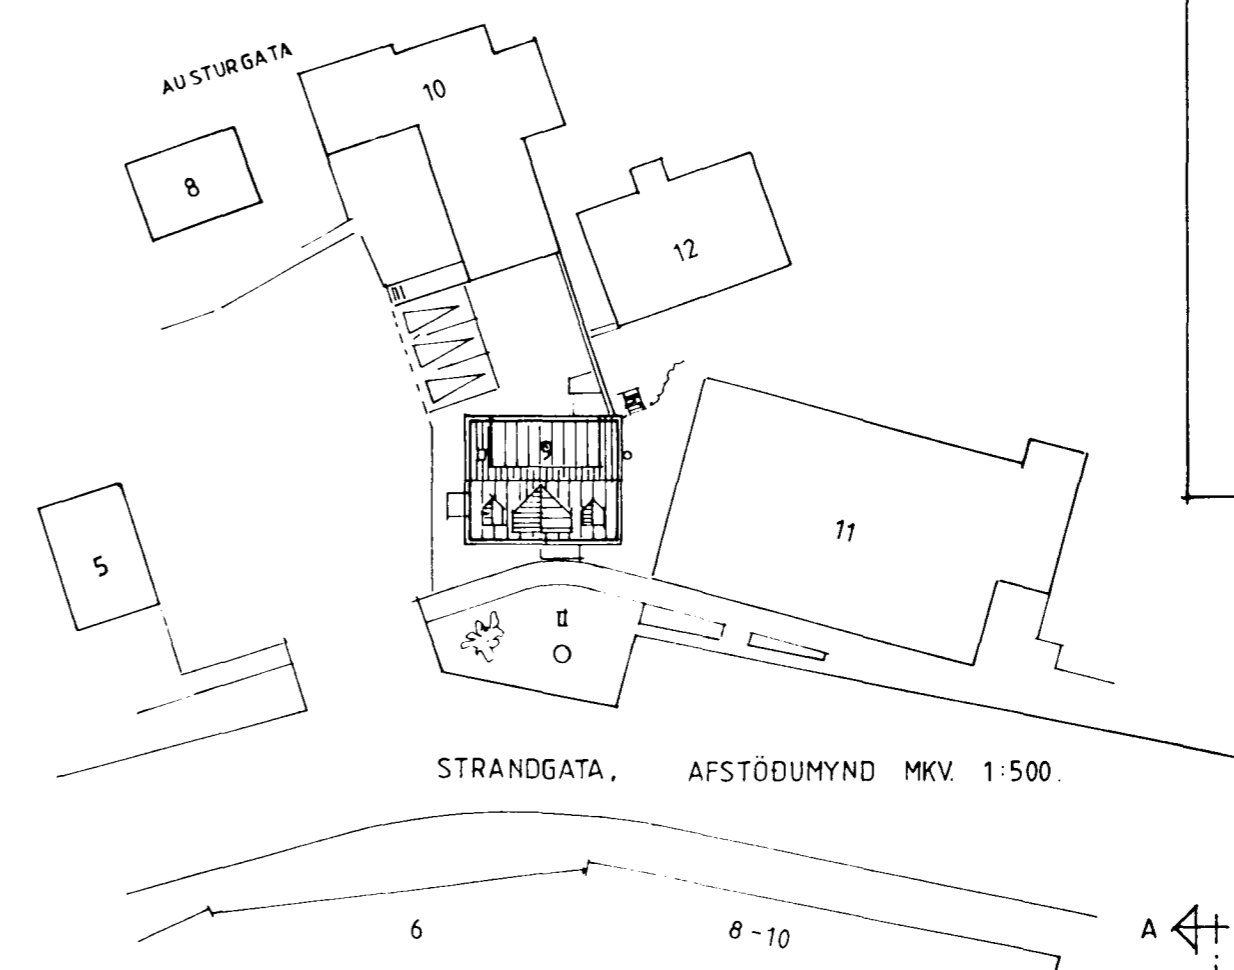


Úr Gildi

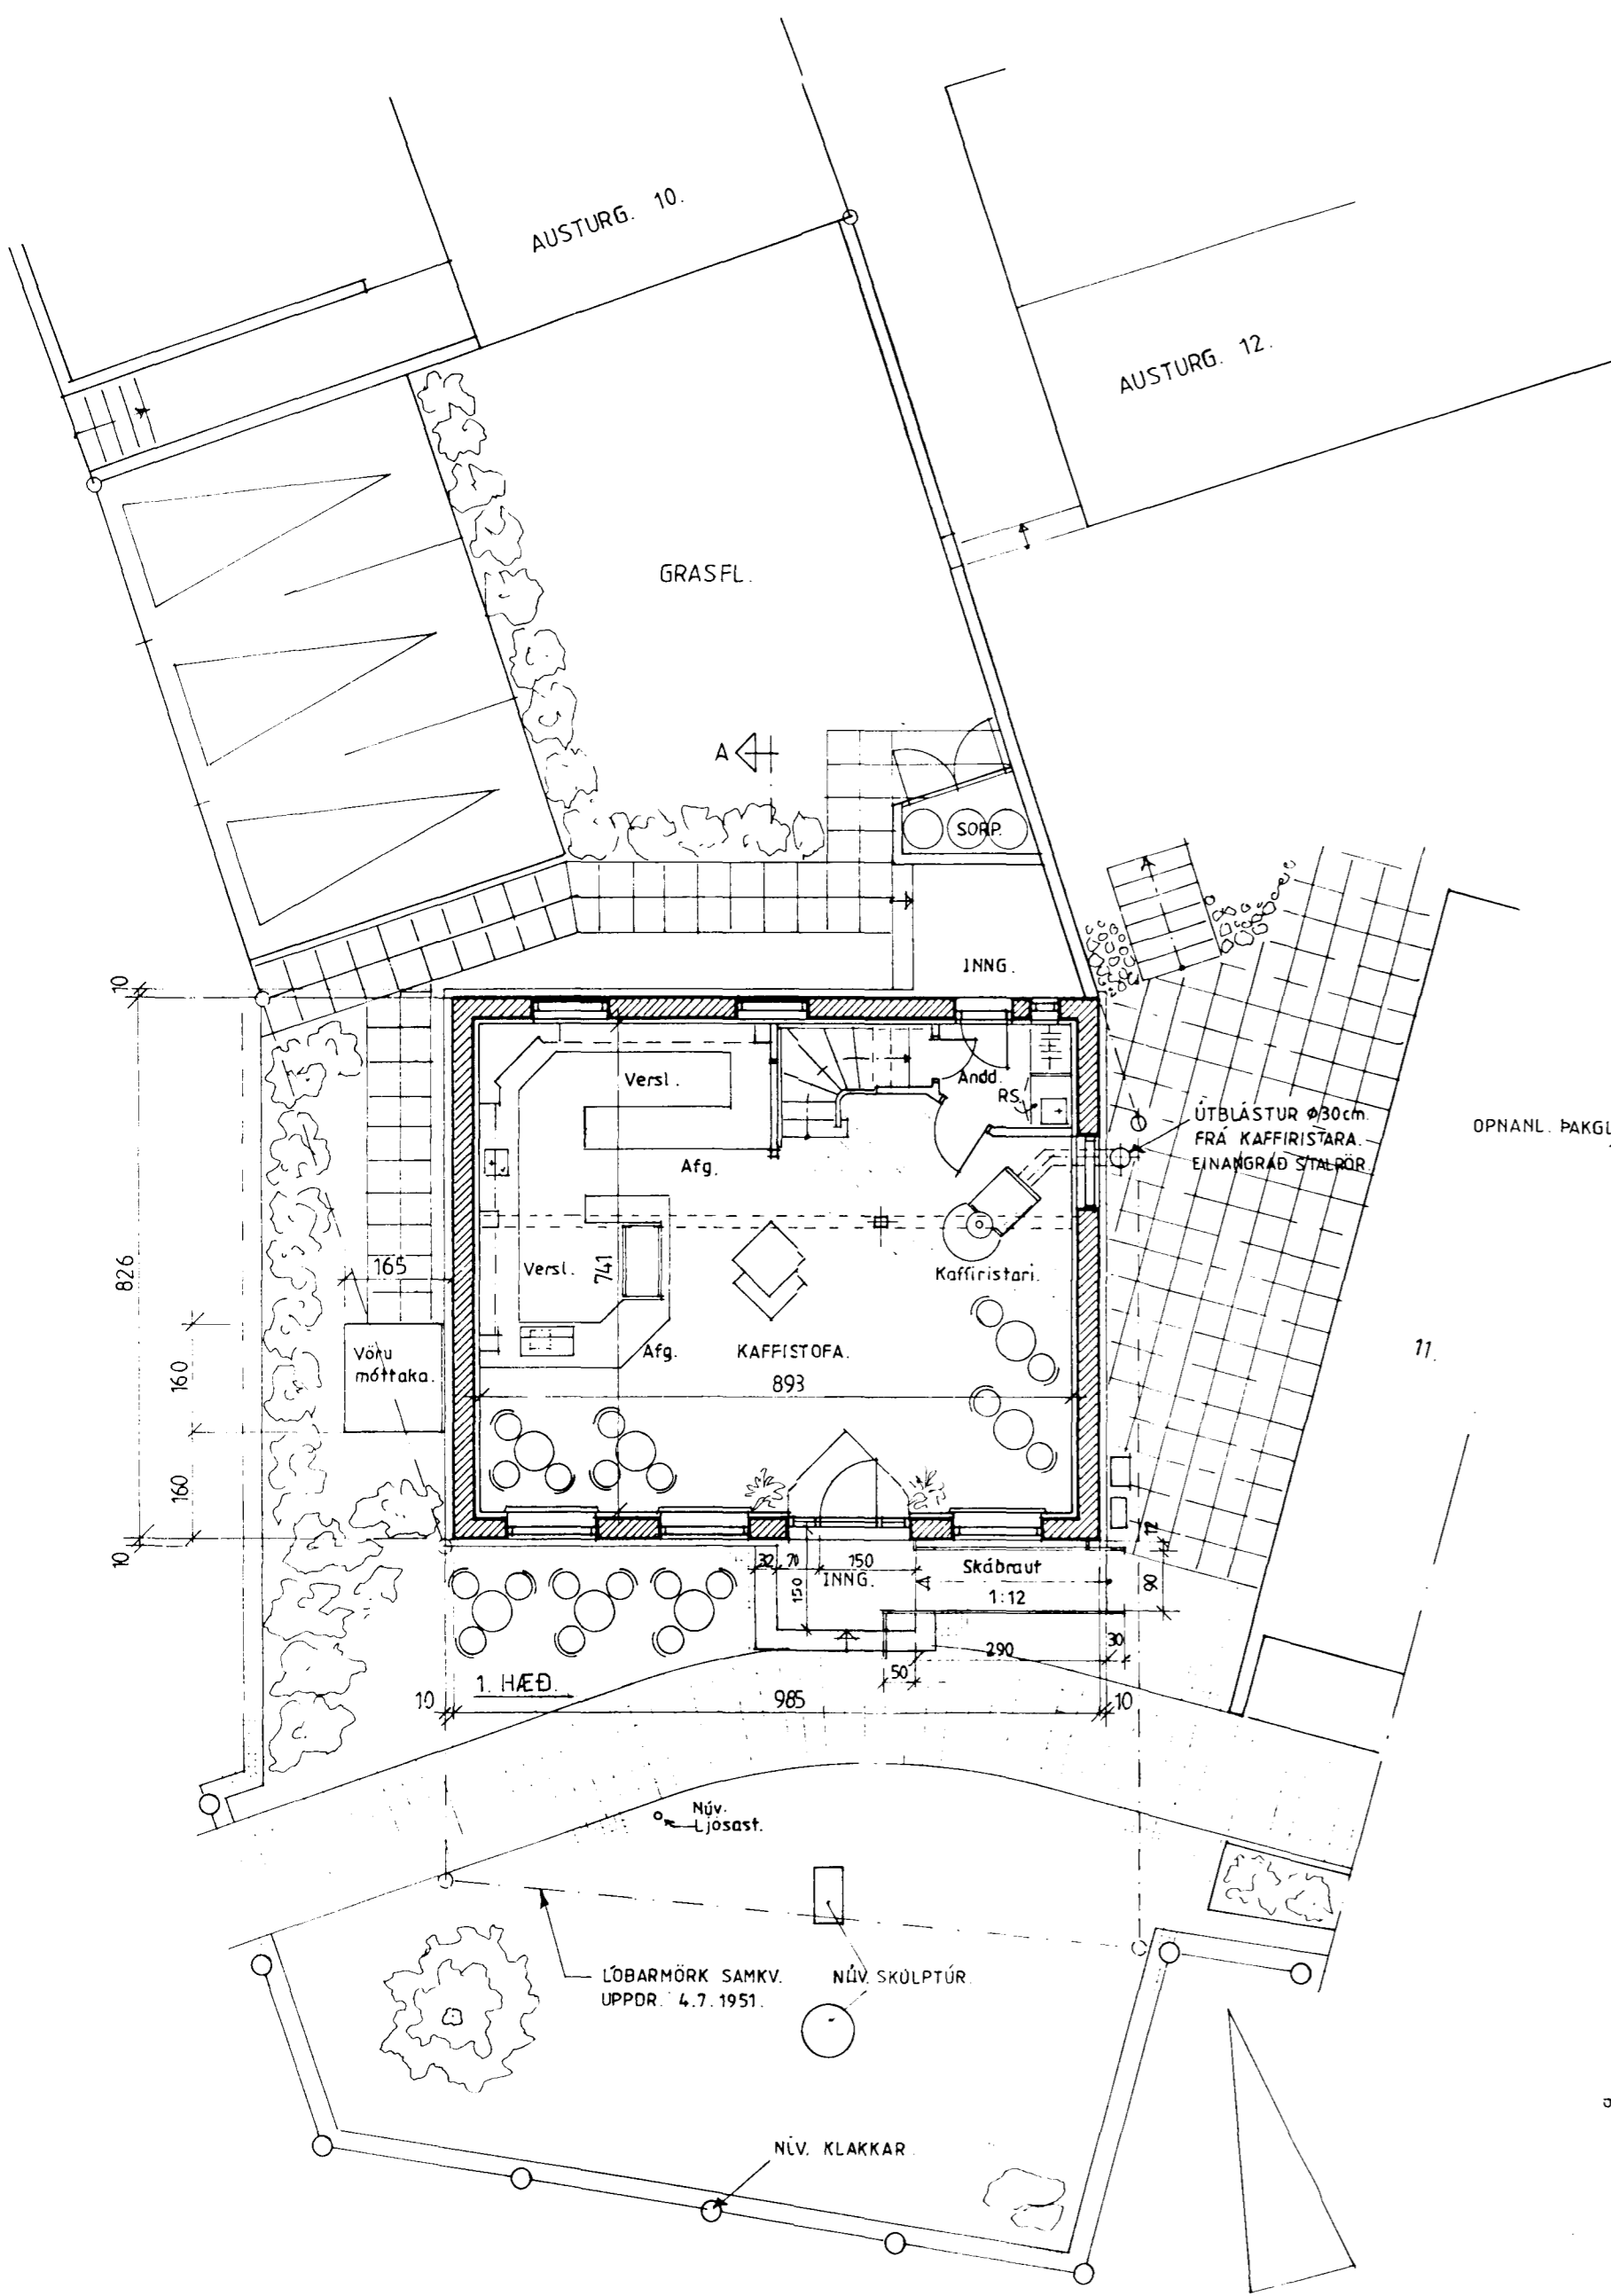

- 1) BREYTINGAR FRÁ ÁÐUR SAMÞYKKTUM TEIKNINGUM:
- 1 INNRA SKIPULAGI HÚSSINS BREYTT.
 - 2 ÚTLITI GLUGGA OG HURÐAR Á SUÐVESTURHLIÐ (GÖTUHLIÐ) 1. HÆÐAR BREYTT.
 - 3 ÚTBLÁSTURSRÖR FRÁ KAFFIRISTARA SÝNT FRÁ ÖLLUM HLIÐUM.
 - 4 VÖRUMÓTTAKA Á NORÐVESTURHLIÐ SÝND.
 - 5 AFSTÖÐUMYND ER TEIKNUÐ SAMKV. UPPMÆLINGU HP. Í FEB. '94. (ÖNÁKV), "FORVERKSKORTI" OG SAMÞ. TEIKNINGU FRÁ 20.07.1951.

SKRÁÐ STÆRÐ HÚSSINS: ST... 235.9m² OG 682.0m³
LÖÐAR: 295.0m²
NÝTINGARHLUTFALL: 0.9
SKÁBRAUT ÚR STEINST. OG UPPHITUÐ.

3) BR. 29.11. '94. HP
2) BR. 12.09. '94. AP.
1) BR. 08.03. '94. AP.



TEIKNISTOFA
DALSHRAUNI 13
220 HAFNARFIRÐI

Verkefni.	STRANDGATA 9. GRUNNMYNDIR, SNEIÐMYND OG AFSTÖÐUMYND SAMKV. UPPMÆLINGU. BREYTINGAR Á ÚTLITI OG INNRA SKIPULAGI.	Verk nr.	9411	Mælikv.	1:100 og 1:500
Daga.	FEB. 1994	Teikn. nr.			
Teikn.	HELGI P.				T1.04

SNEIÐMYND A-A Sveinn Stefánsson TFI
131247-2069

HELGI K. PÁLSSON Innanhússarkitekt F.HÍ.

simi (91) 5 22 35