



1. SKAUTAKOLAGEYMSLA
2. SANDBLASTURSVEL
3. BURSTAVEL
4. RYKSIA
5. KEFLABRAUTIR
6. GAFFALRETTIR
7. HULSUSTRIPARI
8. STYRITÖFLU-SUDUVEL
9. GAFFALSTÖÐ
10. SKRIFSTÖFU VERKSTJÓRANS
11. DELUSTÖÐ-HYDROLIK
12. HENGBRAUT
13. KRAGARÓBÓTI
14. SUÐUVEL
15. STJÓRNÞÓL
16. HÖNDLARI
17. PALLUR / INNFÆRSLA GAFFLA
18. BRÓKRANI 2ton - TINDAVERKSTÆÐI
19. STJÓRNSTAFLA
20. RYKSIA
21. KRAGASALLASÍLO
22. GRAFITBÁÐ
23. GRAFITURRUKARI-OG RETTIVEL
24. KRAGAFYLIVEL
25. BRÓKRANI 10 TON
26. SALERNI
27. VERKFERALAGER
28. STJÓRNKLEFA ISTEYPINGU
29. JUNKER OFN
30. ISTEYPINGARVÉL
31. SKAUTKRABBÍ
32. YTARI
33. FÆRIBAND
34. RÖLLUBRAUT
35. STEYPUBAND
36. ÞVERSUMFÆRSLA
37. SKAUTDREIFIBAND
38. STINGULL
39. STJÓRNSTÖÐ OFNA
40. HULSUHREINSUN
41. SKAUTVELTIR
42. SNUNINGSBÓRD
43. TINDARETTIR
44. TINDASÖG
45. SKUTTILA
46. LYFTIBÓRD
47. RAFHITUNAROFN
48. DRIFNAR RÖLLUBRAUTIR

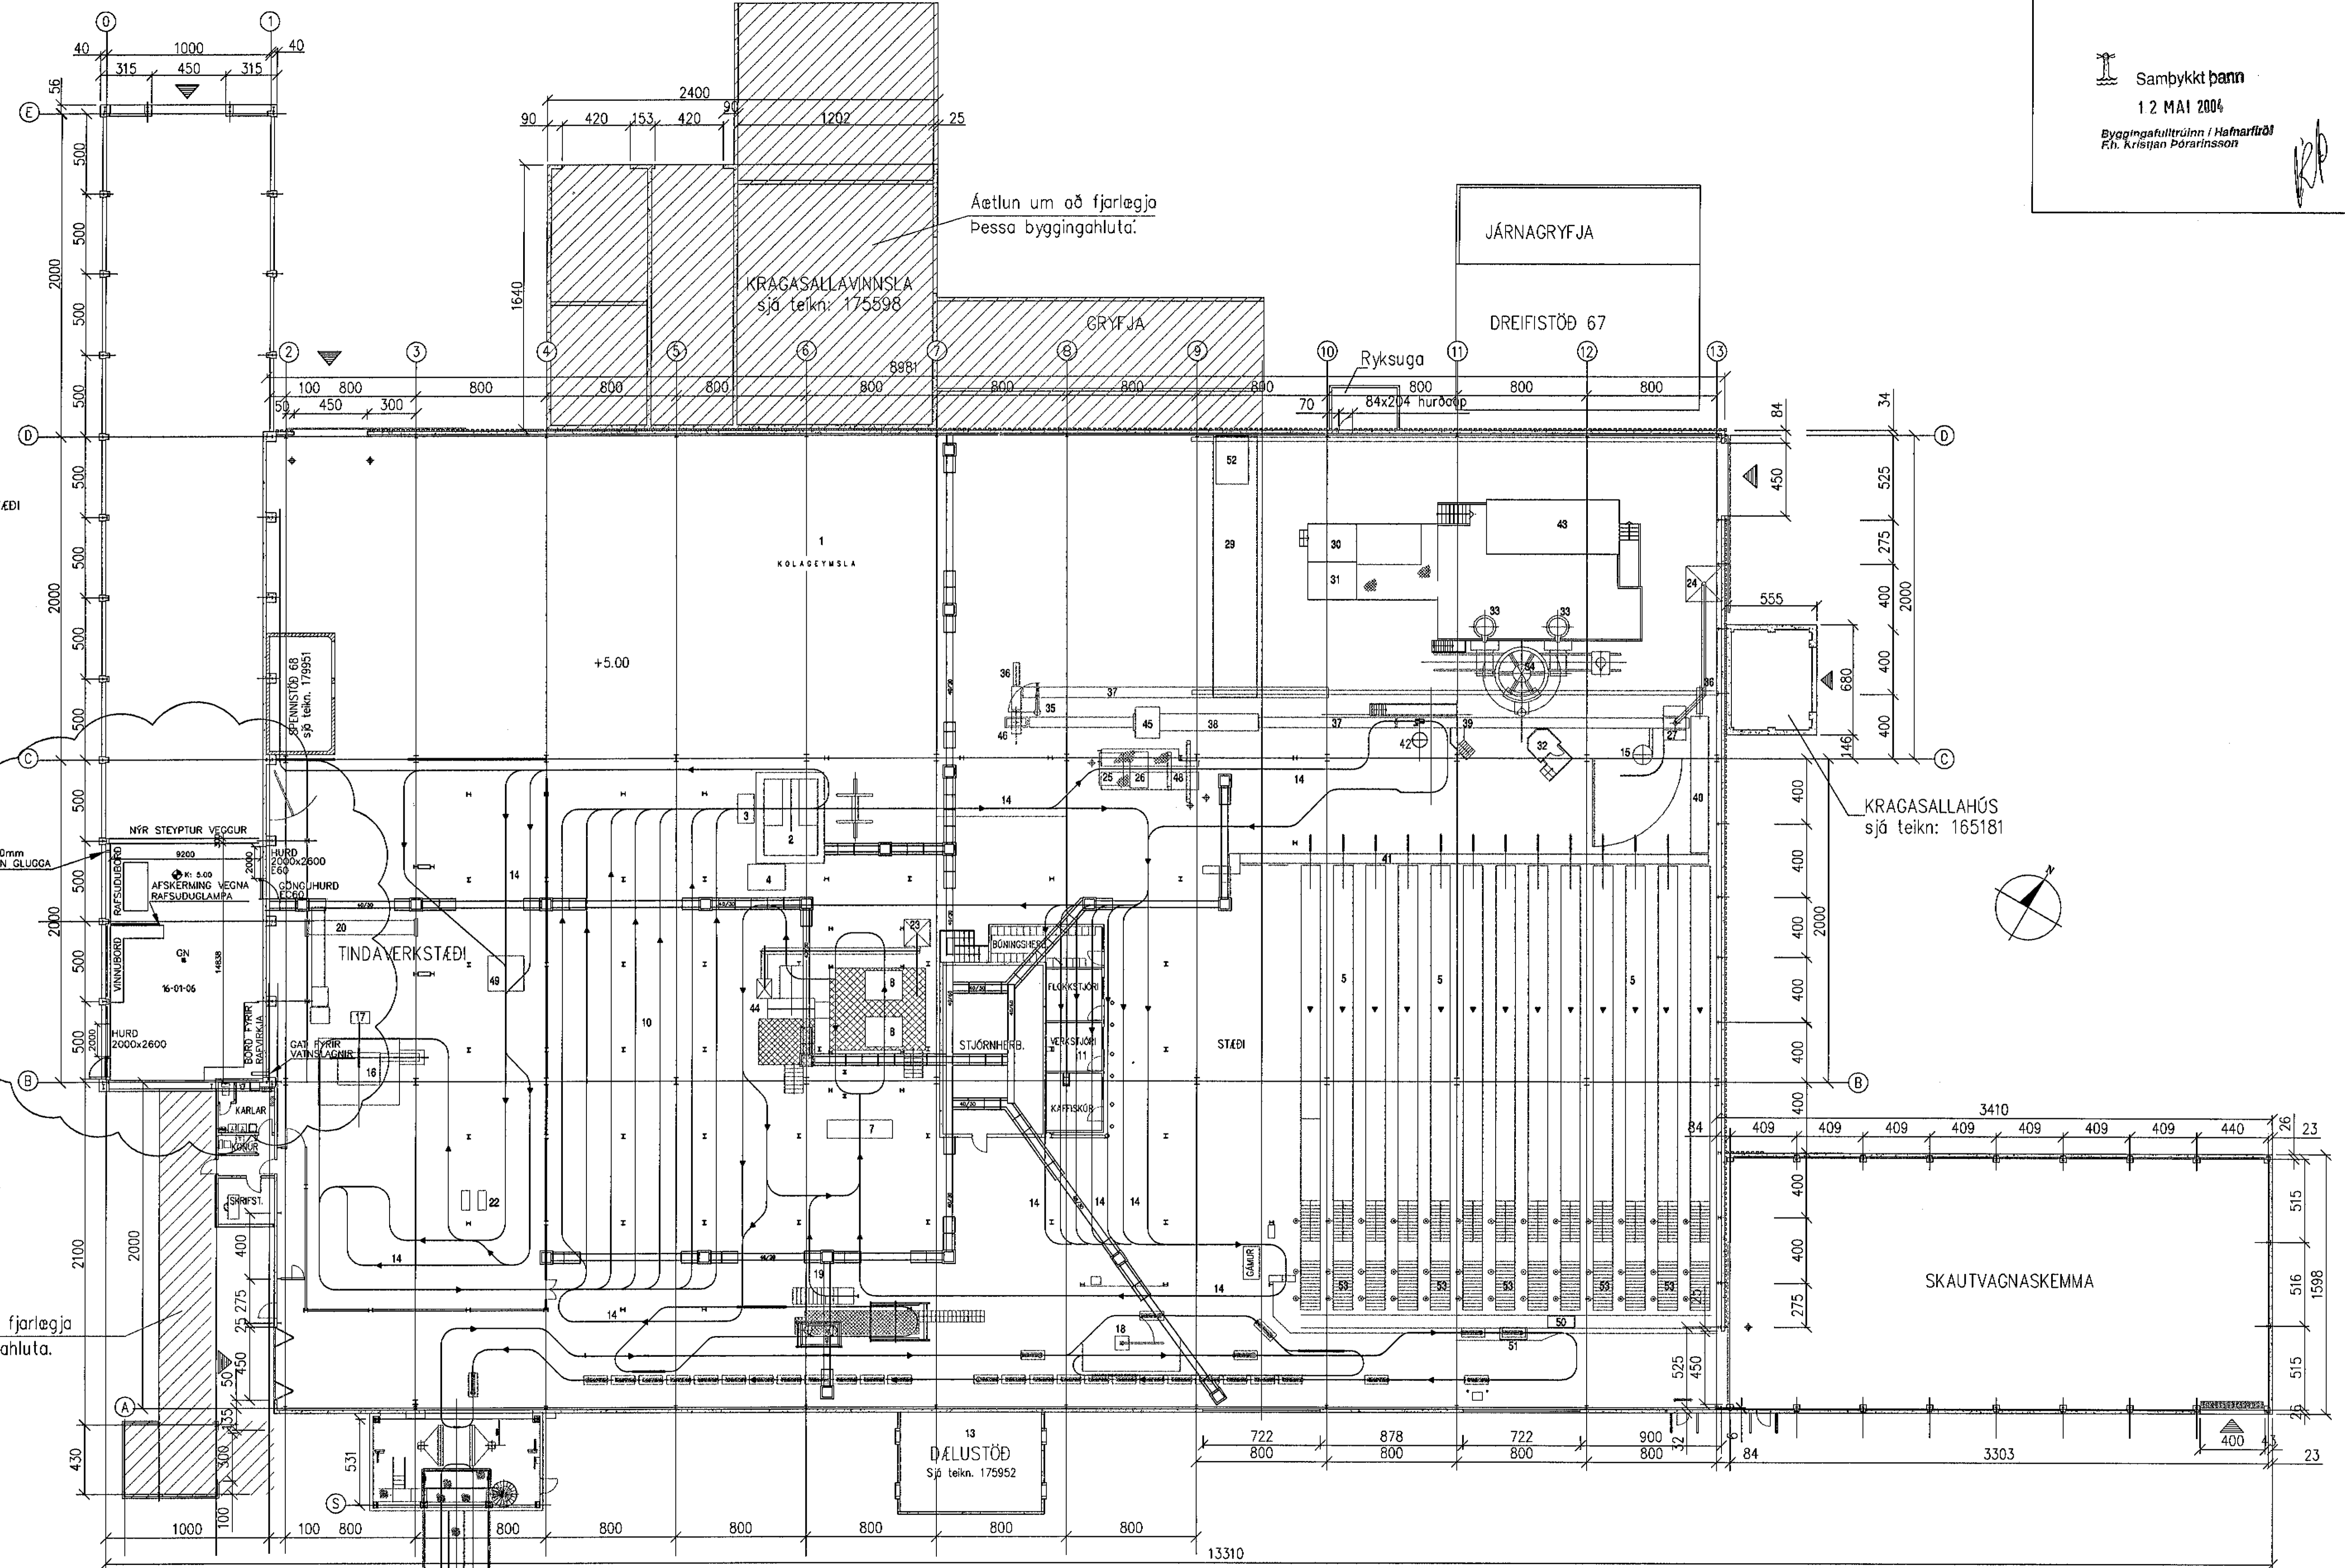

ADSTADA FYRIR
VÉL- OG RAFVIRKJA
SÁ TEIKNINGU NR:
03834A02/166477

Ætlun um að fjarlægja
Þessa byggingahluta.

Ætlun um að fjarlægja
Þessa byggingahluta.

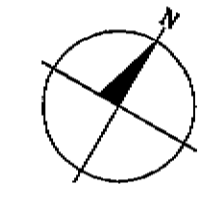

| | |
|--|--|
| 26.04.04 ADSTADA FYRIR VÉL- OG RAFVIRKJA Í MHL 16 | |
| ÓTG. DAGS. BREYTING: | HANNAÐ SAMP. |
| ALCAN Á ISLANDI HF HAFNARFIRÐI | ADSTADA VÉLVIRKJA OG RAFVIRKJA/MHL 16 ADALTEIKNING GRUNNMYND |
| VSB VERKFRÆÐISTOFA | Áritun lögg. hönnuða: Björn Guðafsson Kl. 180550-4889 |
| BEIARHRAUN 20-220 HAFNARFJÓRÐUR Hafnarfjörður Sími 565-8500 Fax 565-8510-Kl. 710798-2999 | Hannað: BG Teiknað: BG Mál: 1:200 Yfirforið: BG/26.04.2004 Dags: 26.04.2004 Nr: 03834-A03/166480 |