Format A1 (841x594 mm) is 20 mm outside of this frame

Samþykkt þann
18. NÓV. 2002
Byggingafulltrúinn í Hafnarfirði
F.h. Kristjan Eyjólfsson

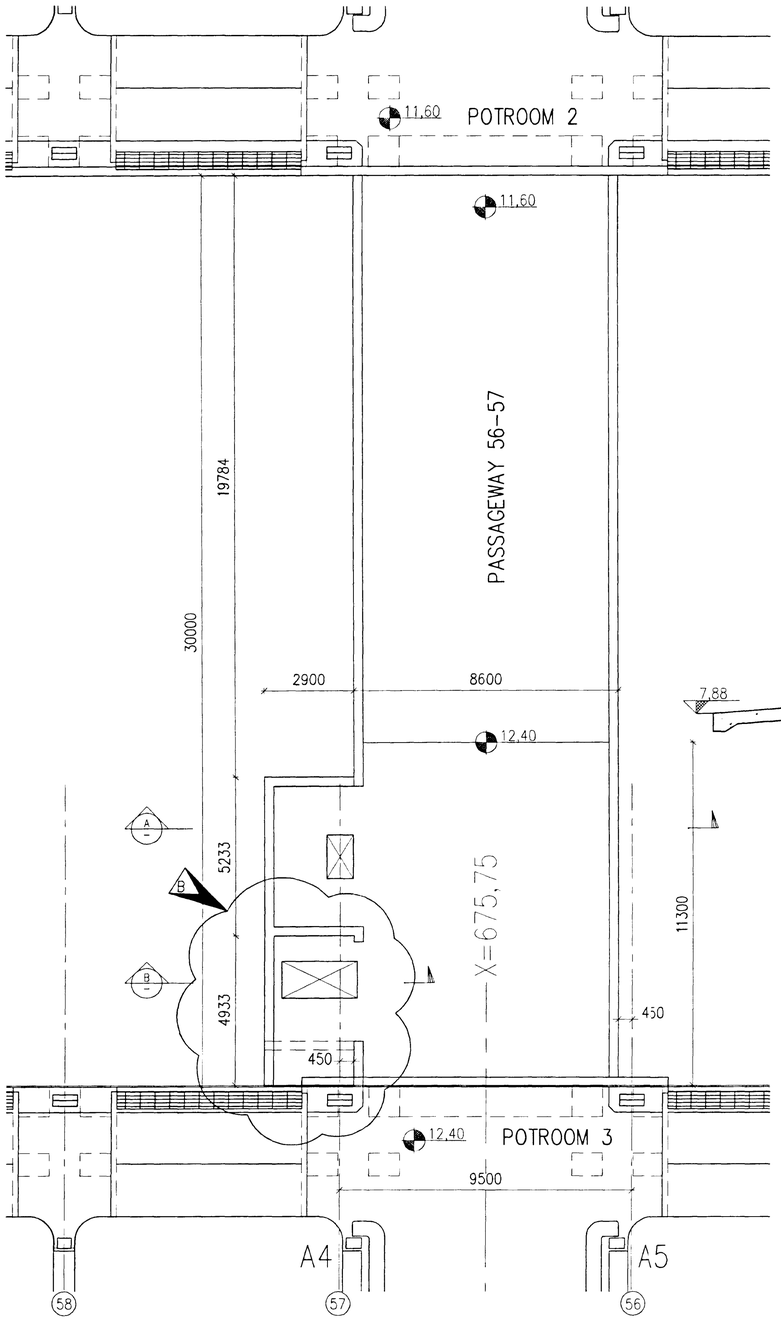


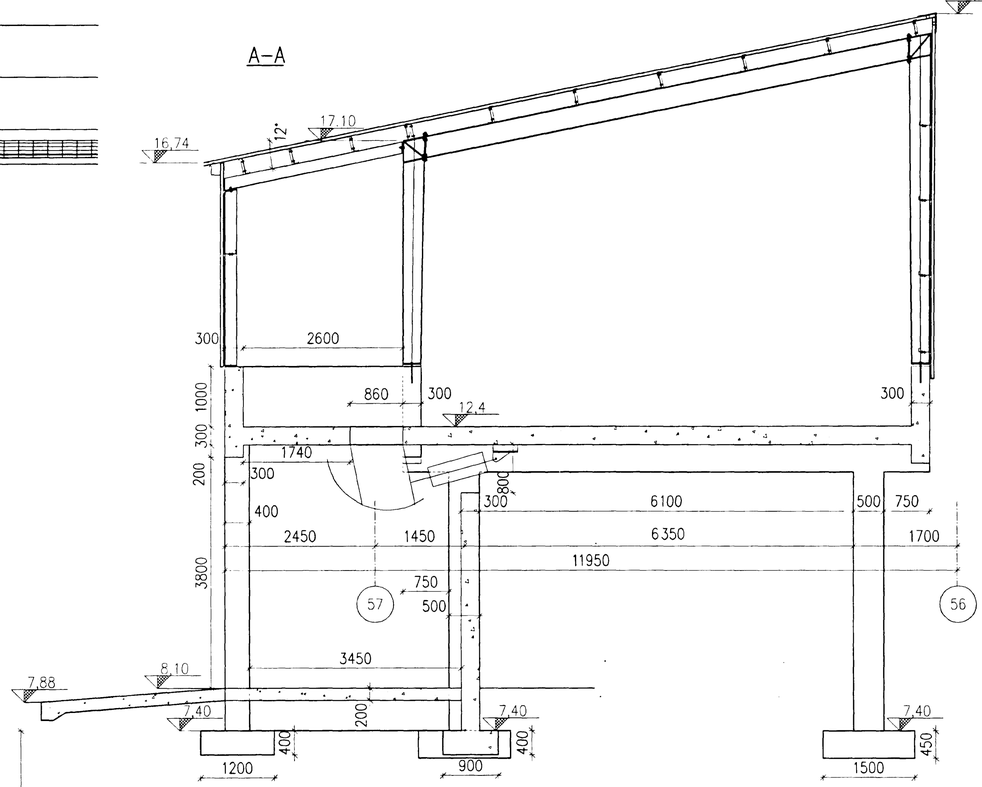


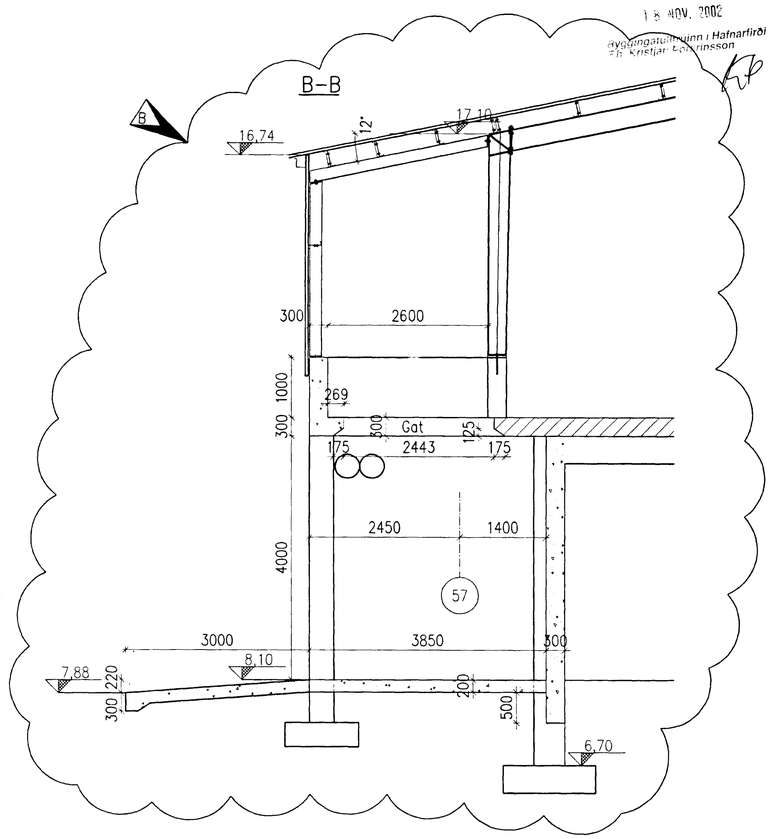


| Skráningartafla: Tengibygging 56 - ISAL | | | | | | Skrásetjari: Hlín Kristín Þorkelsdóttir | | | | | | | | | | | |
|---|---|---|---|---|---|---|---|---|---|---|---|---|---|---|---|---|---|
| Landnúmer: 123154 | | | | | | Kennitala: 260472-5269 | | | | | | | | | | | |
| Matshlutanúmer: 56 | | | | | Útgáfa: 4.01a | Dags.: 8. nóv 2002 | | | | | | | | | | | |
| Uppskipting og lýsing | | | | | Stærðir | | | | | | | | | | | | |
| D0 Lokun | D1 Rými hæð-röð | D2 Notkun texti | D3 Höfuð-flokkun | D4 Eignar-hald | D5 Botnflötur m² | D5M Millifletir m² | D6 Stigar m² | D7 Op m² | D8 Brúttóflötur m² | D9 Brúttóflötur sh < 1,8 | D10a Salarhæð min | D10b Salarhæð max | D11 Brúttó rúmmál m³ | D12 Nettóflötur m² | D16 Birt flatarmál m² | Reiknitala skiptarúmmáls | D17 Skipta-rúmmál m³ |
| | | Matshluti | | | 287,5 | 0,0 | 0,0 | 0,0 | 287,5 | 0,0 | | | 1.829,7 | 262,4 | 287,5 | | 1.668,864 |
| | | Botn | | | | | | | | | | | 0,0 | | | | |
| | 00 | Kjallari | | | | | | | | | | | | | | | |
| B | 0001 | Umferðarrými | U | 0101 | 287,5 | | | | 287,5 | | 4,20 | 4,20 | 1.207,5 | 271,5 | | | |
| | 01 | 1. hæð | | | 287,5 | 0,0 | 0,0 | 0,0 | 287,5 | 0,0 | | | 1.829,7 | 262,4 | 287,5 | | |
| A | 0101 | Tengigangur | U | 0101 | 287,5 | | | | 287,5 | | 4,64 | 7,08 | 1.829,7 | 262,4 | 287,5 | 6,36 | 1.668,864 |

**Athugasemdir**
Stækkun tengibyggingar (skautaleifasófnun) er 15,2 m² að botnflatarmáli og 75 m³ brúttóflatarmál
Ný stækkun tengibyggingar (vörtufræs) er 14,3 m² að botnflatarmáli og 70,6 m³ brúttórúmmál

**Sameignir sumra**

**Eignarhald**

| Eignar-hald | Notkun texti | Birt flatarmál m² | Skiptarúmmál Séreign m³ | Skiptarúmmál Séreign og sameign m³ |
|---|---|---|---|---|
| 0101 | Tengigangur | 287,5 | 1.668,864 | 1.668,864 |
| | Alls | 287,5 | 1.668,864 | 1.668,864 |

1:50
1000 0 1000 2000 3000 4000 5000 mm

1:100
1000 0 2000 4000 6000 8000 10000 mm

J:\[99-1xx]\99110\verkhl 59-vortufr\DWG\166891_B.dwg

Niðurlagsdagur 18.11.44-3545

Skýringar:
Explanations:

| Rev. | Breyting Revision | Dags. Date | Samþ. Approved | Notk. heimil Released |
|---|---|---|---|---|
| B | VIÐBYGGING FYRIR VÖRTUFRÆS | 07.11.2002 | JbF | |
| A | VEGGJUM BÆTT VIÐ | 2002.01.09 | HFB | |

Tilv. teikningar nr. ISAL Ref. drawing no. of ISAL

Samsetn.teikningar nr. ISAL Assembly drawing no. of ISAL

This drawing is the property of the ICELANDIC ALUMINIUM CO. LTD. and handed out for personal use only. It may neither be copied nor made available to others without permission of the ICELANDIC ALUMINIUM CO. LTD. The receiver is liable for any misuse.

Fjöldi stykkja Number of pieces: V | III | II | I

| Hlutur Object | Atriði Item | Efni Material | ea. stk. Weight (kg) | total í heild Pyngd | Athugasemdir Remarks |
|---|---|---|---|---|---|

Kerskálar
Passageway 56–57
Structural steel

Mælikvarði Scale 1:100
Stærð frumtekn. Format of orig. A1
CCNo–Eq.type–Eq.no 5010 BA 3104

Verktaki / Supplier: VST
Drw.no. of suppl. / Teikn.nr. verkt.: 99.110–34.01 Breyt./Rev.

Teiknað Drawn: HFB
Yfirfarið Checked:
Samþykkt Approved:

**algroup alusuisse** *primary materials*
icelandic aluminium co. ltd. p.o. box 244 is-222 hafnarfjordur, iceland

Drw.no. of ISAL / Teikn.nr. ISAL: 166891 Breyt./Rev.: B

Teiknað Drawn:
Yfirfarið og skráð Checked and filed: 04.01.2002 GUR
Notkun heimiluð Released: 04.01.2002 SvS